
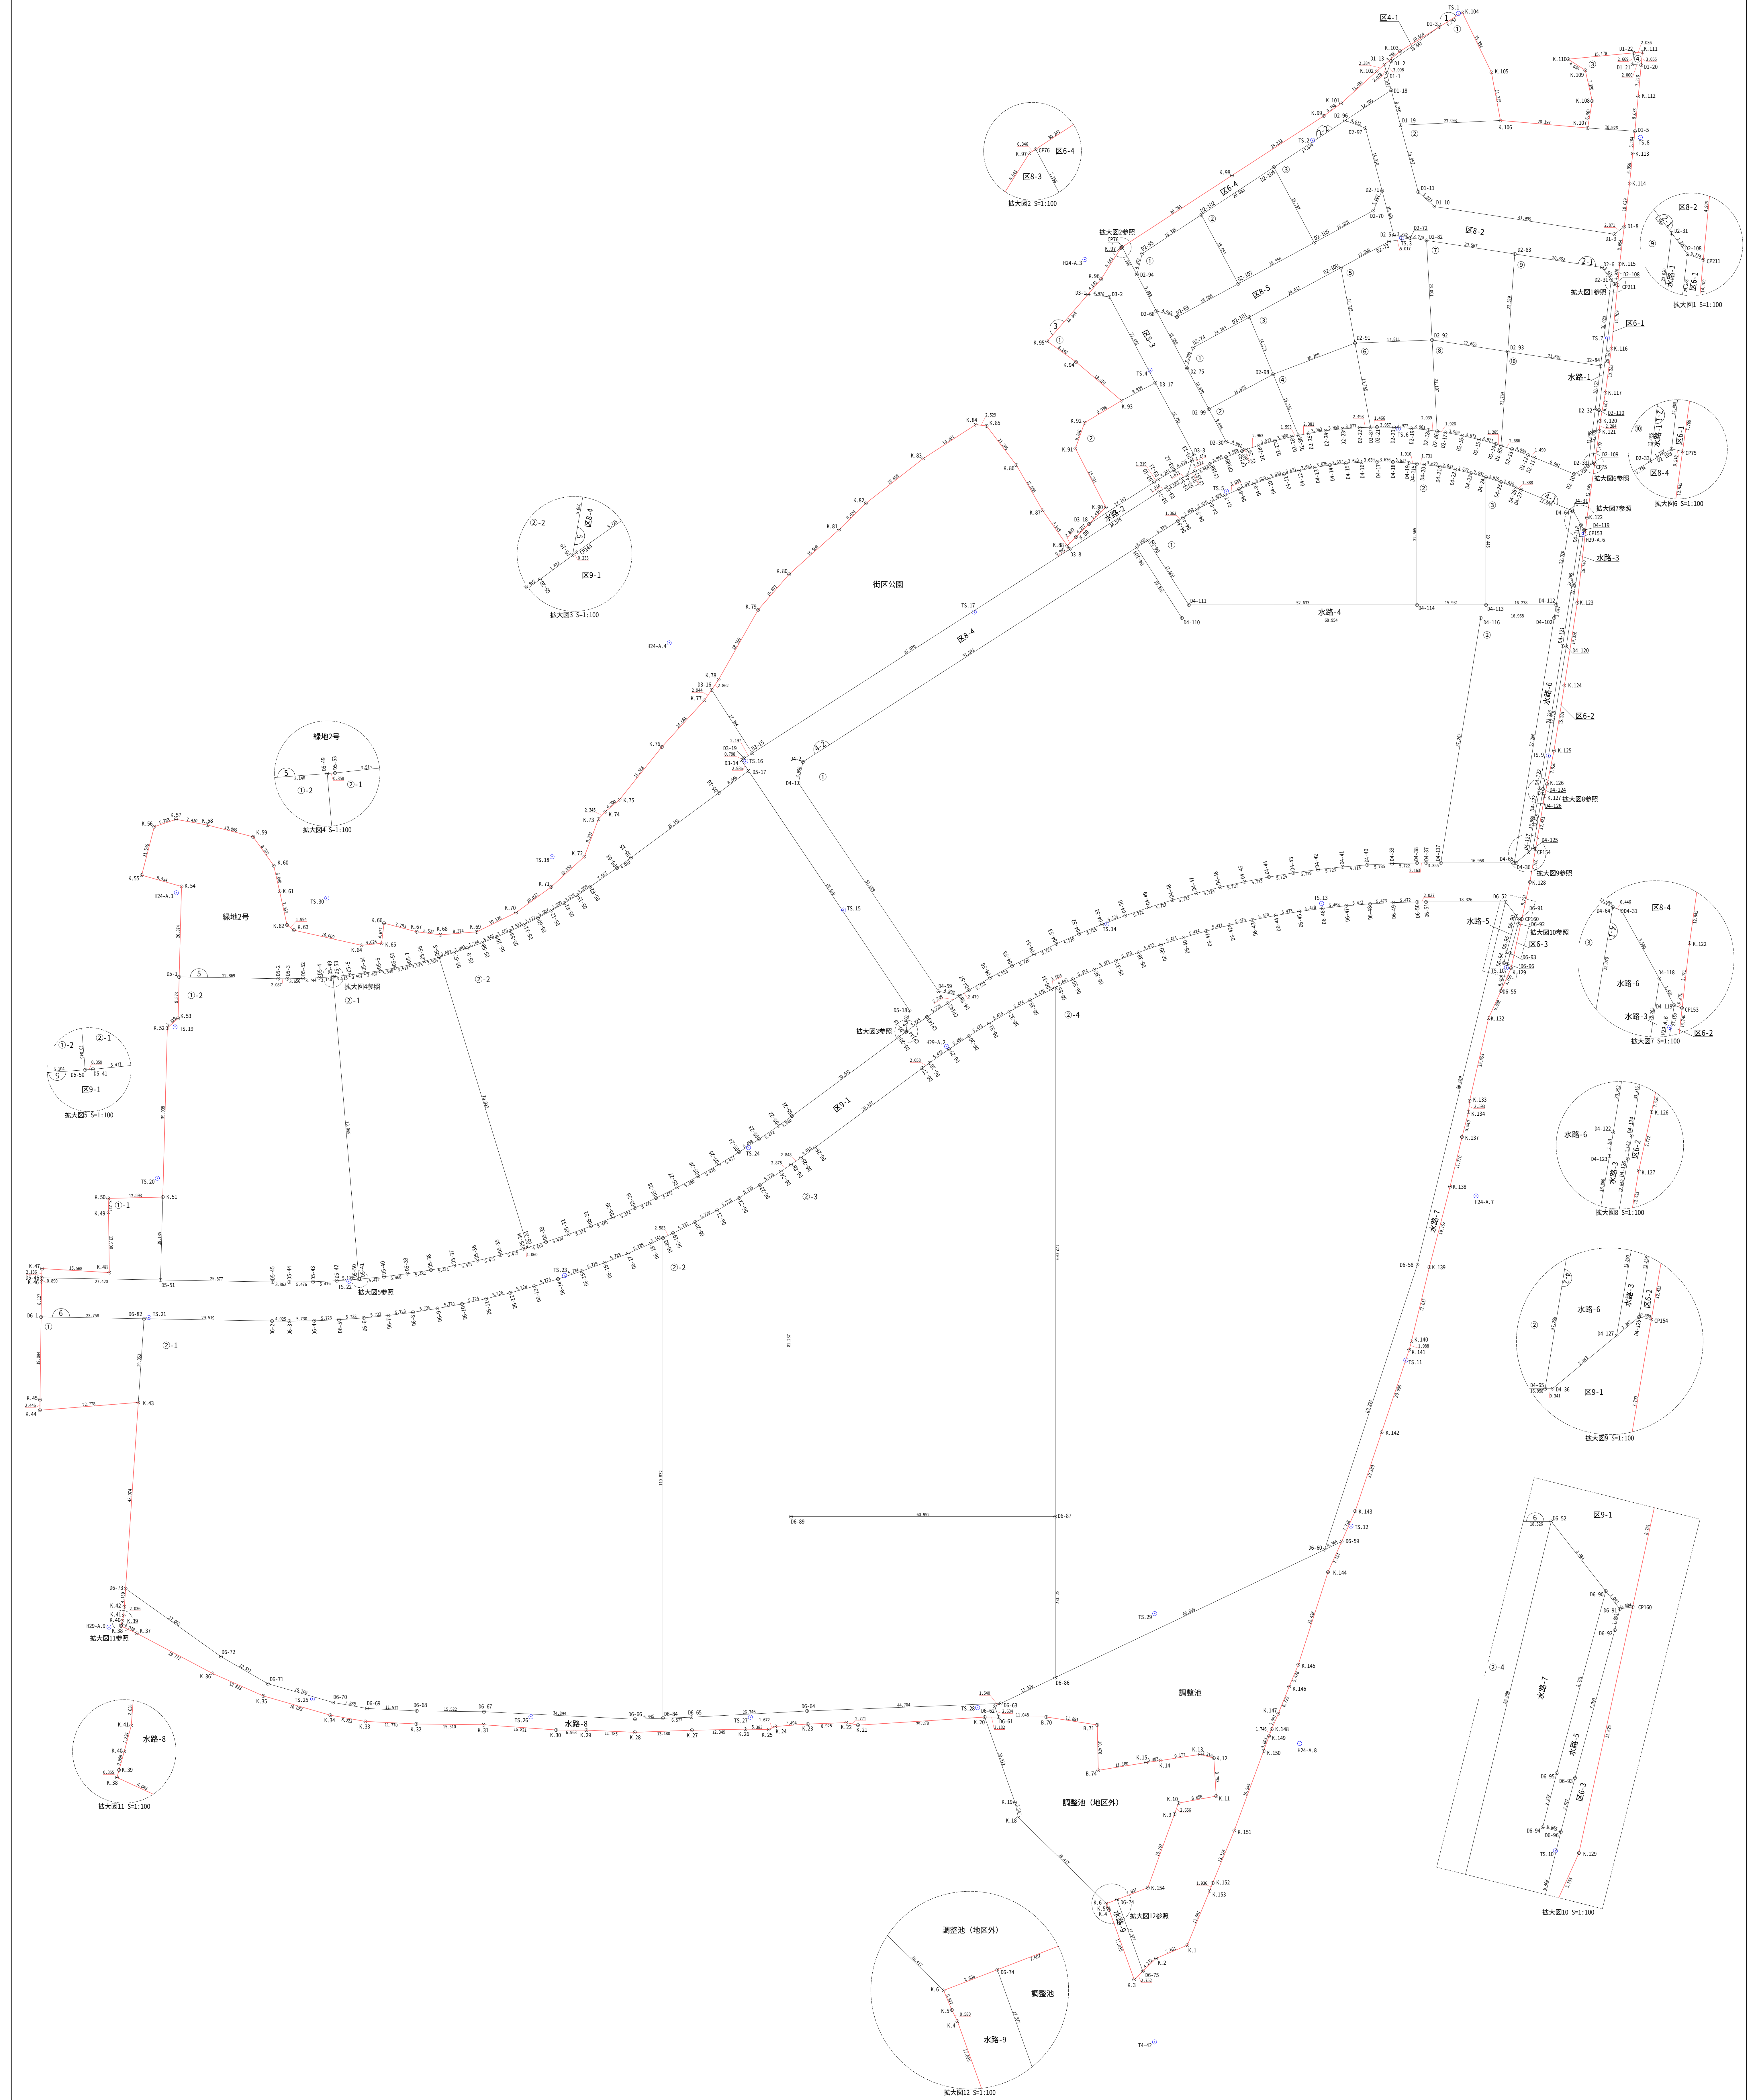


西浦・黒袴土地地区画整理事業 画地出来形確認測量図（全体図）S=1:500

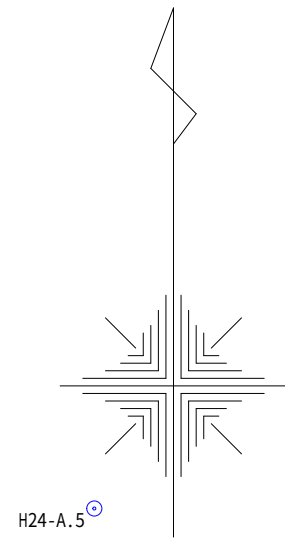

工事名	西浦・黒袴土地地区画整理事業 出来形確認測量業務委託		
図面名	画地出来形確認測量図（全体図）		
作成年月日	平成30年2月10日		
縮尺	S=1:500	図面番号	/
会社名	三立調査設計株式会社		
事務所名	佐	野	市