
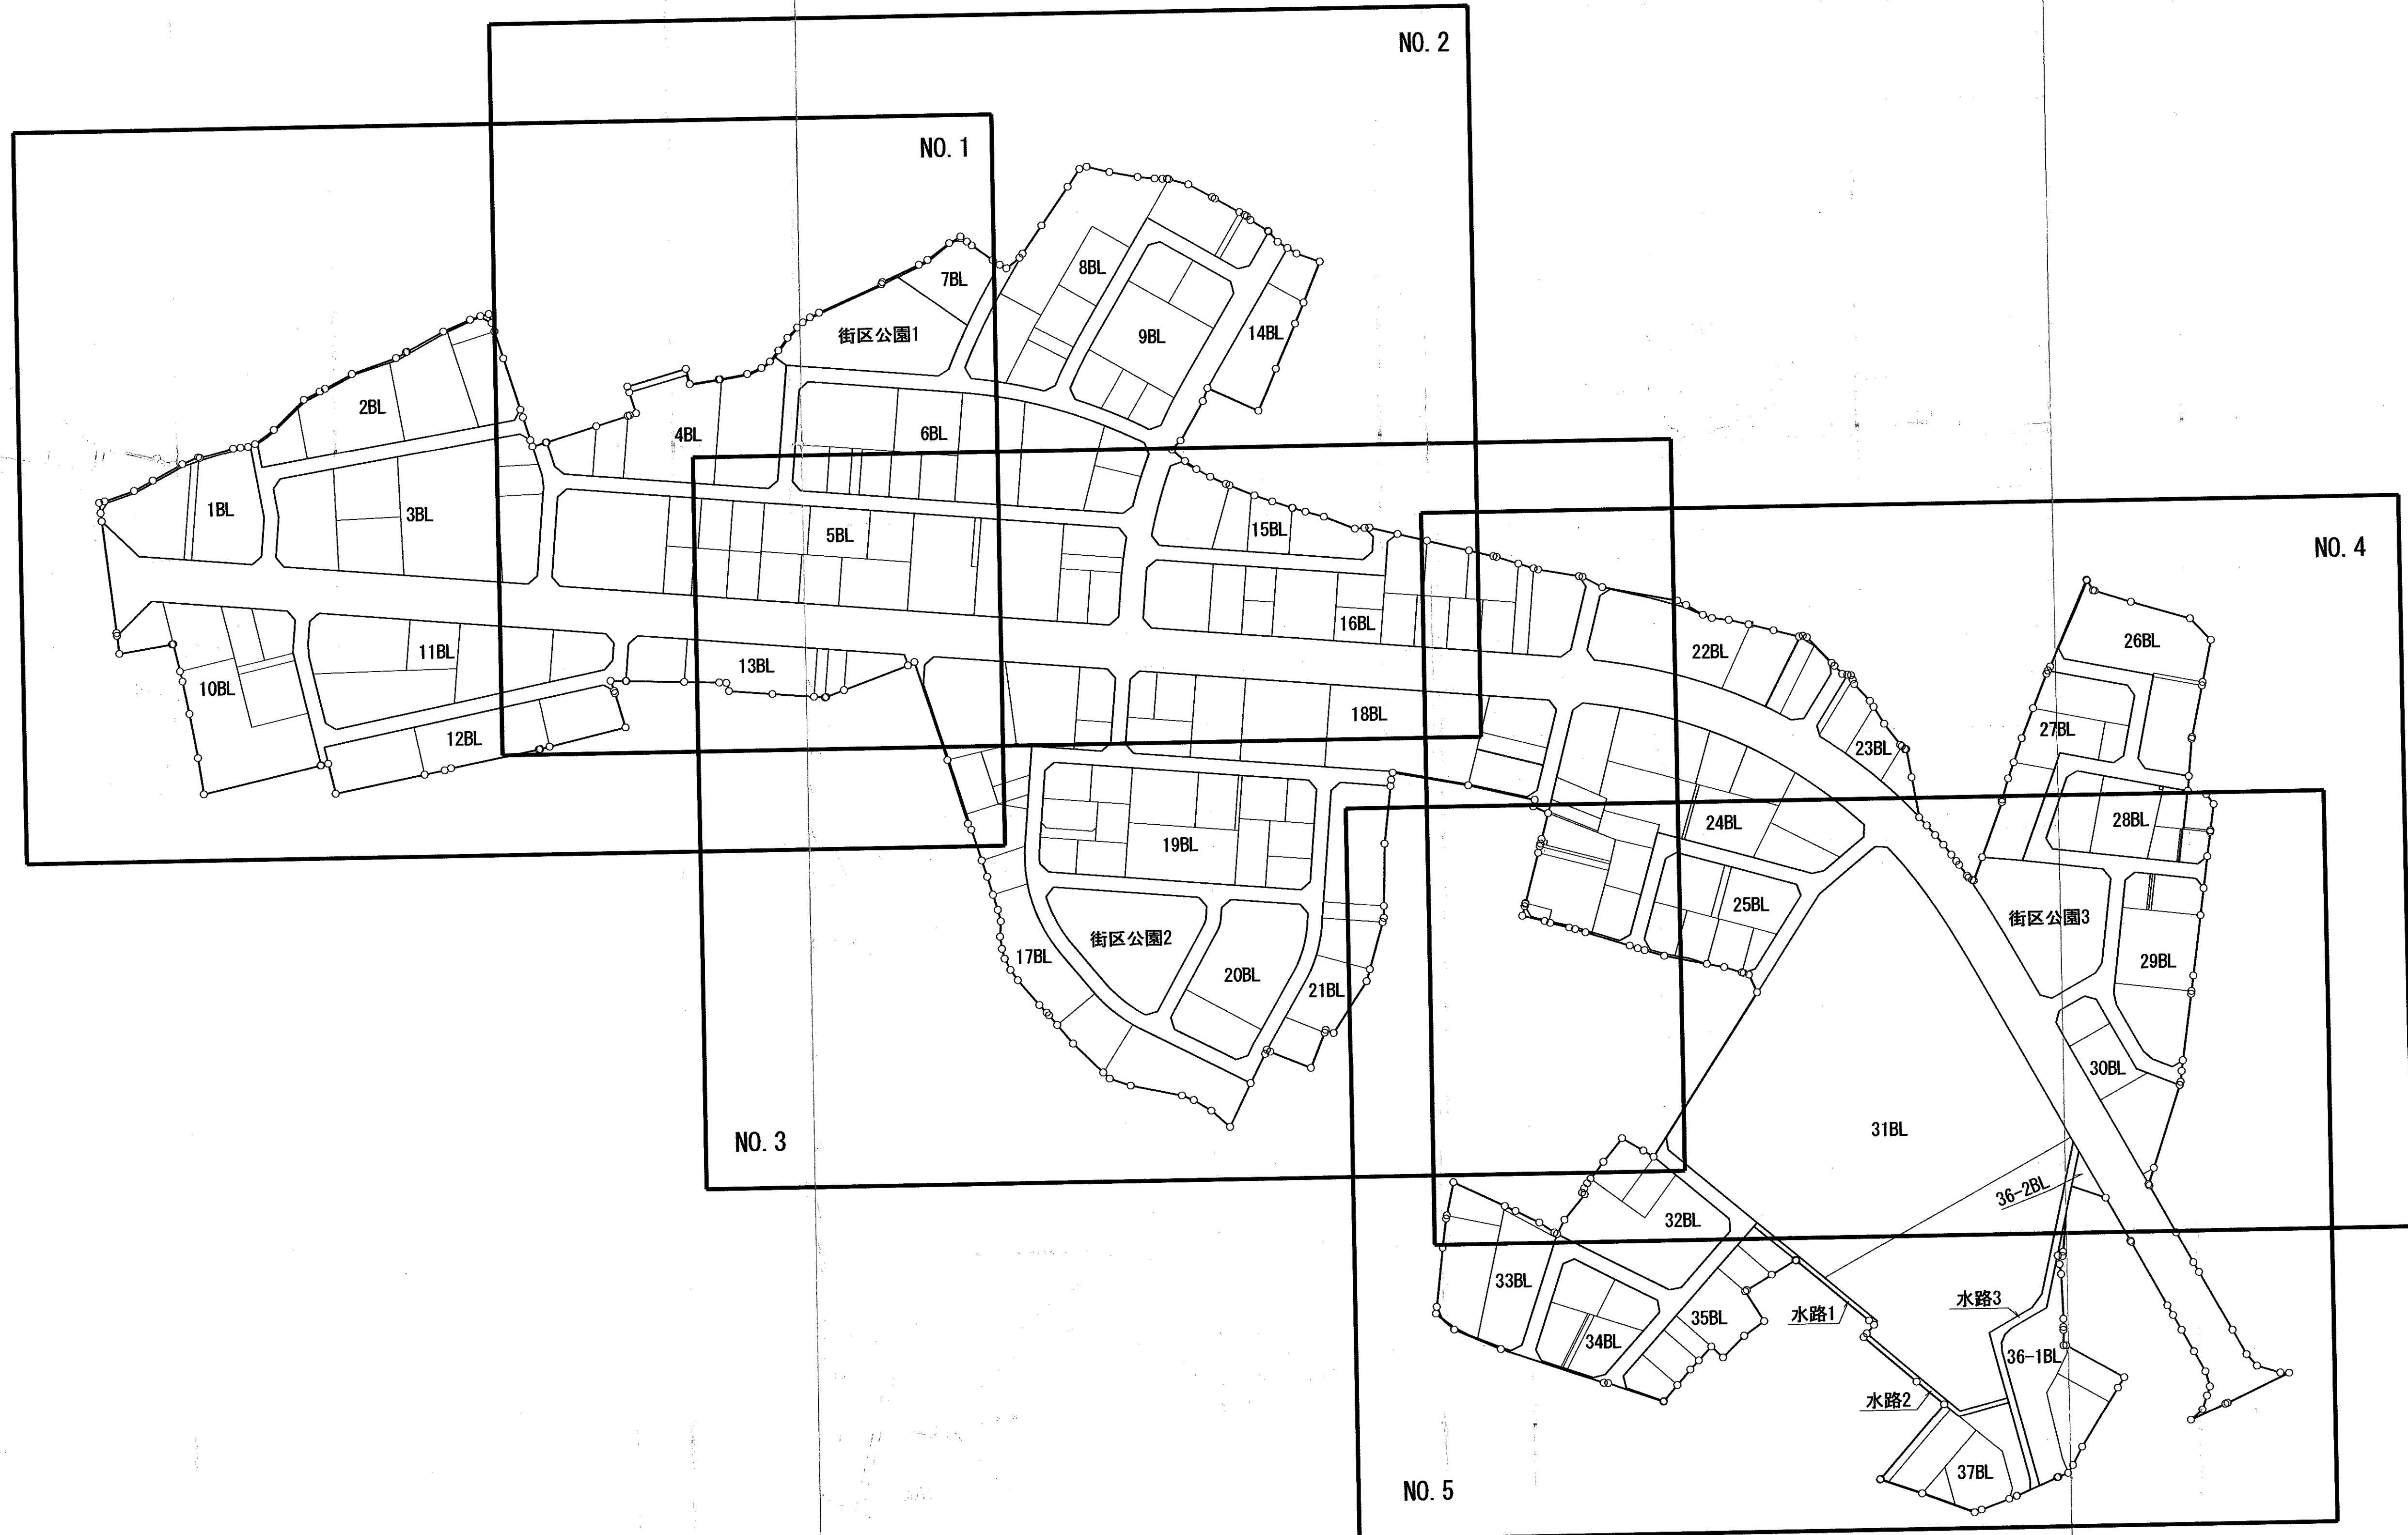


田沼北土地区画整理事業画地出来形確認測量索引図 S=1:1500


平成二十四年十二月測量

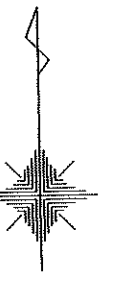

晃洋設計測量株式会社

佐野市

1:500

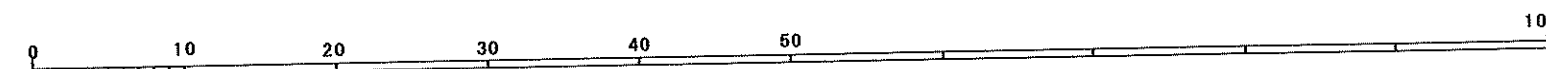

「この測量成果は、国土地理院長の承認及び助言を得て同院所管の測量標及び測量成果を使用して得たものである。(承認番号) 平成25 関公第385号」
「平面直角座標は、世界測地系の値を補正パラメータにより補正」
PatchJGDによる座標補正 (ver. 1.0.0, par touhokutaiheiyoushi2011 ver. 1.0.0)