

田沼北土地区画整理事業画地出来形確認測量原図 S=1:500




平成二十四年十二月測量

X:41788.178

Y:-23288.214

X:41788.179

Y:-23288.213

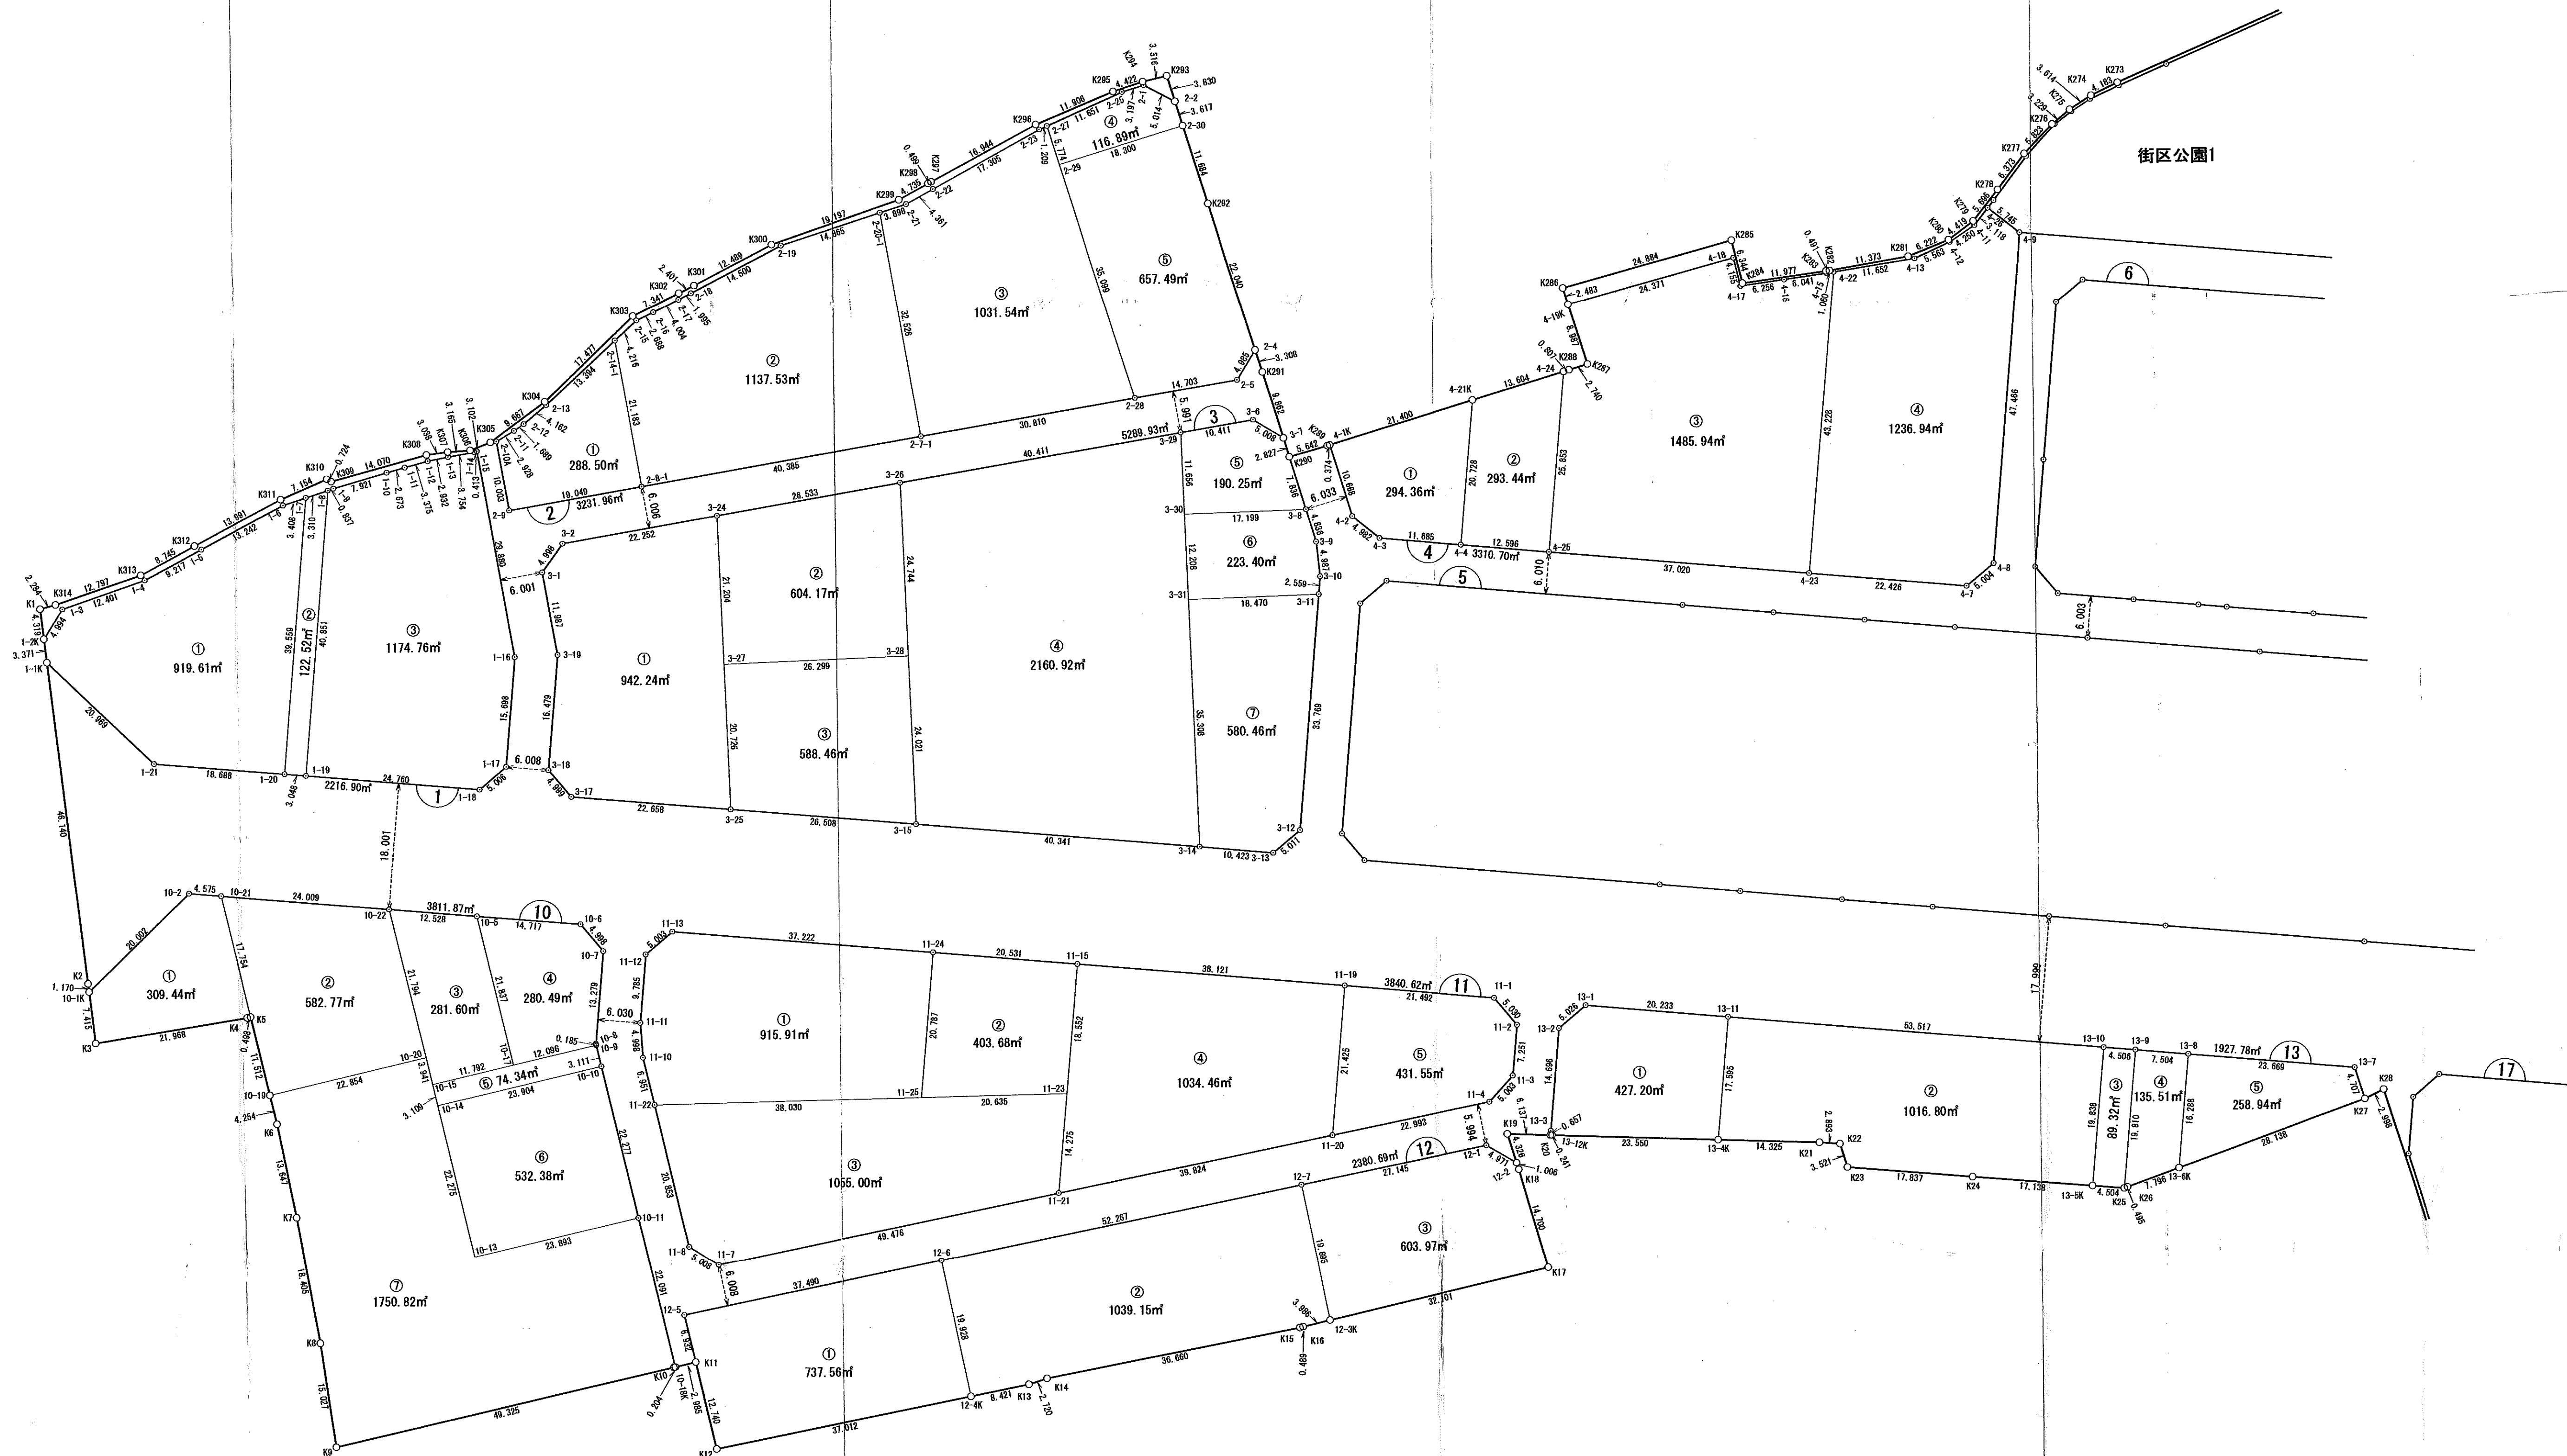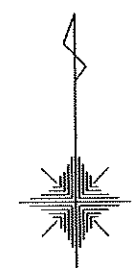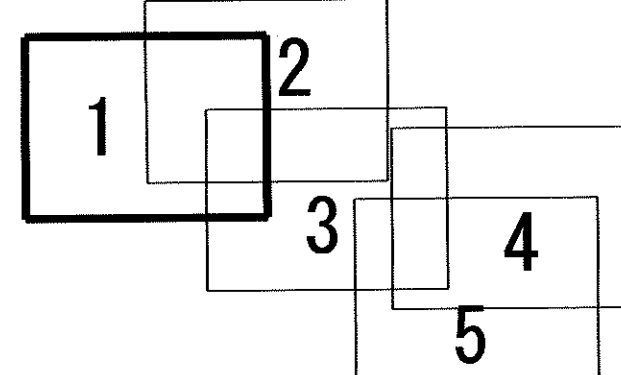

1:500



「この測量成果は、国土地理院長の承認及び助言を得て同院所管の測量標及び測量成果を使用して得たものである。（承認番号）平成25 関公第385号」
「平面直角座標は、世界測地系の値を補正パラメータにより補正」
PatchJGDによる座標補正 (ver. 1.0.0, par_touhokutaiheiyouok (2011 ver. 1.0.0))

田沼北土地区画整理事業画地出来形確認測量原図 S=1:500

平成二十四年十二月測量



X:41529.102

Y:22992.884

X:41829.102

Y:22992.883

X:41529.103

Y:22992.883

X:41829.103

Y:22992.882

晃洋設計測量株式会社

佐野市




1:500

「この測量成果は、国土地理院長の承認及び助言を得て同院所管の測量標及び測量成果を使用して得たものである。(承認番号) 平成25 関公第385号」
「平面直角座標は、世界測地系の値を補正パラメータにより補正」
PatchJGDによる座標補正 (ver. 1.0.0, par touhokutaiheiyouuki2011 ver. 1.0.0)


田沼北土地区画整理事業画地出来形確認測量原図 S=1:500

平成二十四年十二月測量

晃洋設計測量株式会社

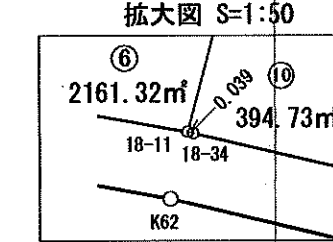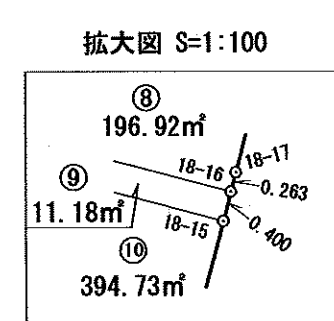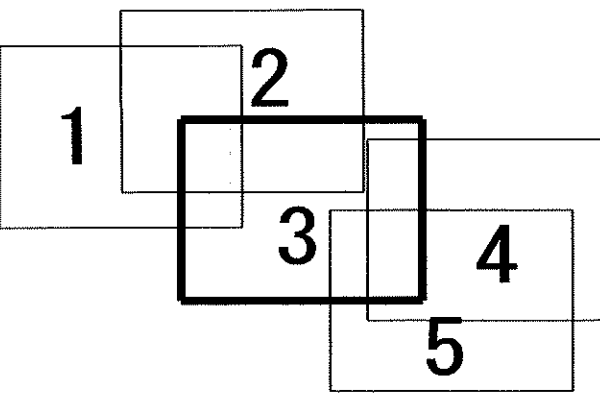

1:500

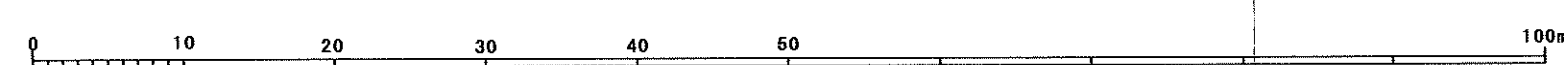

「この測量成果は、国土地理院長の承認及び助言を得て同院所管の測量標及び測量成果を使用して得たものである。(承認番号)平成25 関公第385号」
「平面直角座標は、世界測地系の値を補正パラメータにより補正」
PatchJGDによる座標補正(ver.1.0.0, par touhokutaiheiyouki(2011 ver.1.0.0))

平成二十四年十二月測量








「この測量成果は、国土地理院長の承認及び助言を得て同院所管の測量標及び測量成果を使用して得たものである。（承認番号）平成25 関公第385号」
「平面直角座標は、世界測地系の値を補正パラメータにより補正」
PatchJGDによる座標補正 (ver. 1.0.0.0, par touhokutaiheiyuuki2011 ver. 1.0.0.0)

PatchJGDによる座標補正 (ver. 1.0.0, par touhokutaiheiyouki2011 ver. 1.0.0)

田沼北土地区画整理事業画地出来形確認測量原図 S=1:500

平成二十四年十二月測量

晃洋設計測量株式会社

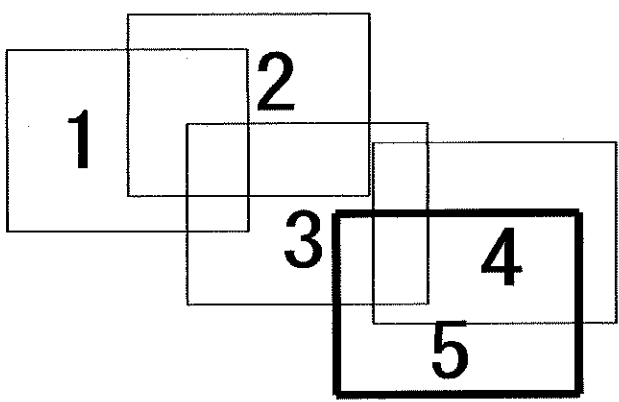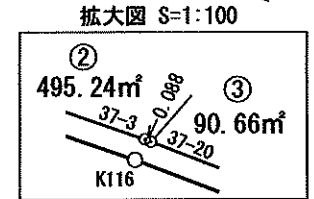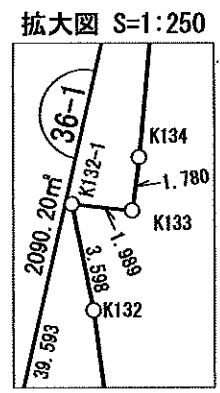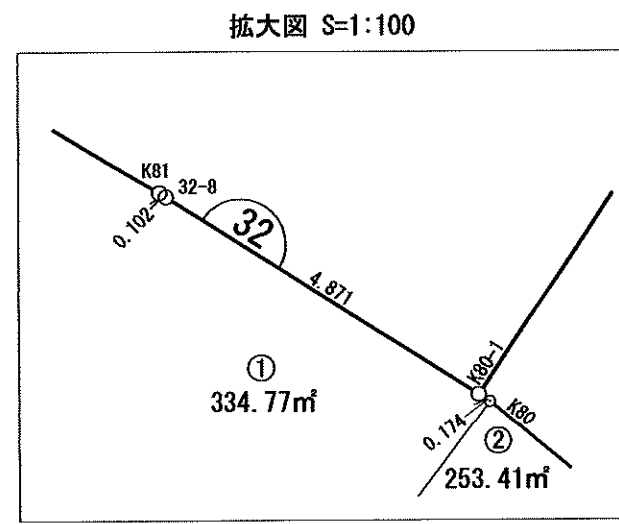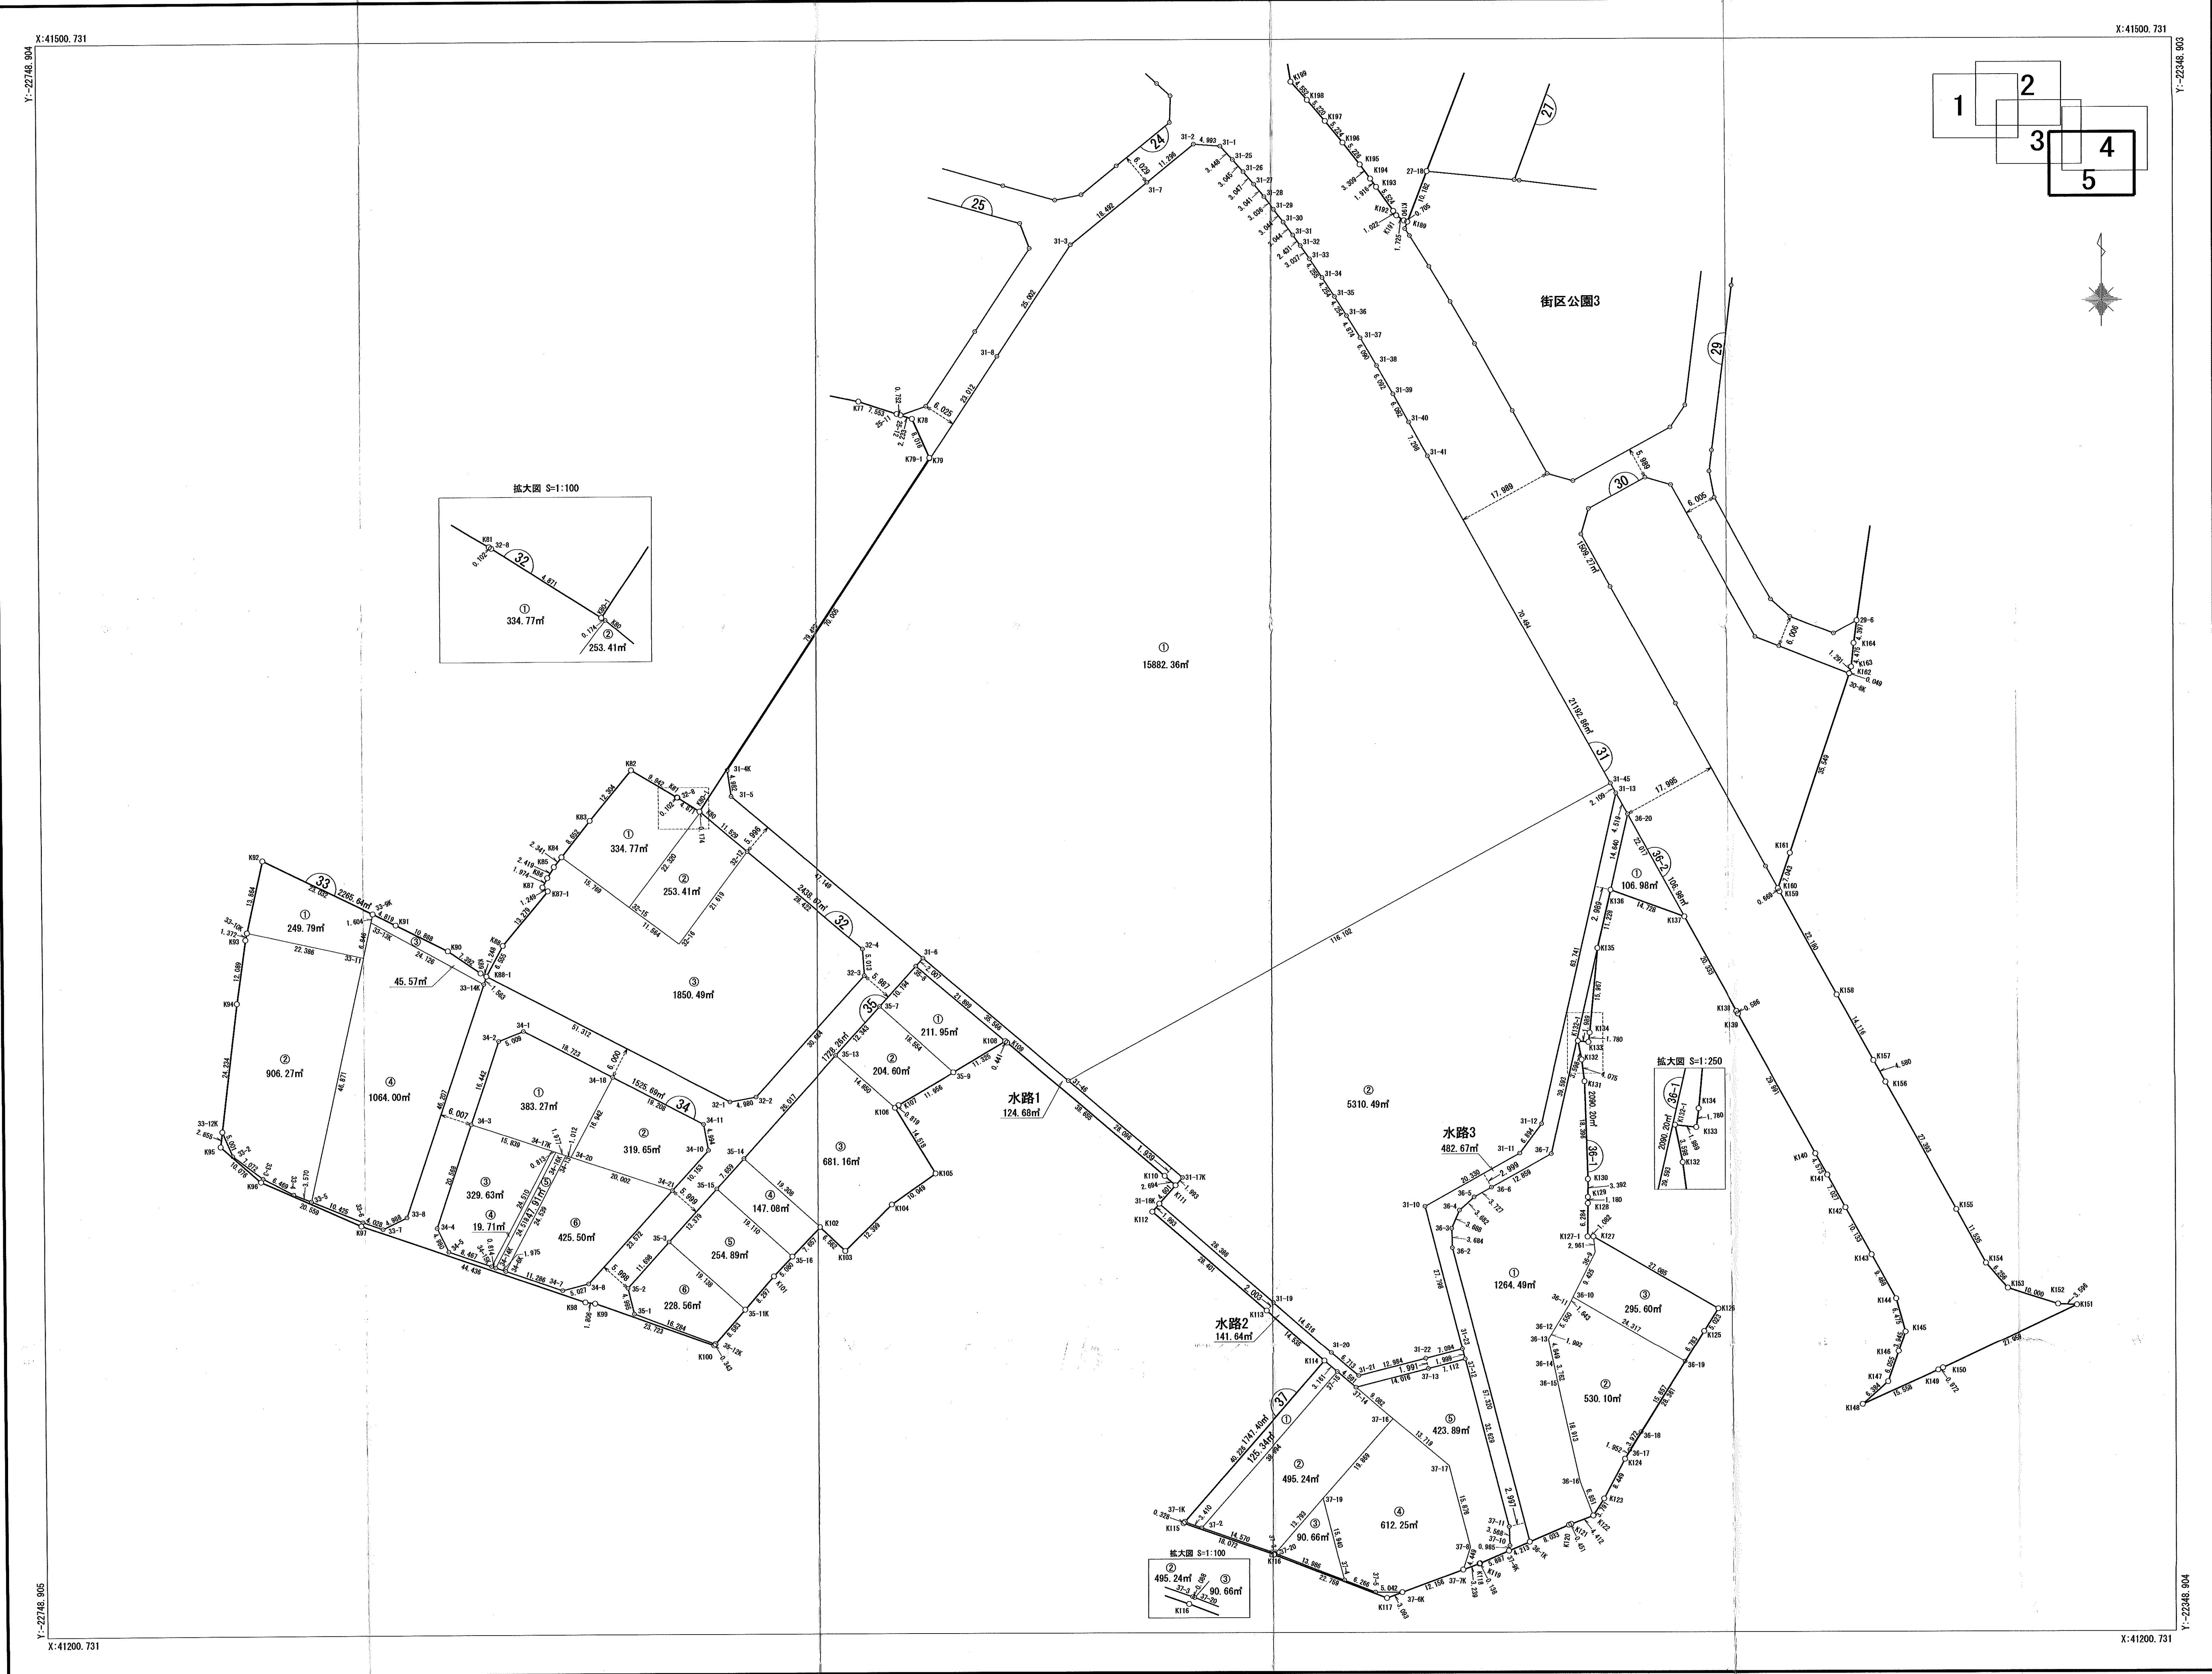

「この測量成果は、国土地理院長の承認及び助言を得て同院所管の測量標及び測量成果を使用して得たものである。(承認番号) 平成25 関公第385号」
「平面直角座標は、世界測地系の値を補正パラメータにより補正」
PatchJGDによる座標補正(ver.1.0.0, par touhokutaiheiyouki(2011 ver.1.0.0)