

出来形確認測量図


S = 1 / 500

街区面積 4,551.87 m²

画地面積 4,551.84 m²




安蘇郡田沼町
大字吉水字新田

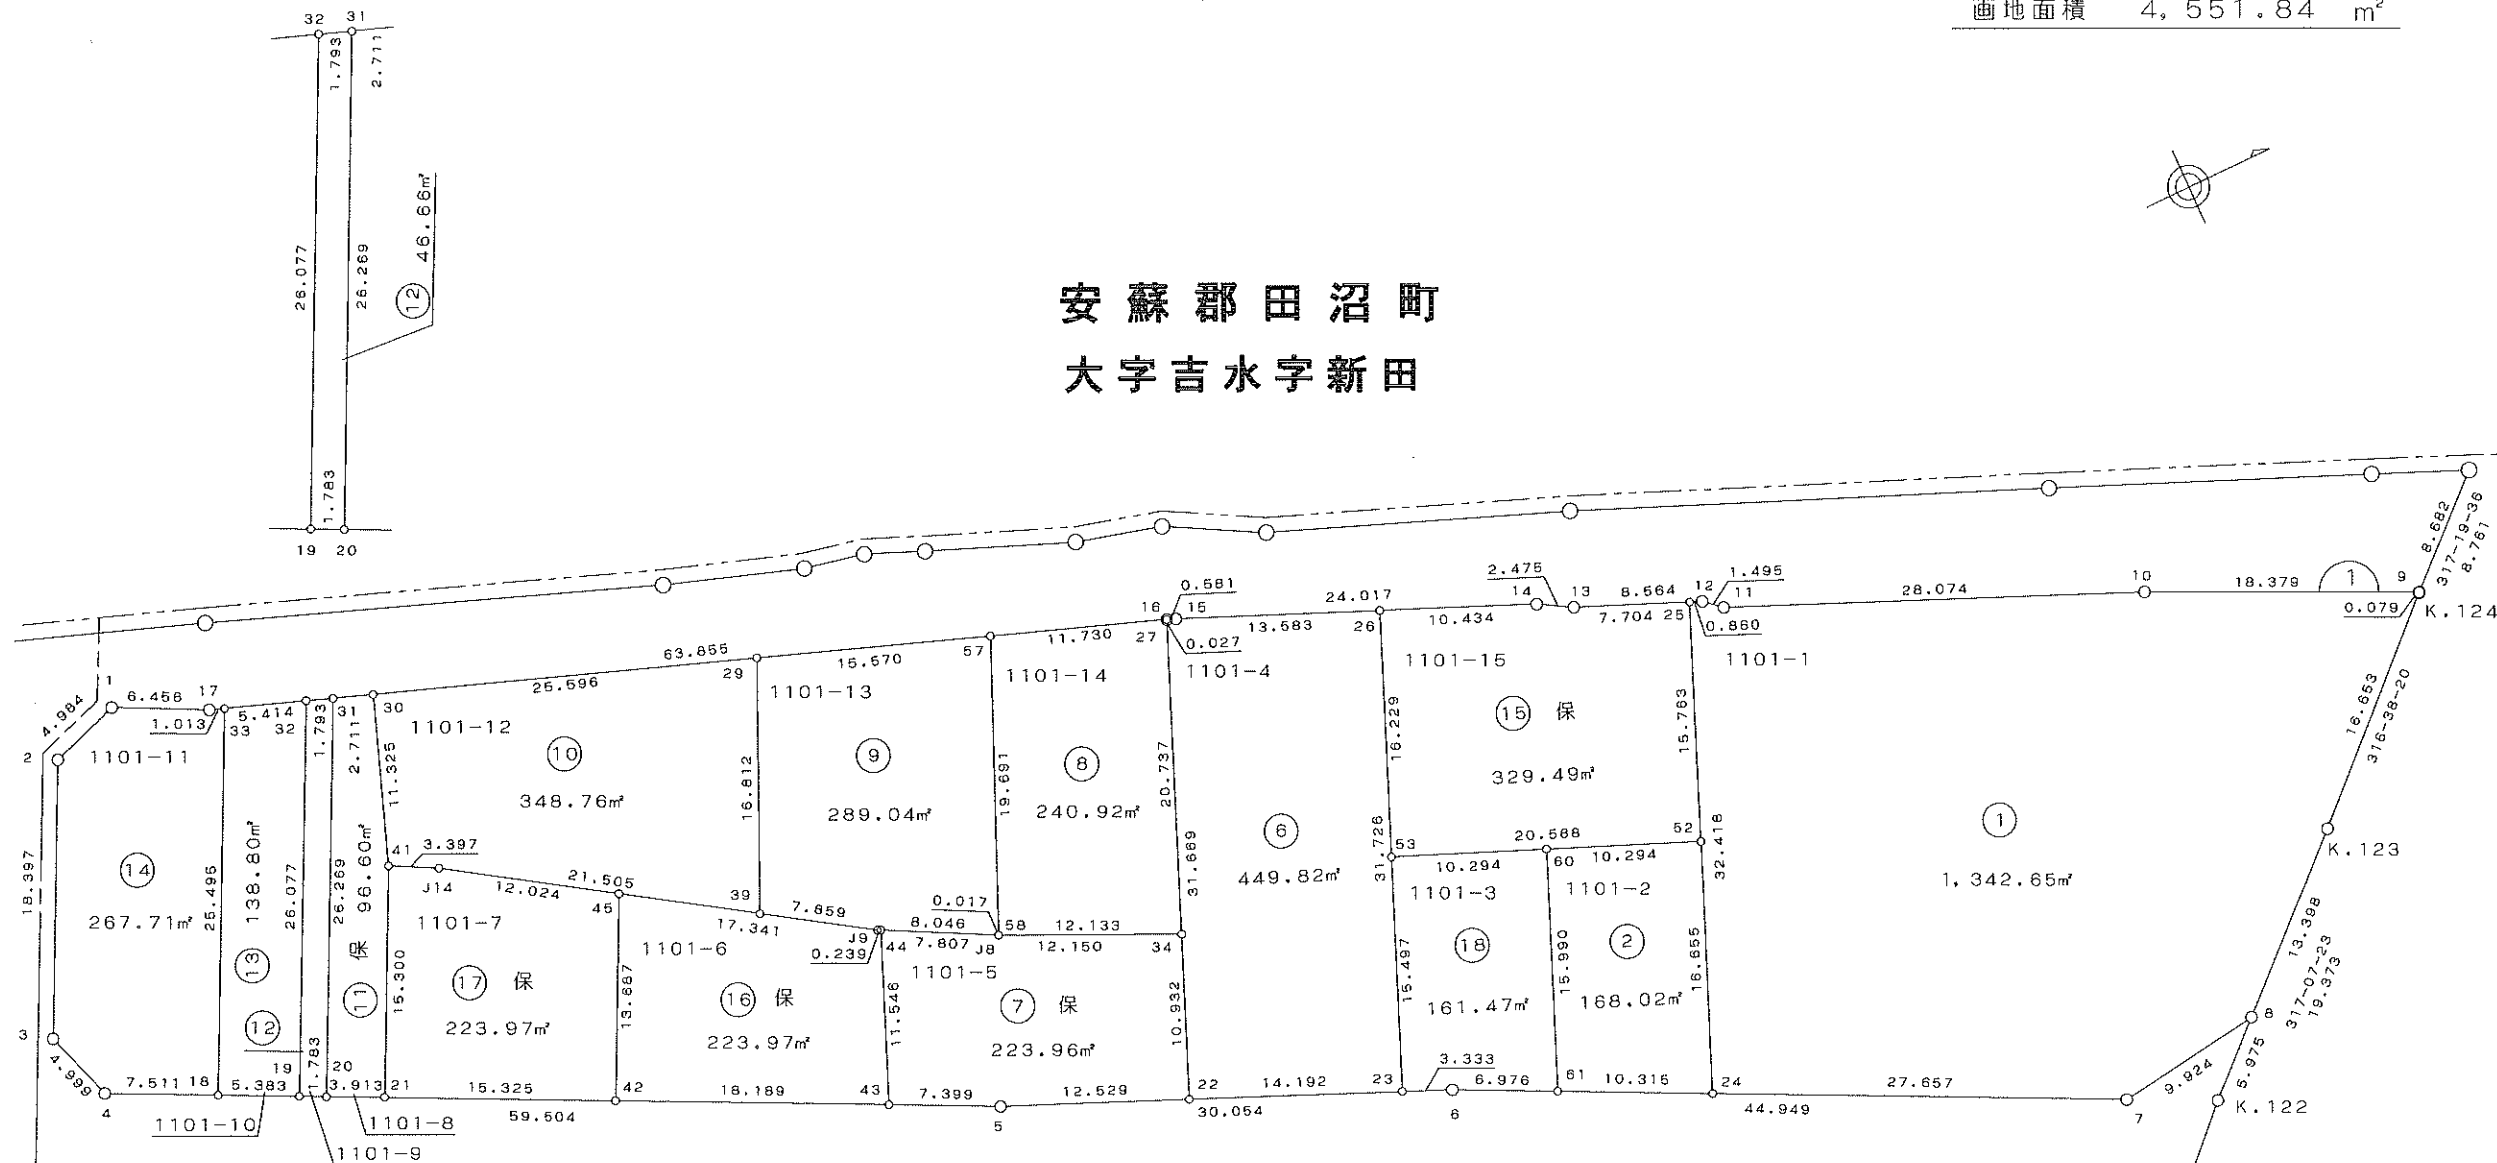

奈良 湊町
字下川原付

出来形確認測量図

S = 1 / 500

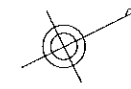


街区面積 5,756.33 m²

画地面積 5,756.27 m²

堀米町
字朱雀

奈良湊町
字下川原付


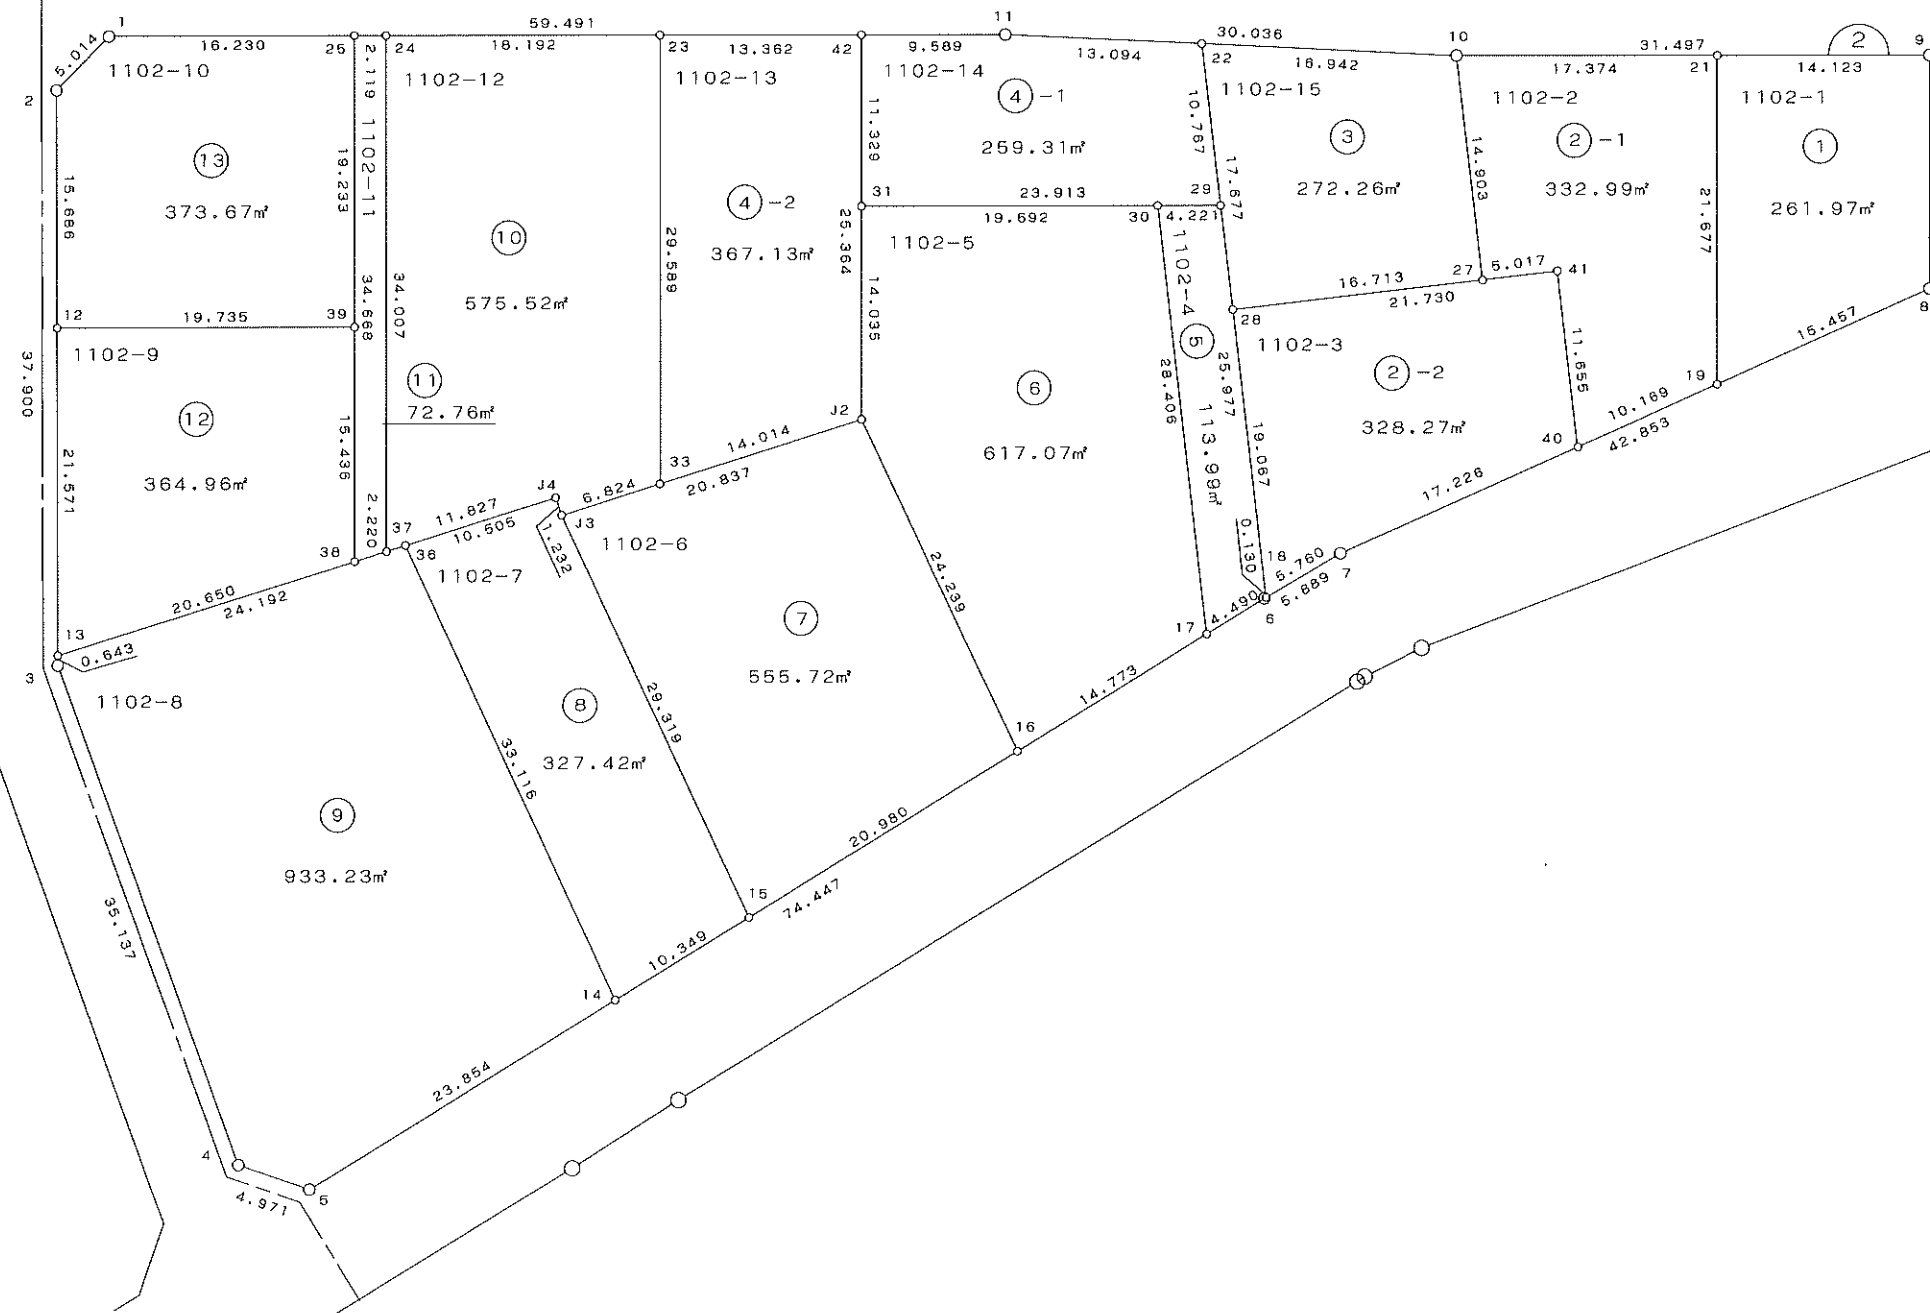


出来形確認測量図

S = 1 / 5 0 0

街区面積	402.94	m ²
------	--------	----------------

画地面積 402.94 m²

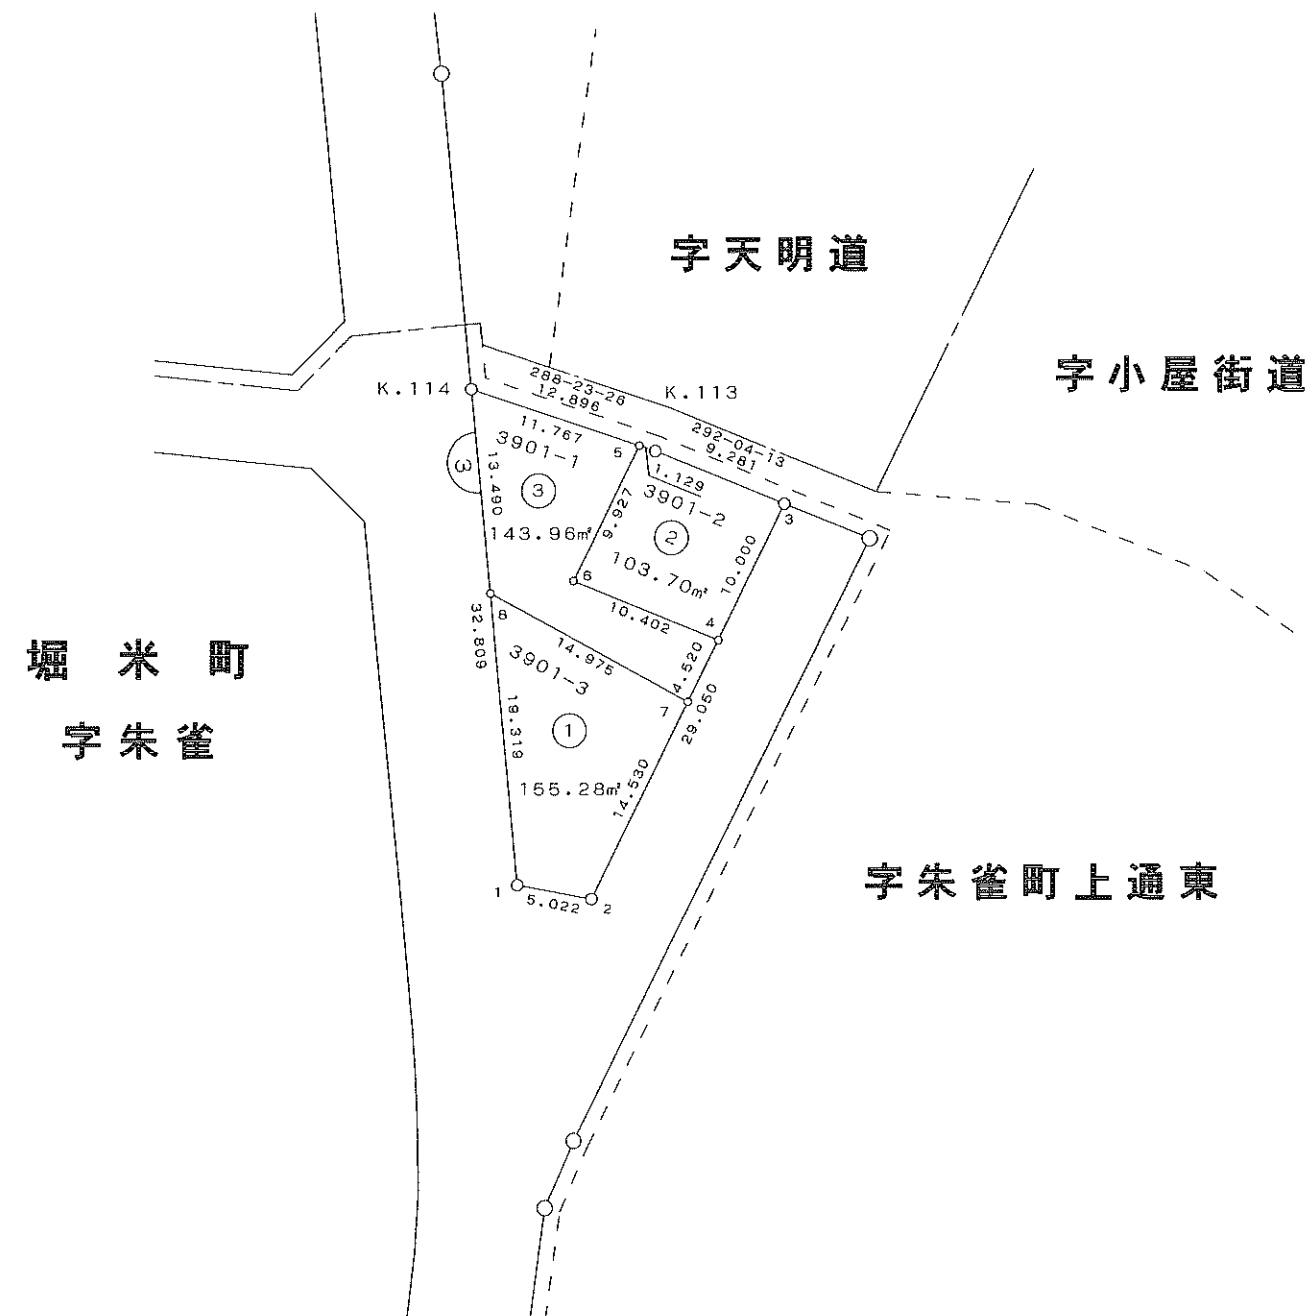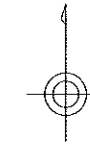


出来形確認測量図

S = 1 / 500

堀 米 町
字 朱 雀

街区面積 9,830.65 m²

画地面積 9,830.56 m²

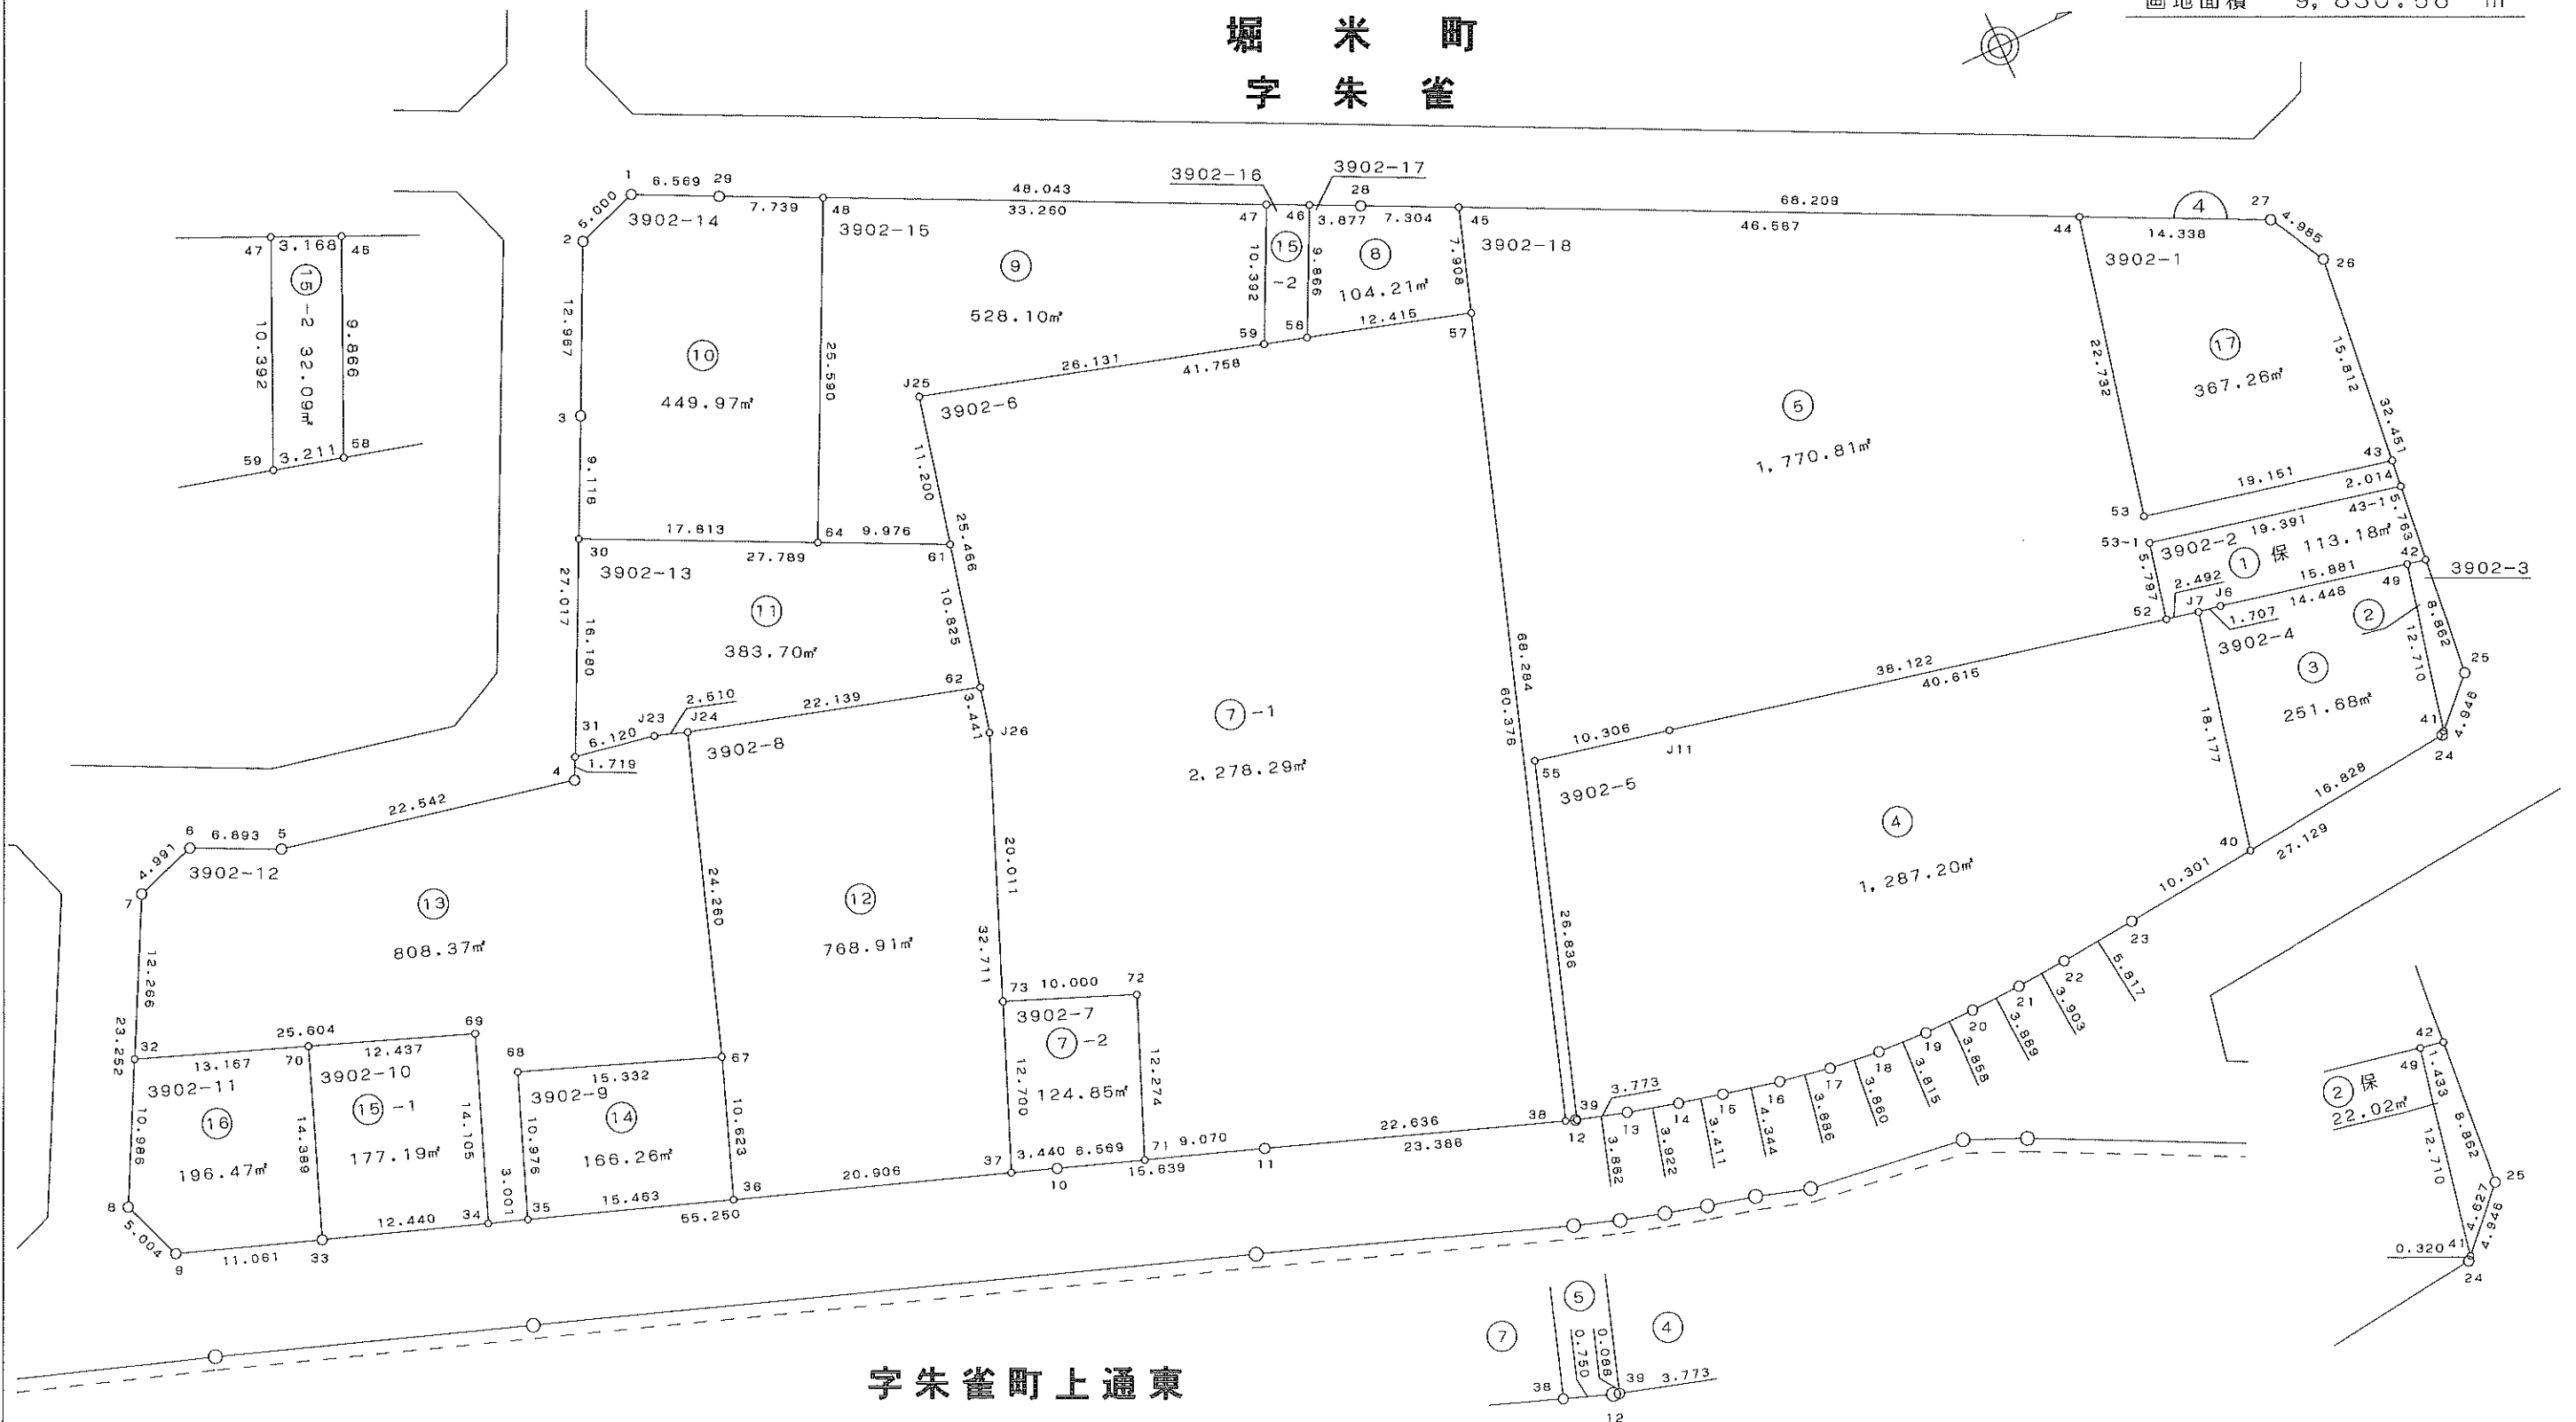

出来形確認測量図

$$S = 1 \text{ } / \text{ } 5 \text{ } 0 \text{ } 0$$


街区面積 4,781.45 m²

画地面積 4,781.44 m²



堀 米 町
字 朱 雀

奈良湊町
字下川原付

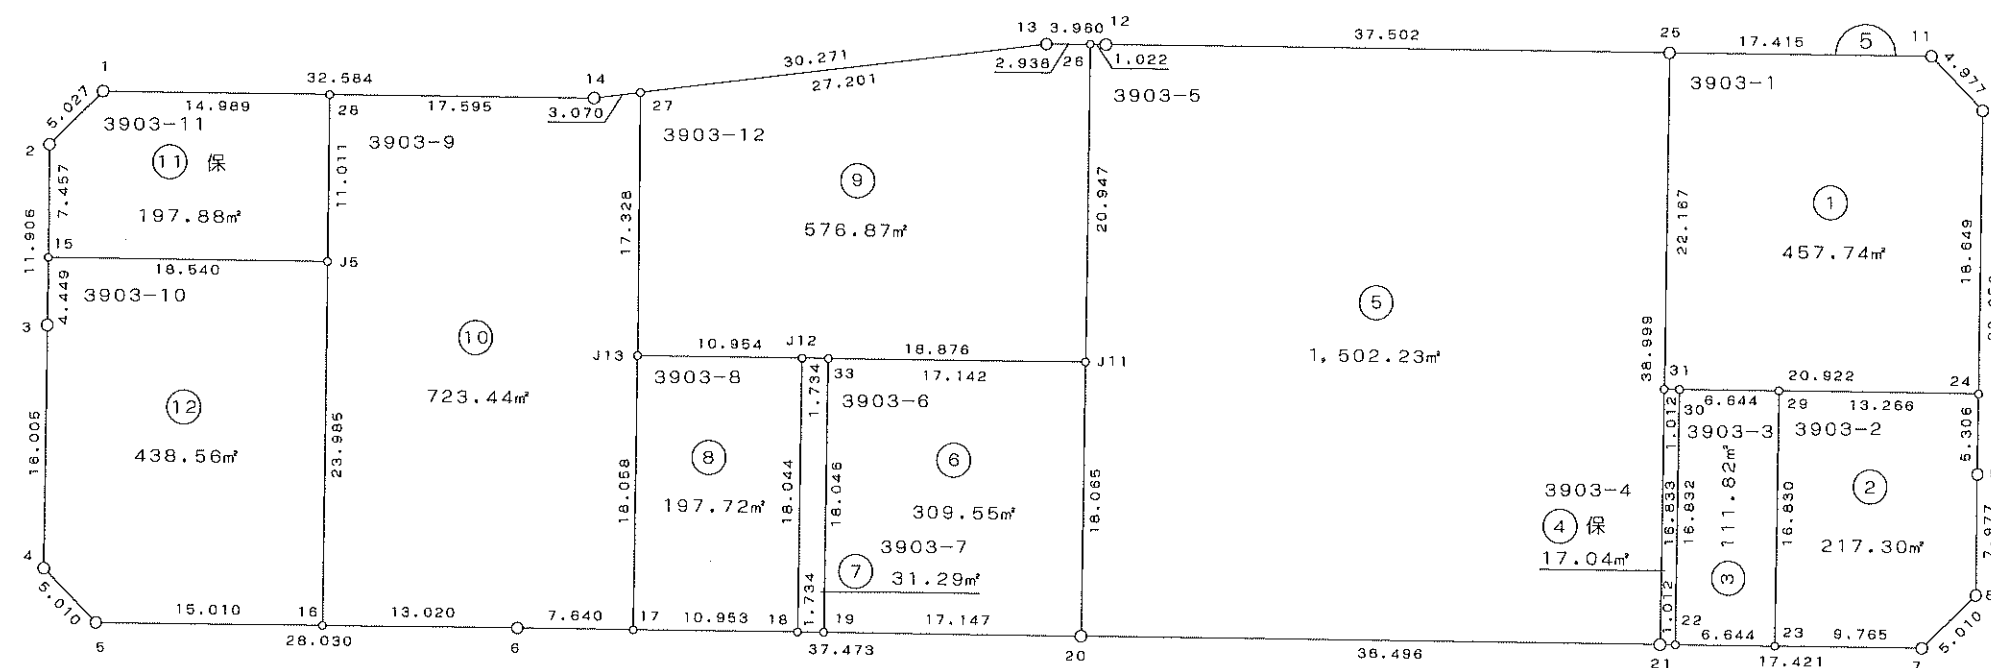

出来形確認測量図

S = 1 / 5 0 0


街区面積 3,150.89 m²

画地面積 3,150.85 m²



堀 米 町
字 朱 雀

安蘇郡田沼町
大字吉水字新田

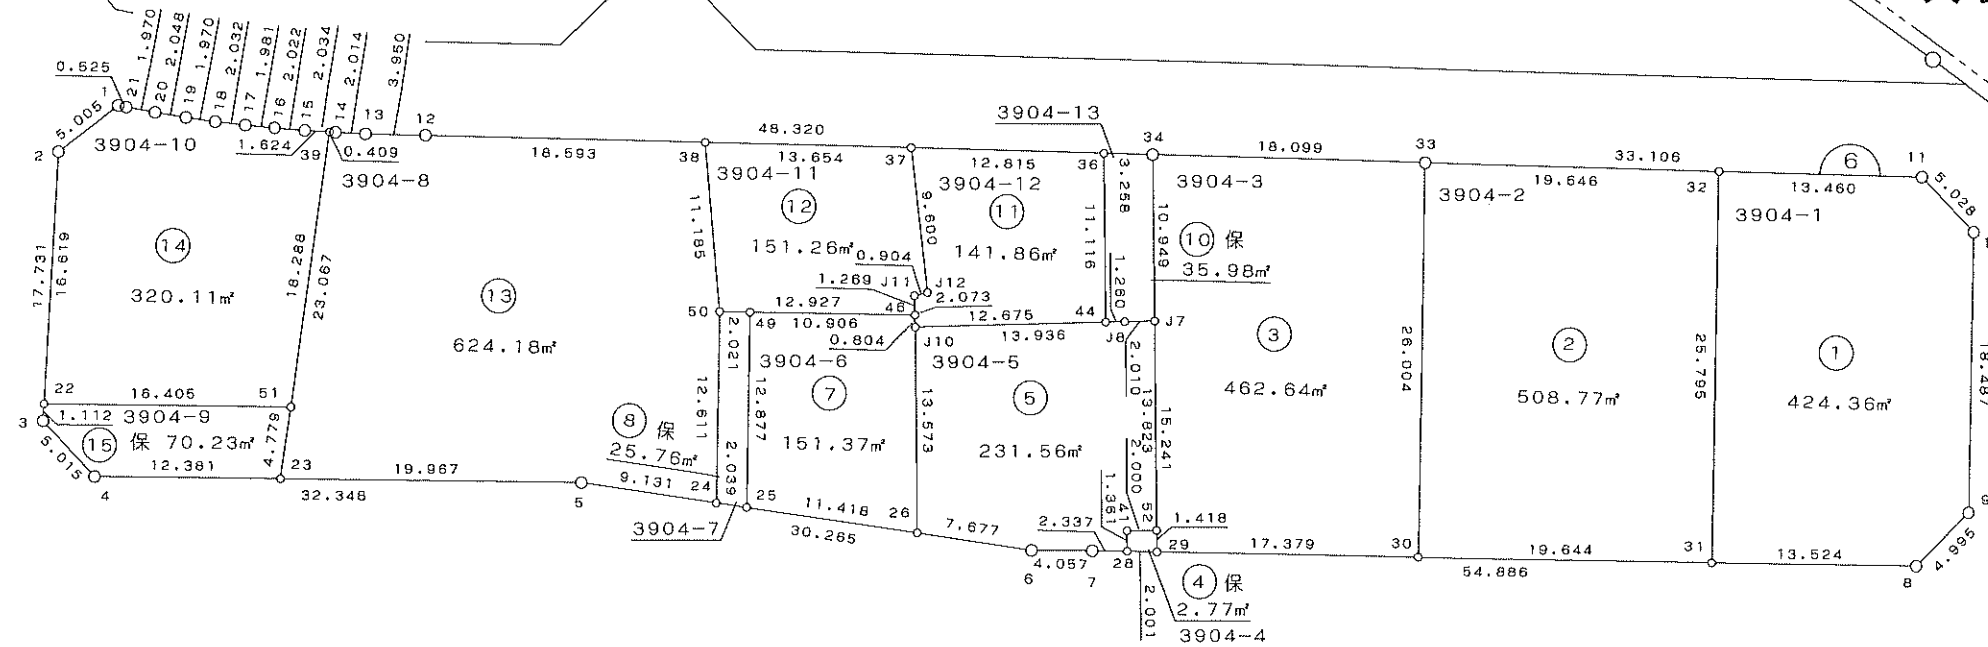


奈良湊町
字下川原付

出来形確認測量図

S = 1 / 500

街区面積 2,410.42 m²

画地面積 2,410.40 m²

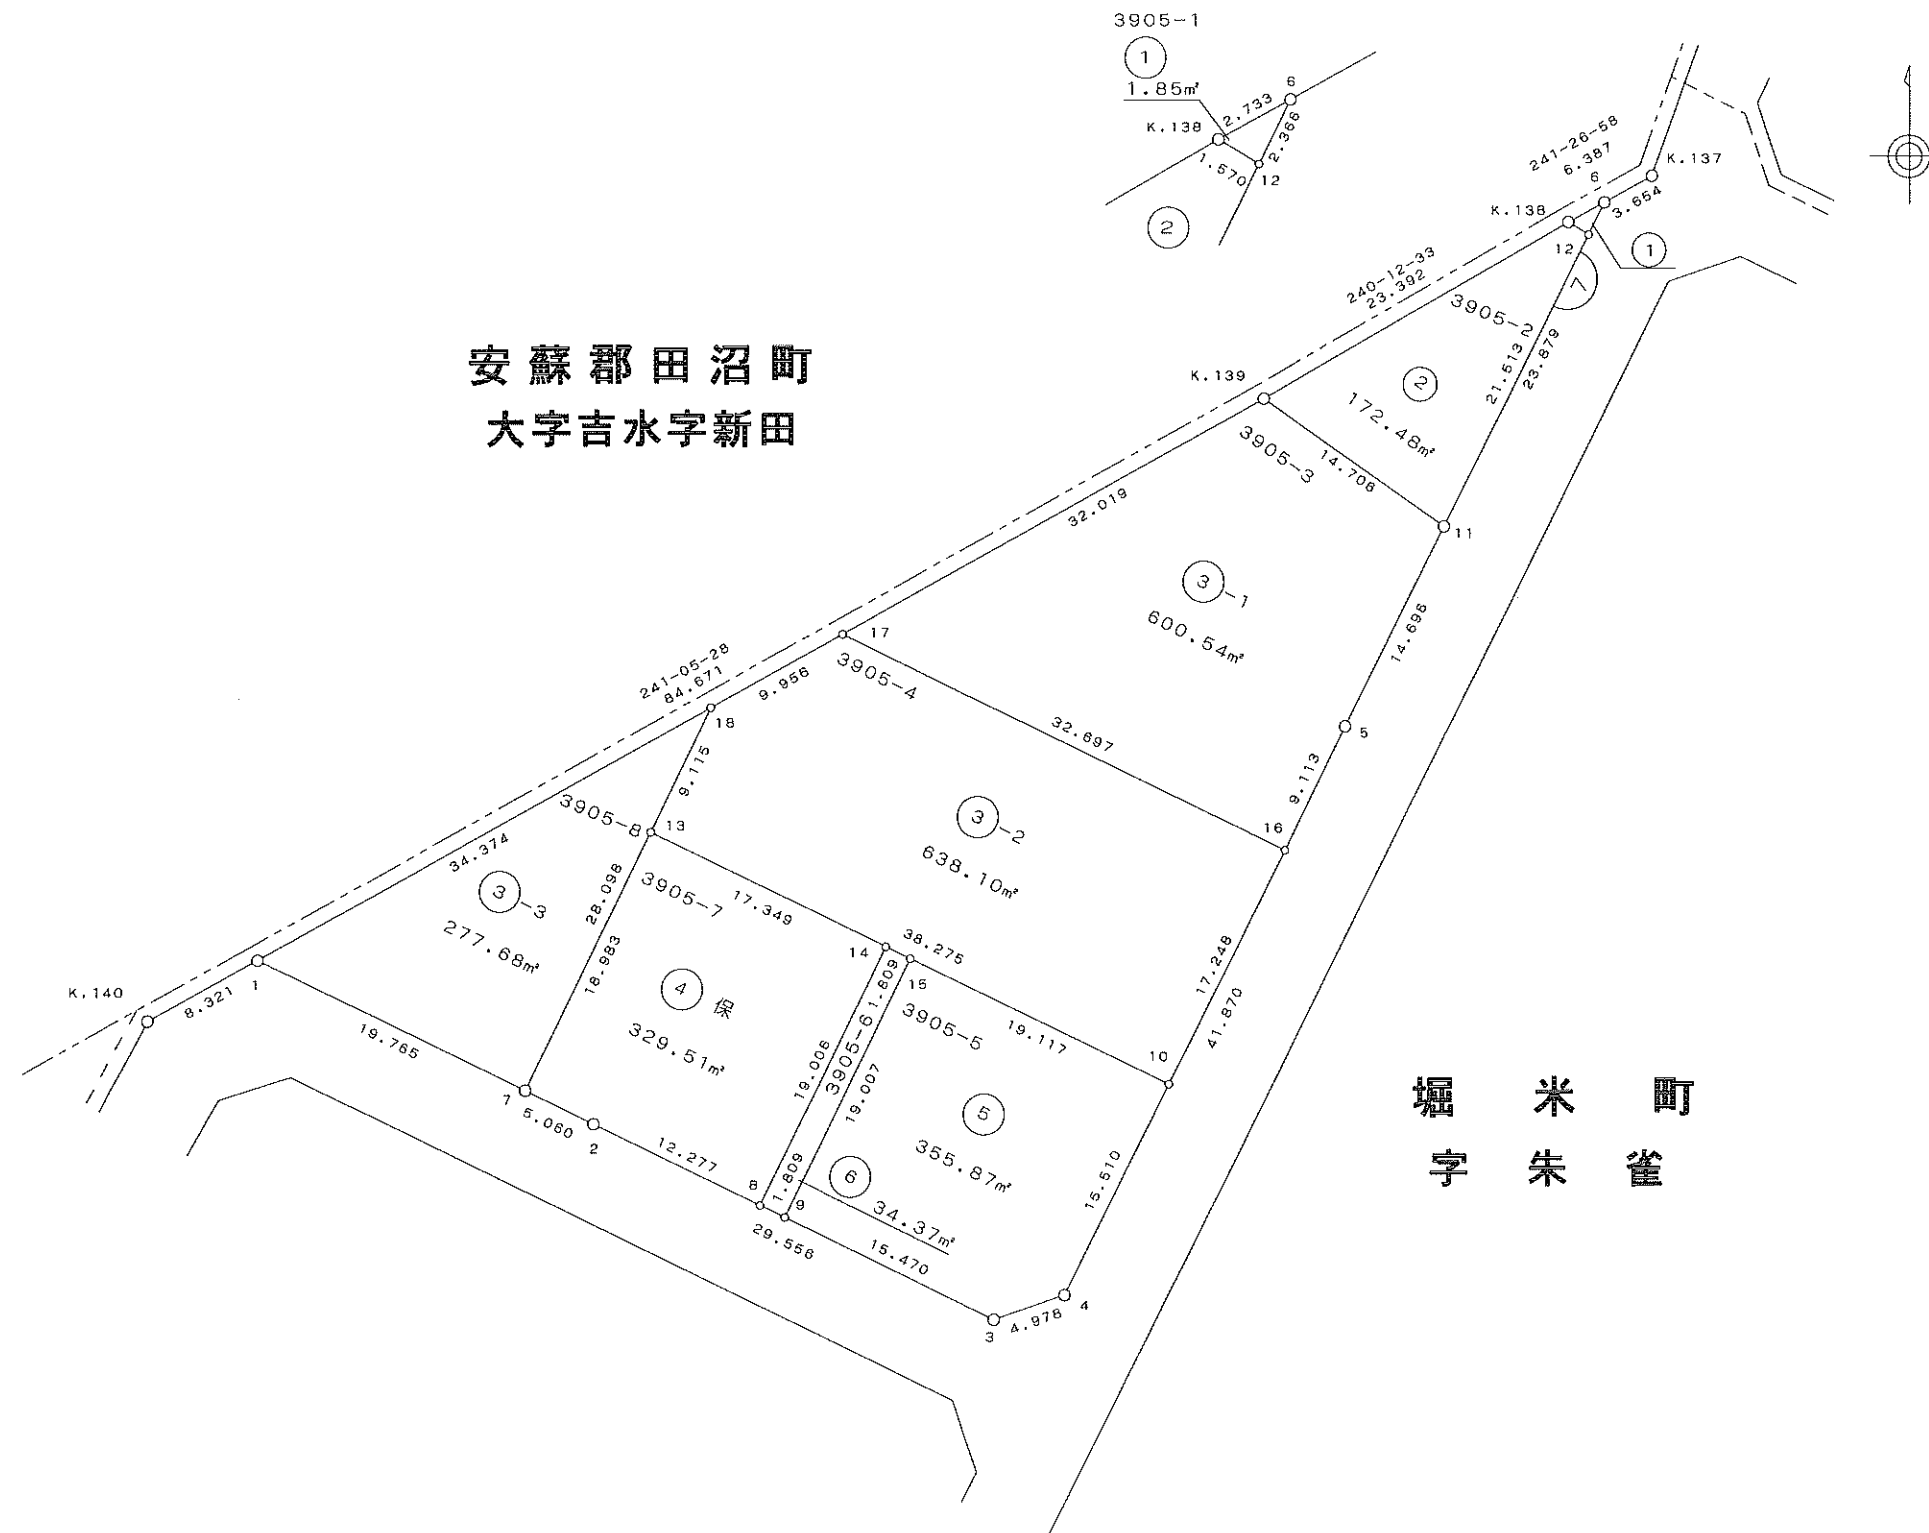


出来形確認測量図

S = 1 / 5 0 0

街区面積 1,963.41 m²

画地面積 1,963.40 m²

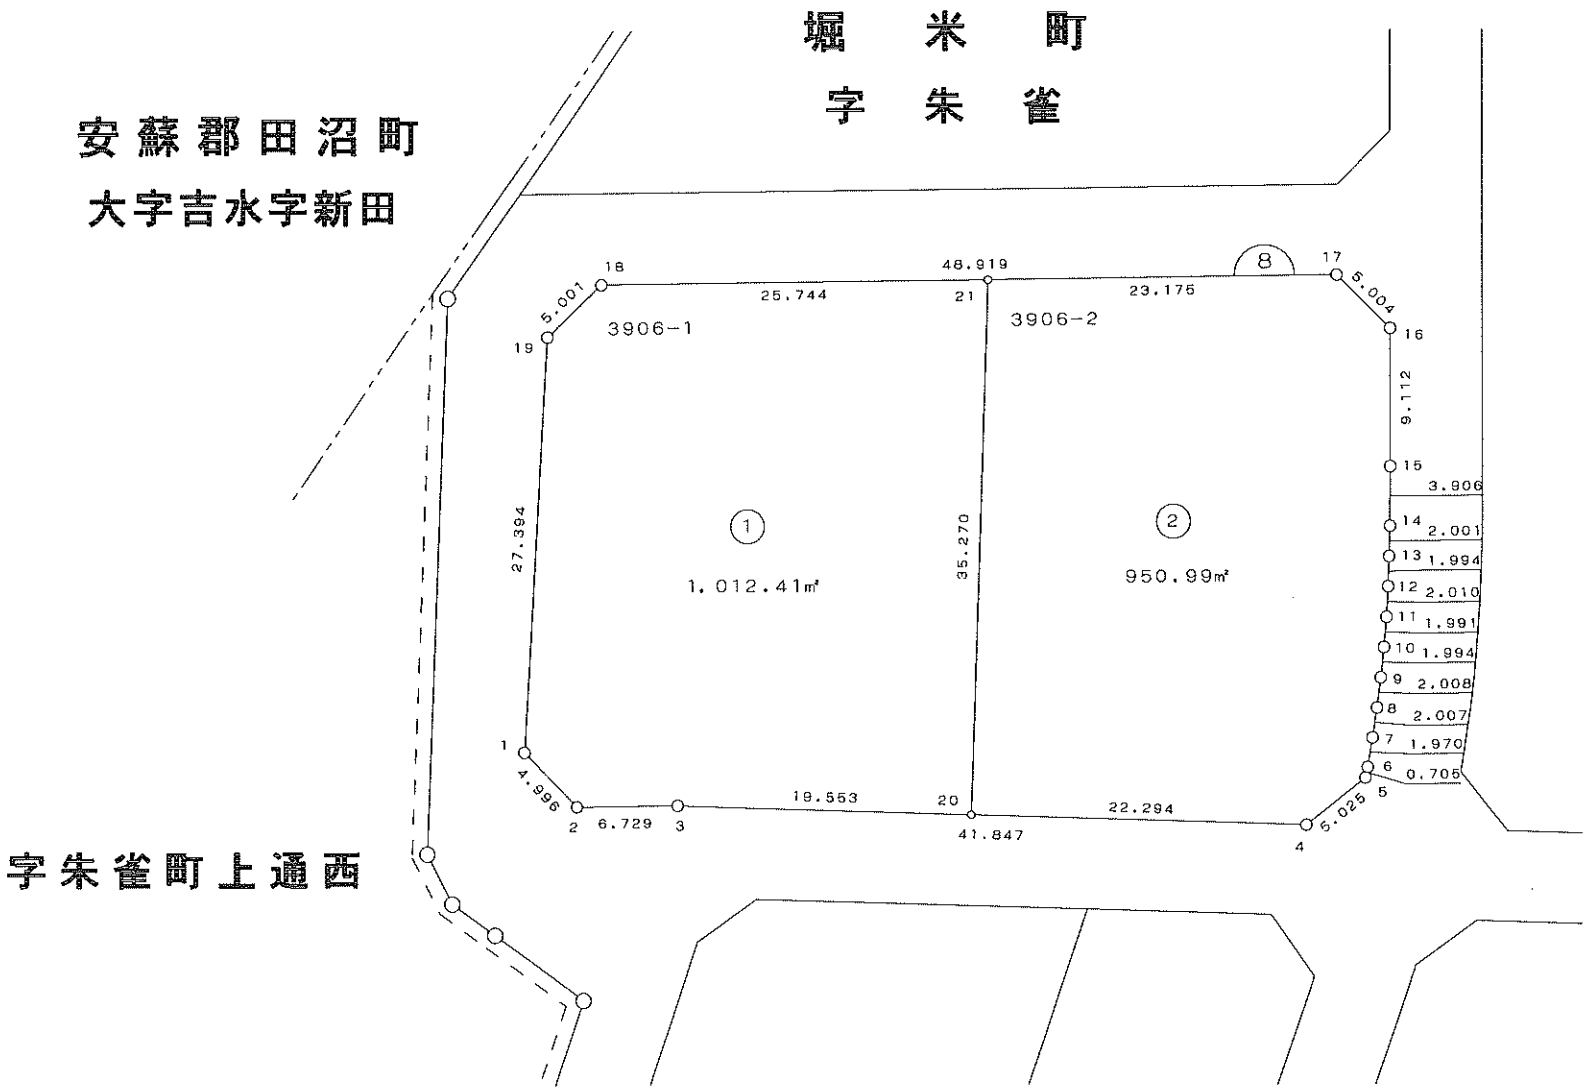


出来形確認測量図

$$S = 1 / 500$$

街区面積	1,762.20	m ²
------	----------	----------------

画地面積 1,762.18 m²

調整池面積(1,996.42m²)は除く

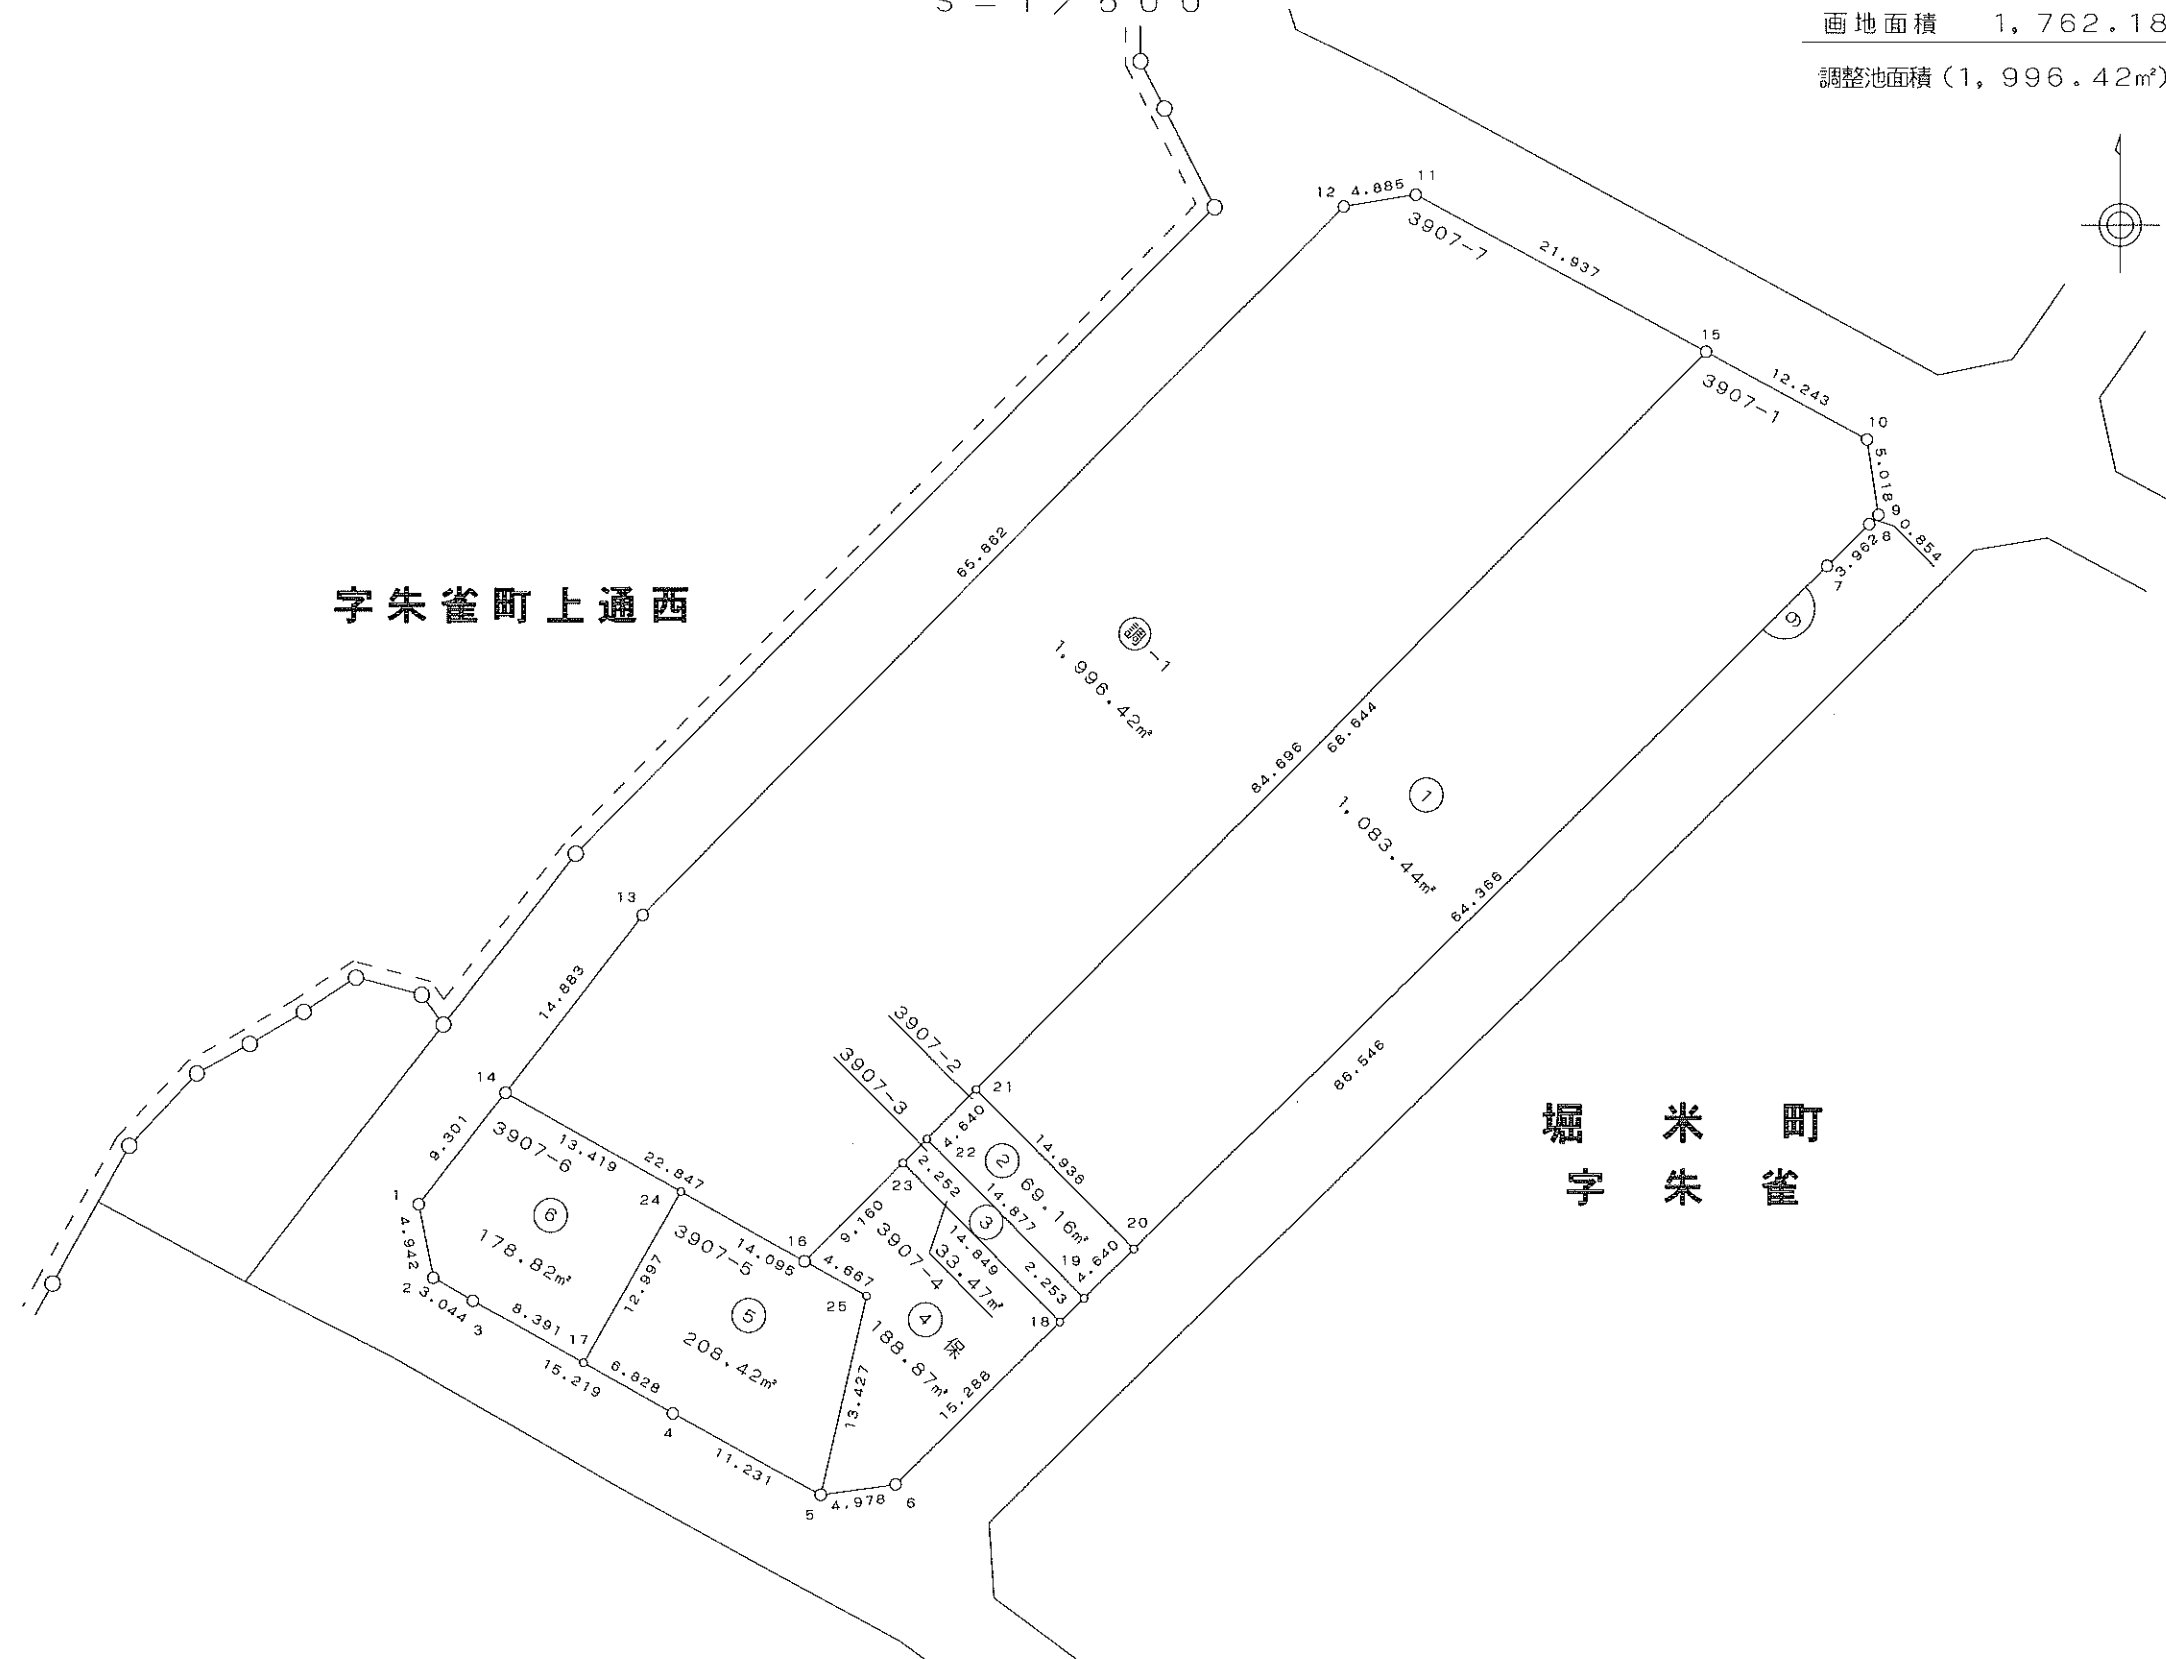


出来形確認測量図

$$S = 1 / 500$$

堀 米 町
字 朱 雀

街区面積 4,253.63 m²

画地面積 4,253.61 m²

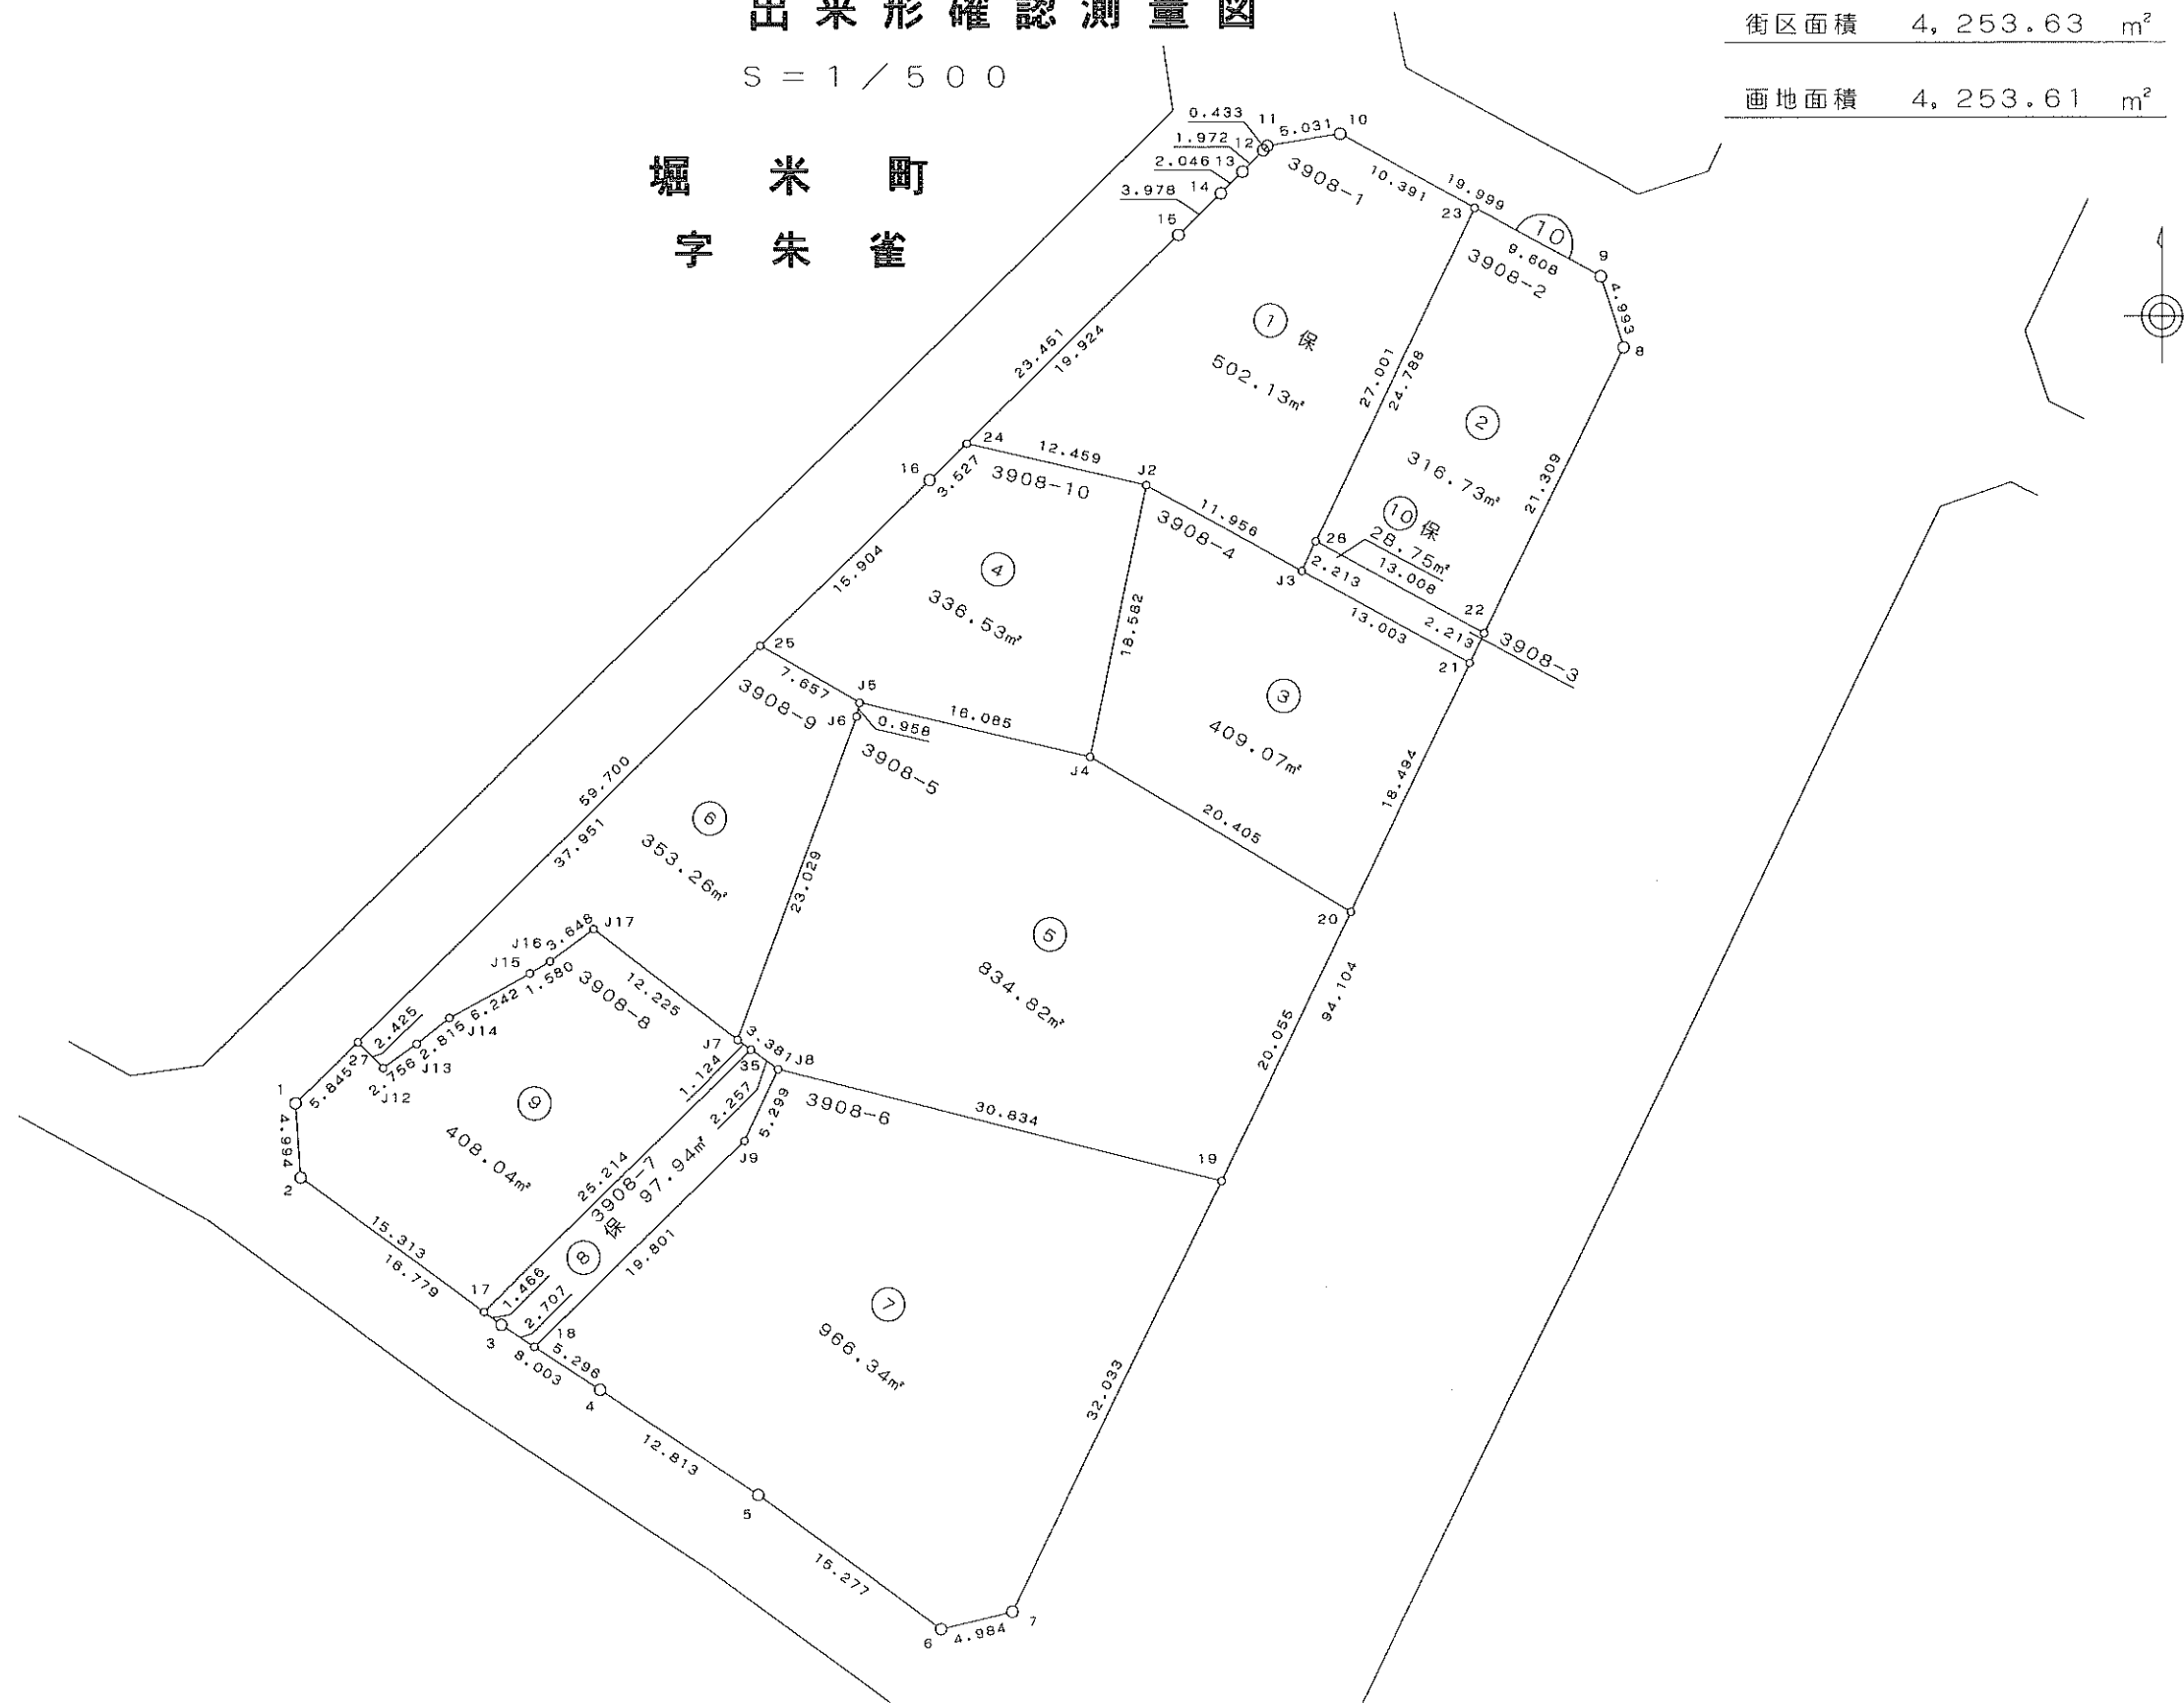

出来形確認測量図



S = 1 / 500

街区面積 3,277.67 m²

画地面積 3,277.66 m²

公園面積 (1,494.89m²) は除く

堀米町
字朱雀

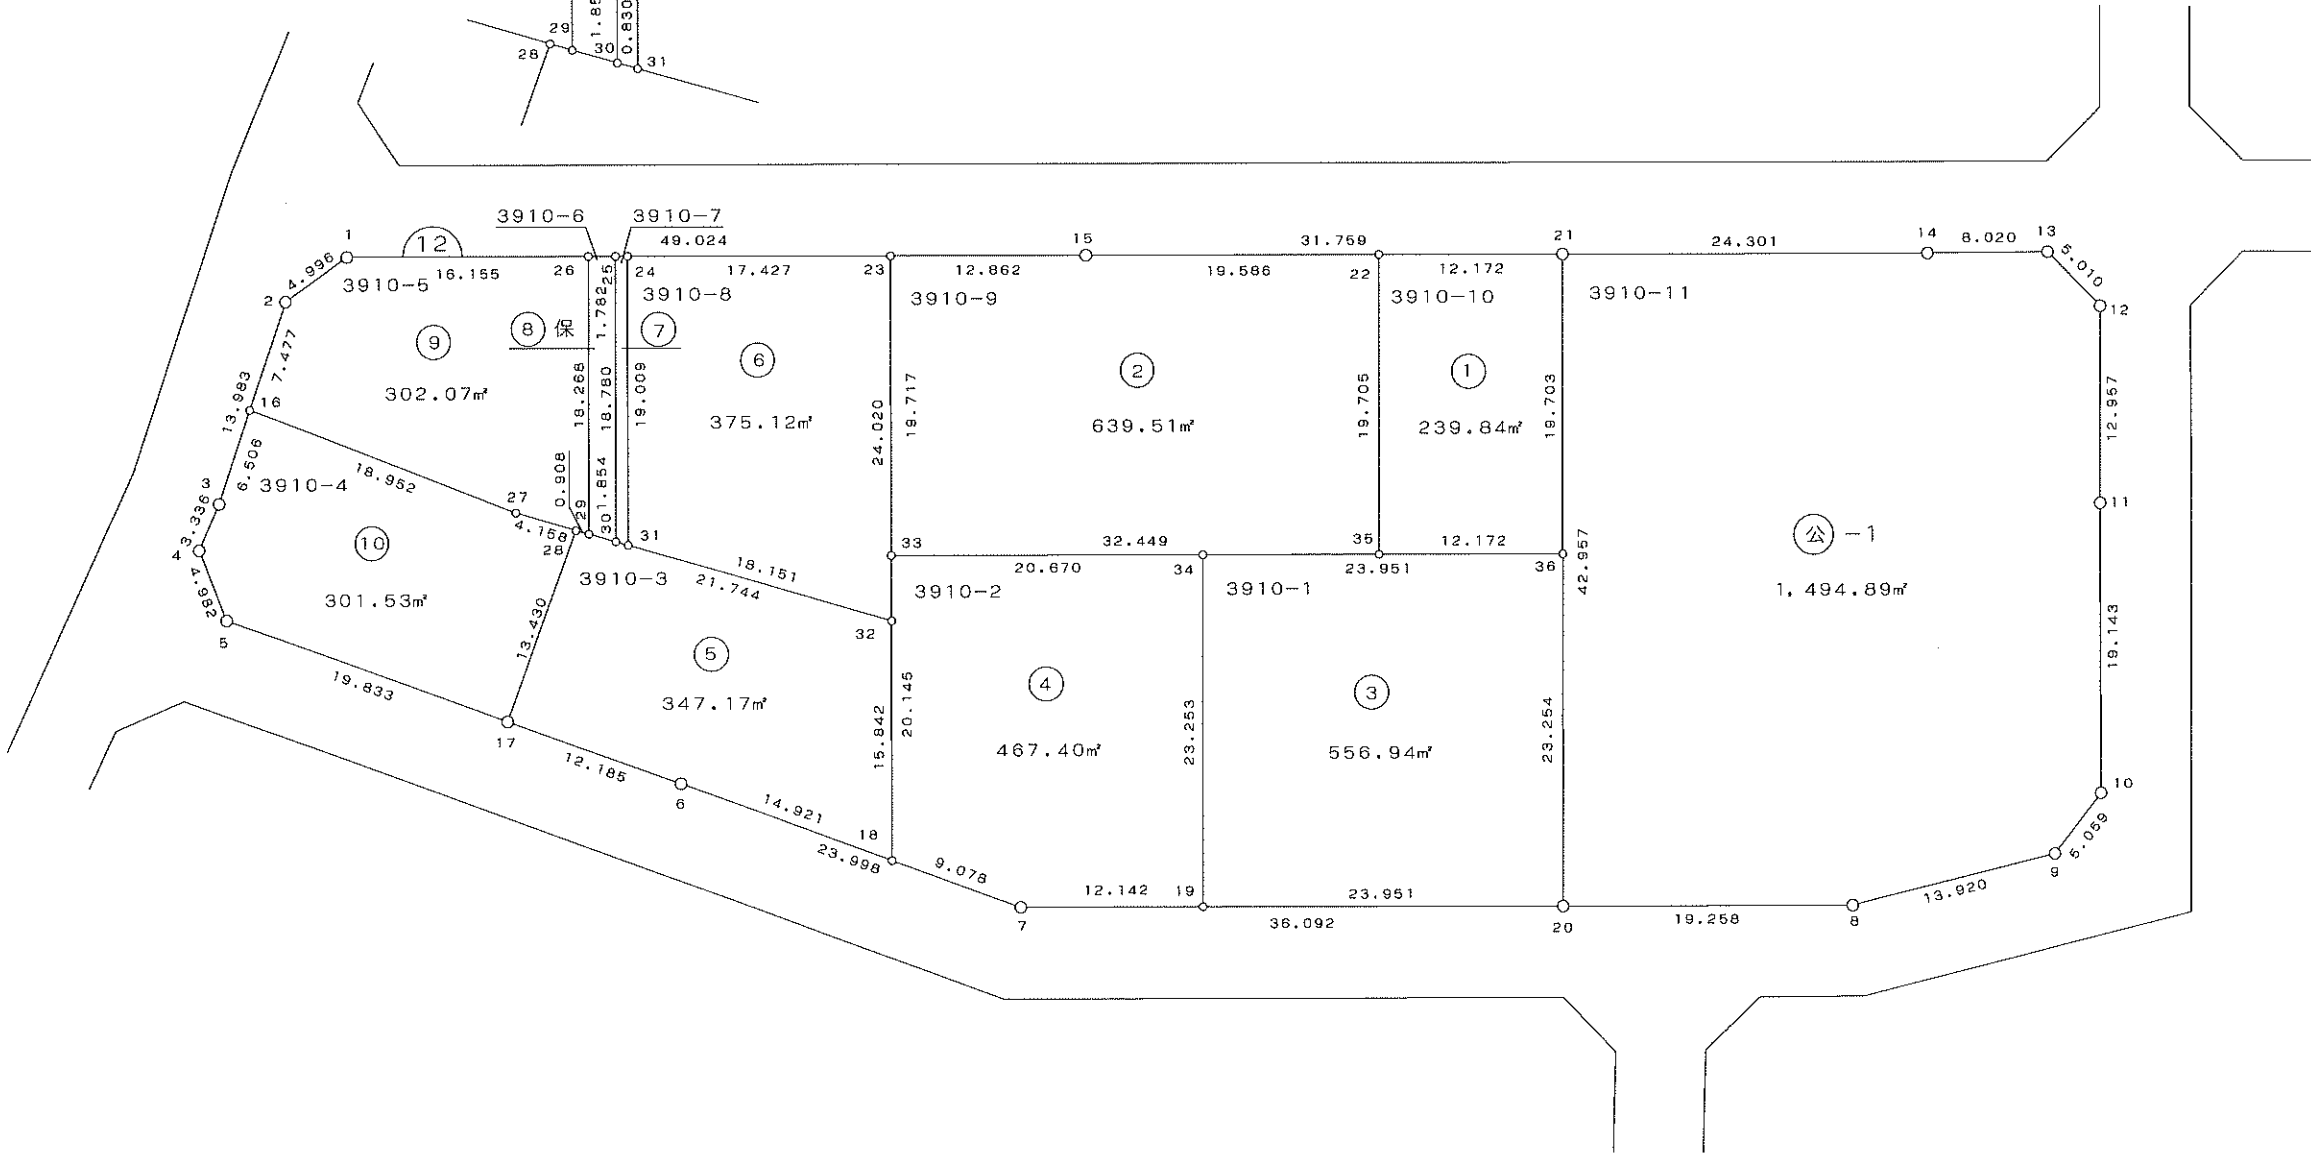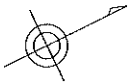


出来形確認測量図

S = 1 / 500

街区面積 4,632.76 m²

画地面積 4,632.73 m²



堀米町
字朱雀

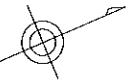

字朱雀町上通東

字小屋街道

字朱雀町上通東

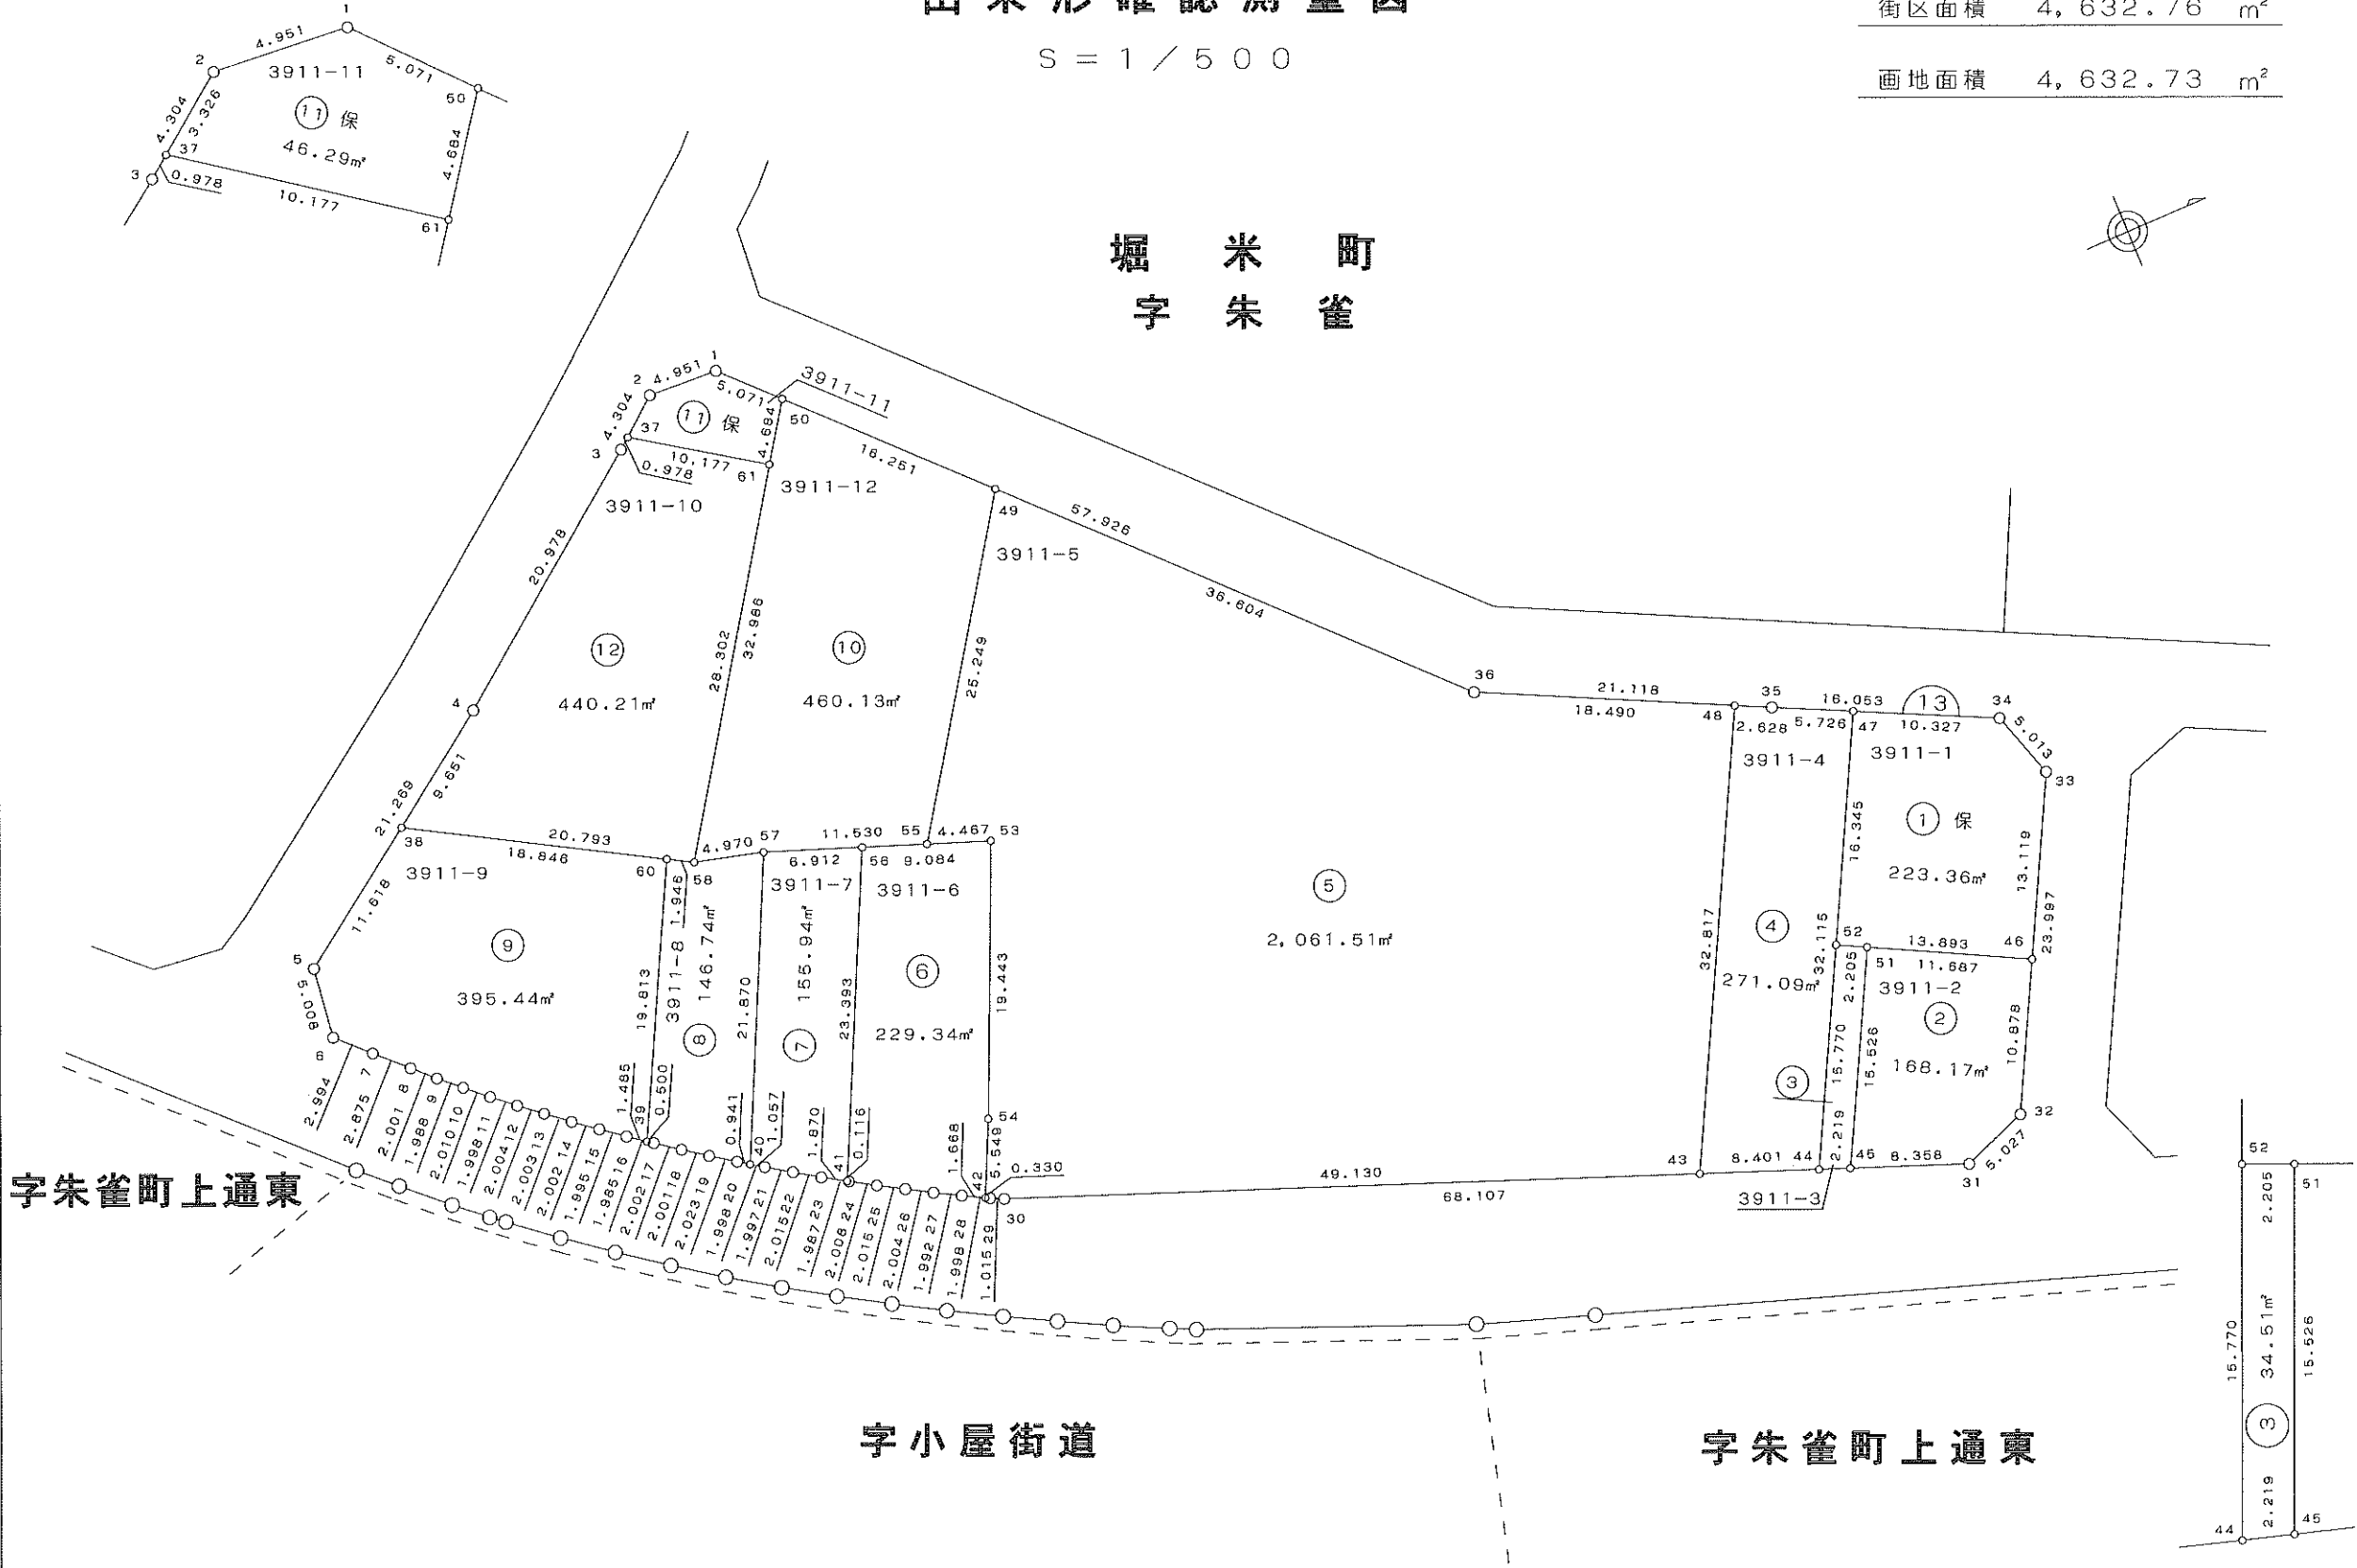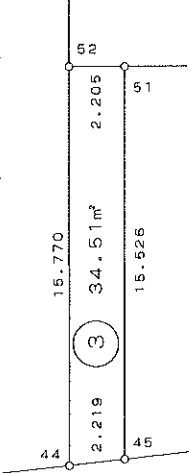

出来形確認測量図


S = 1 / 500

街区面積 6,261.37 m²

画地面積 6,261.36 m²



堀 米 町
字 朱 雀

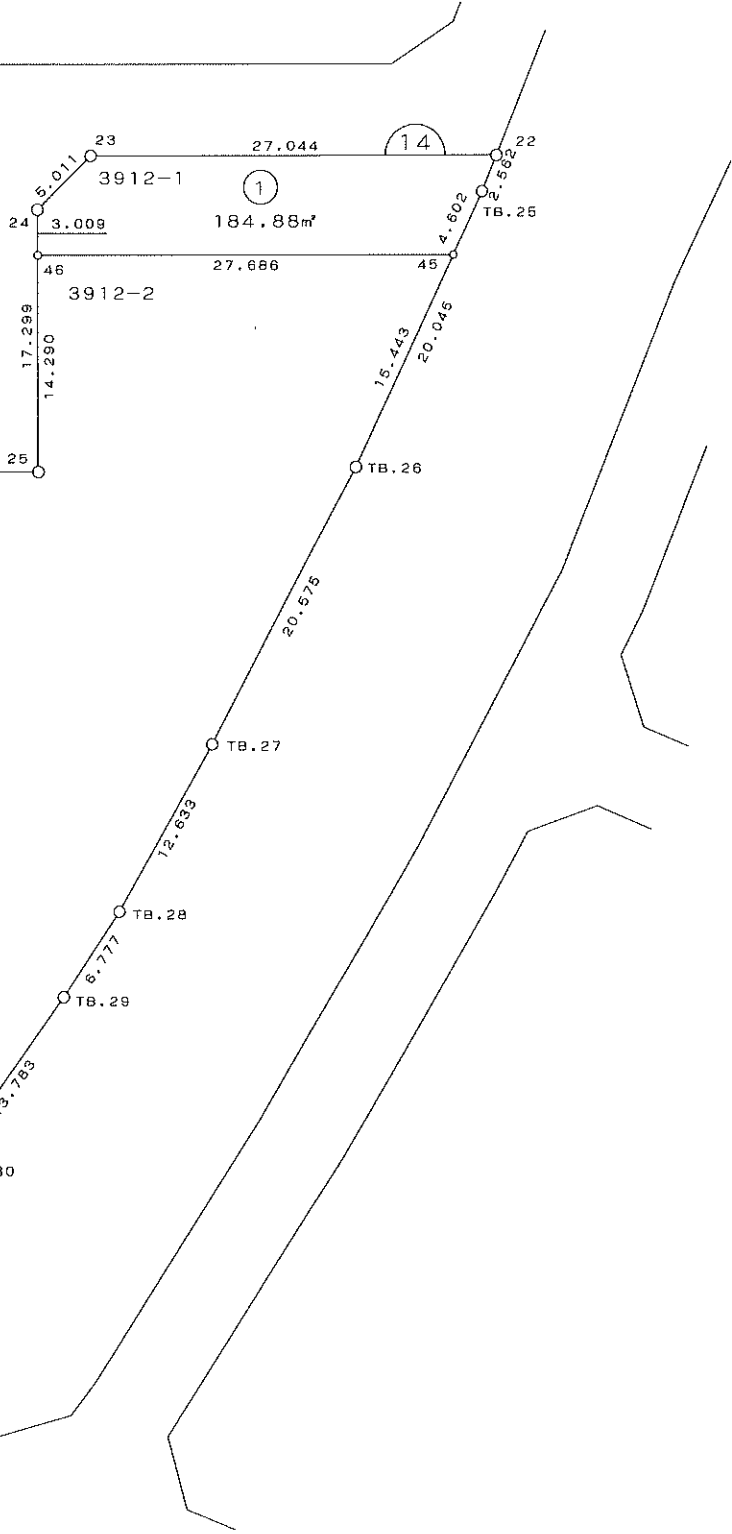

東通上町朱字

出来形確認測量図


S = 1 / 500



街区面積 5,495.86 m²

画地面積 5,495.86 m²

堀 米 町
字 朱 雀

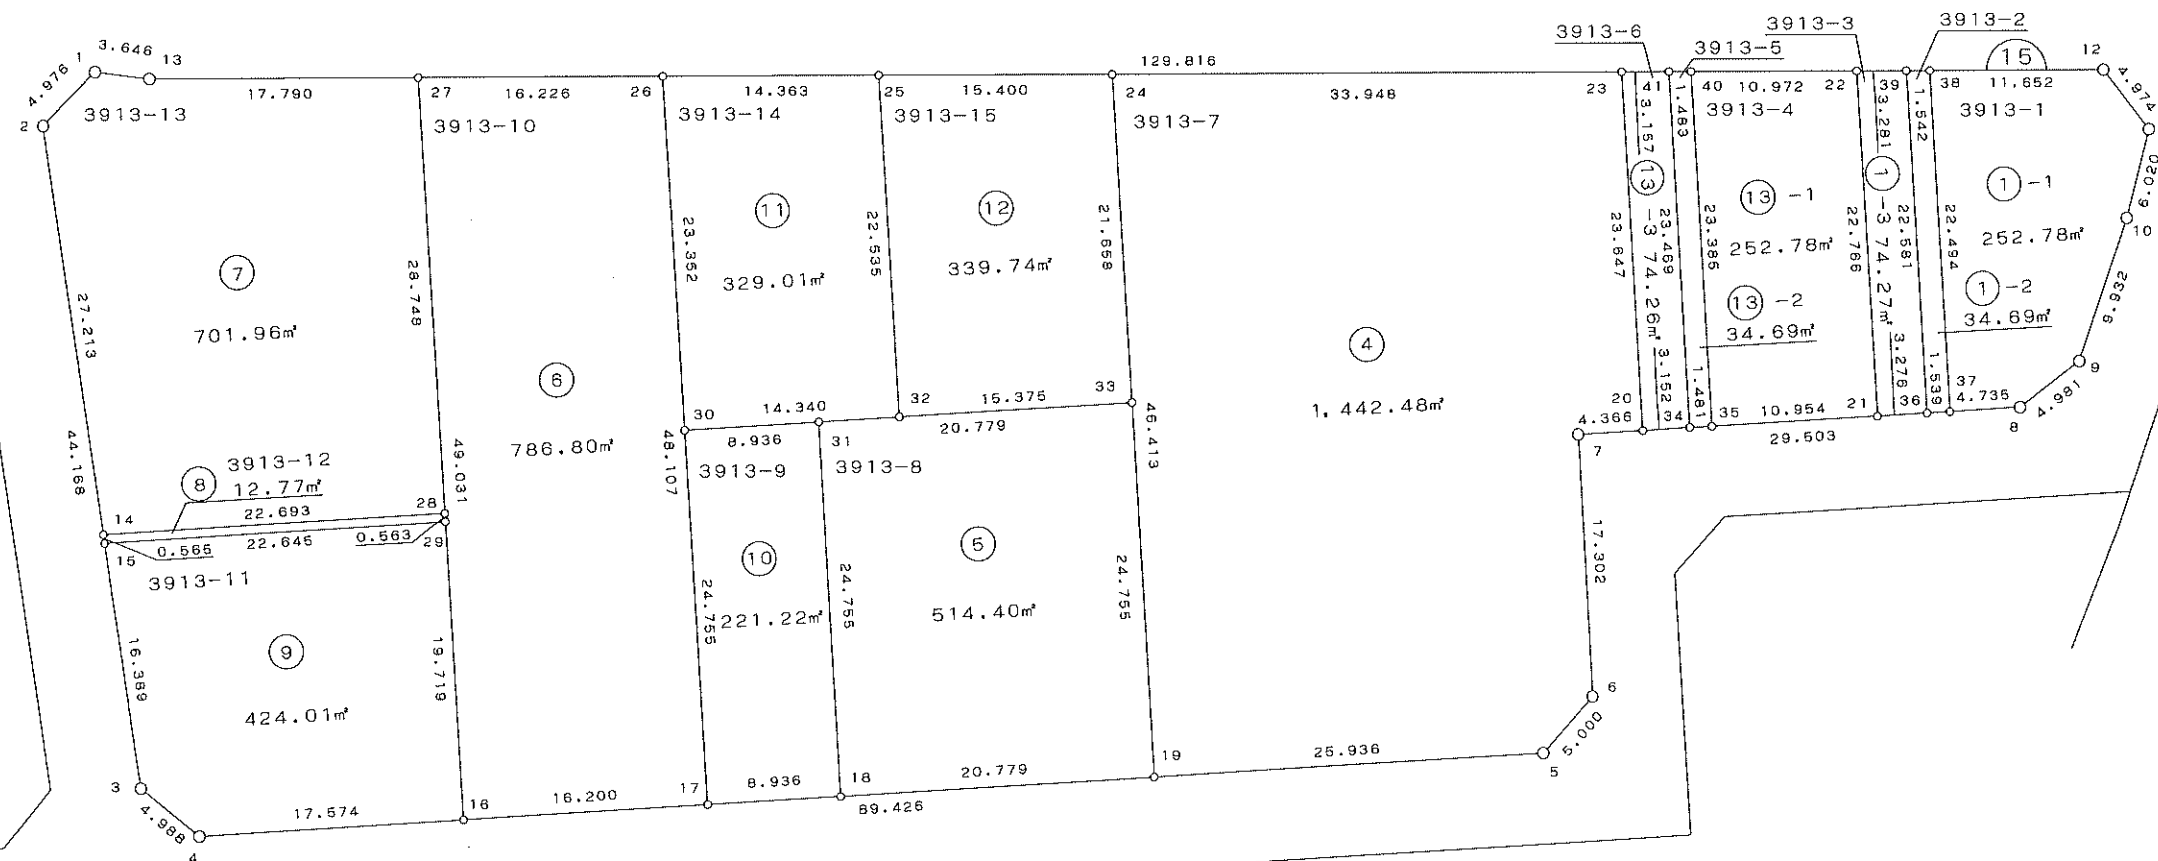


出来形確認測量図

$$S = 1 / 500$$

街区面積 4,534.40 m²

画地面積 4,534.38 m²

堀 米 町
字 朱 雀

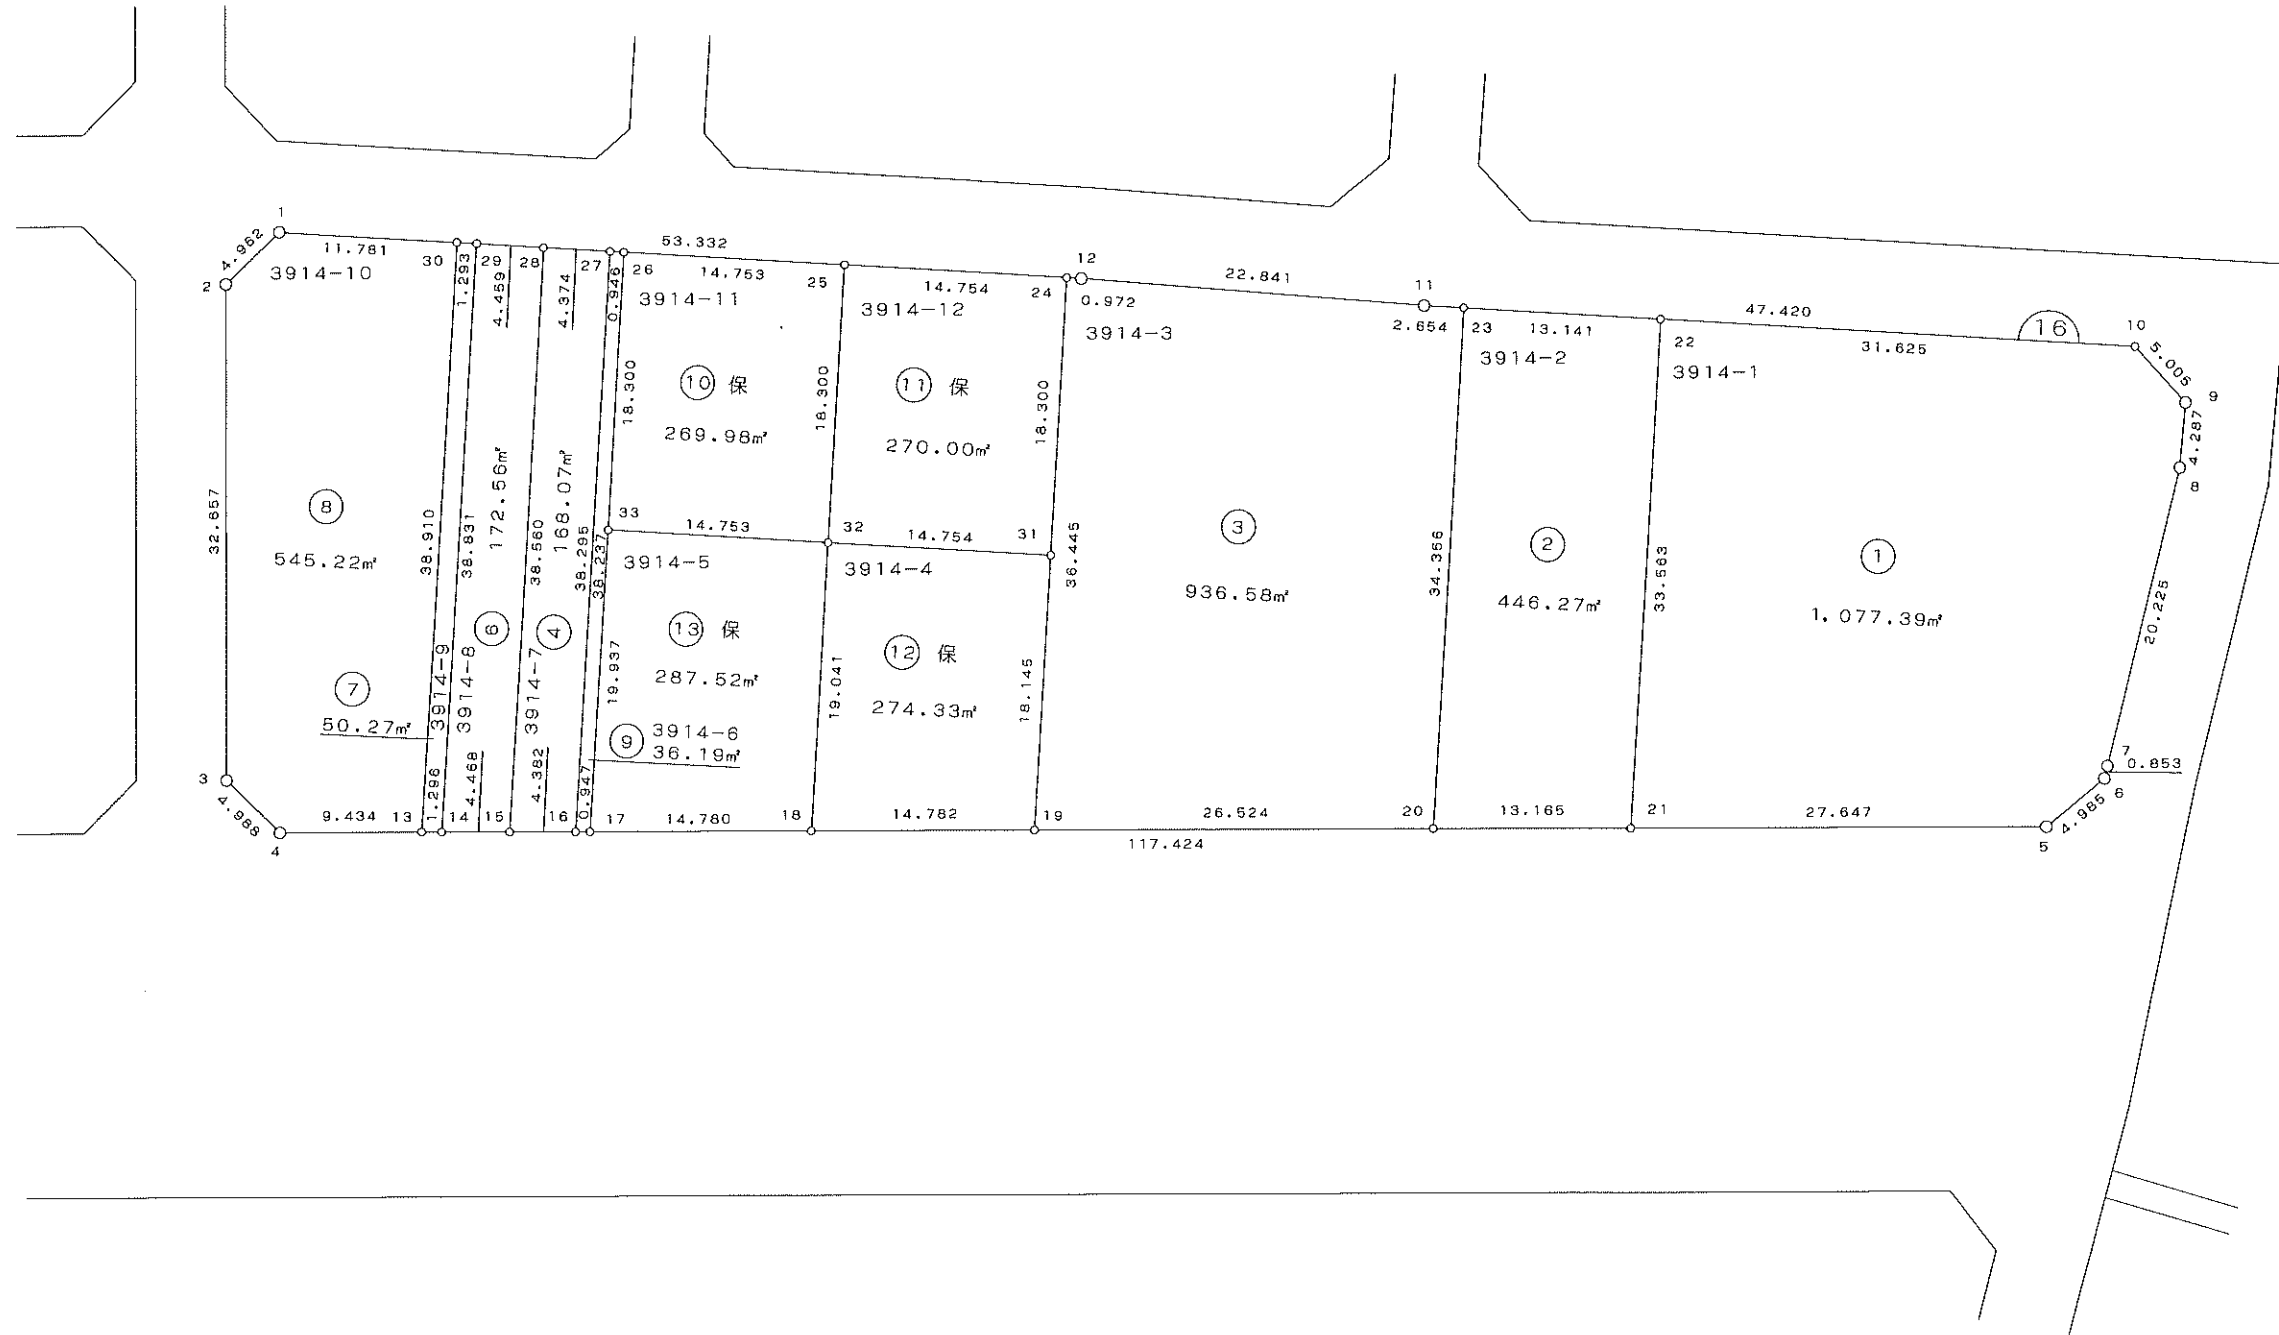


出来形確認測量図

S = 1 / 500

街区面積 3,592.70 m²

画地面積 3,592.67 m²

字朱雀町上通西

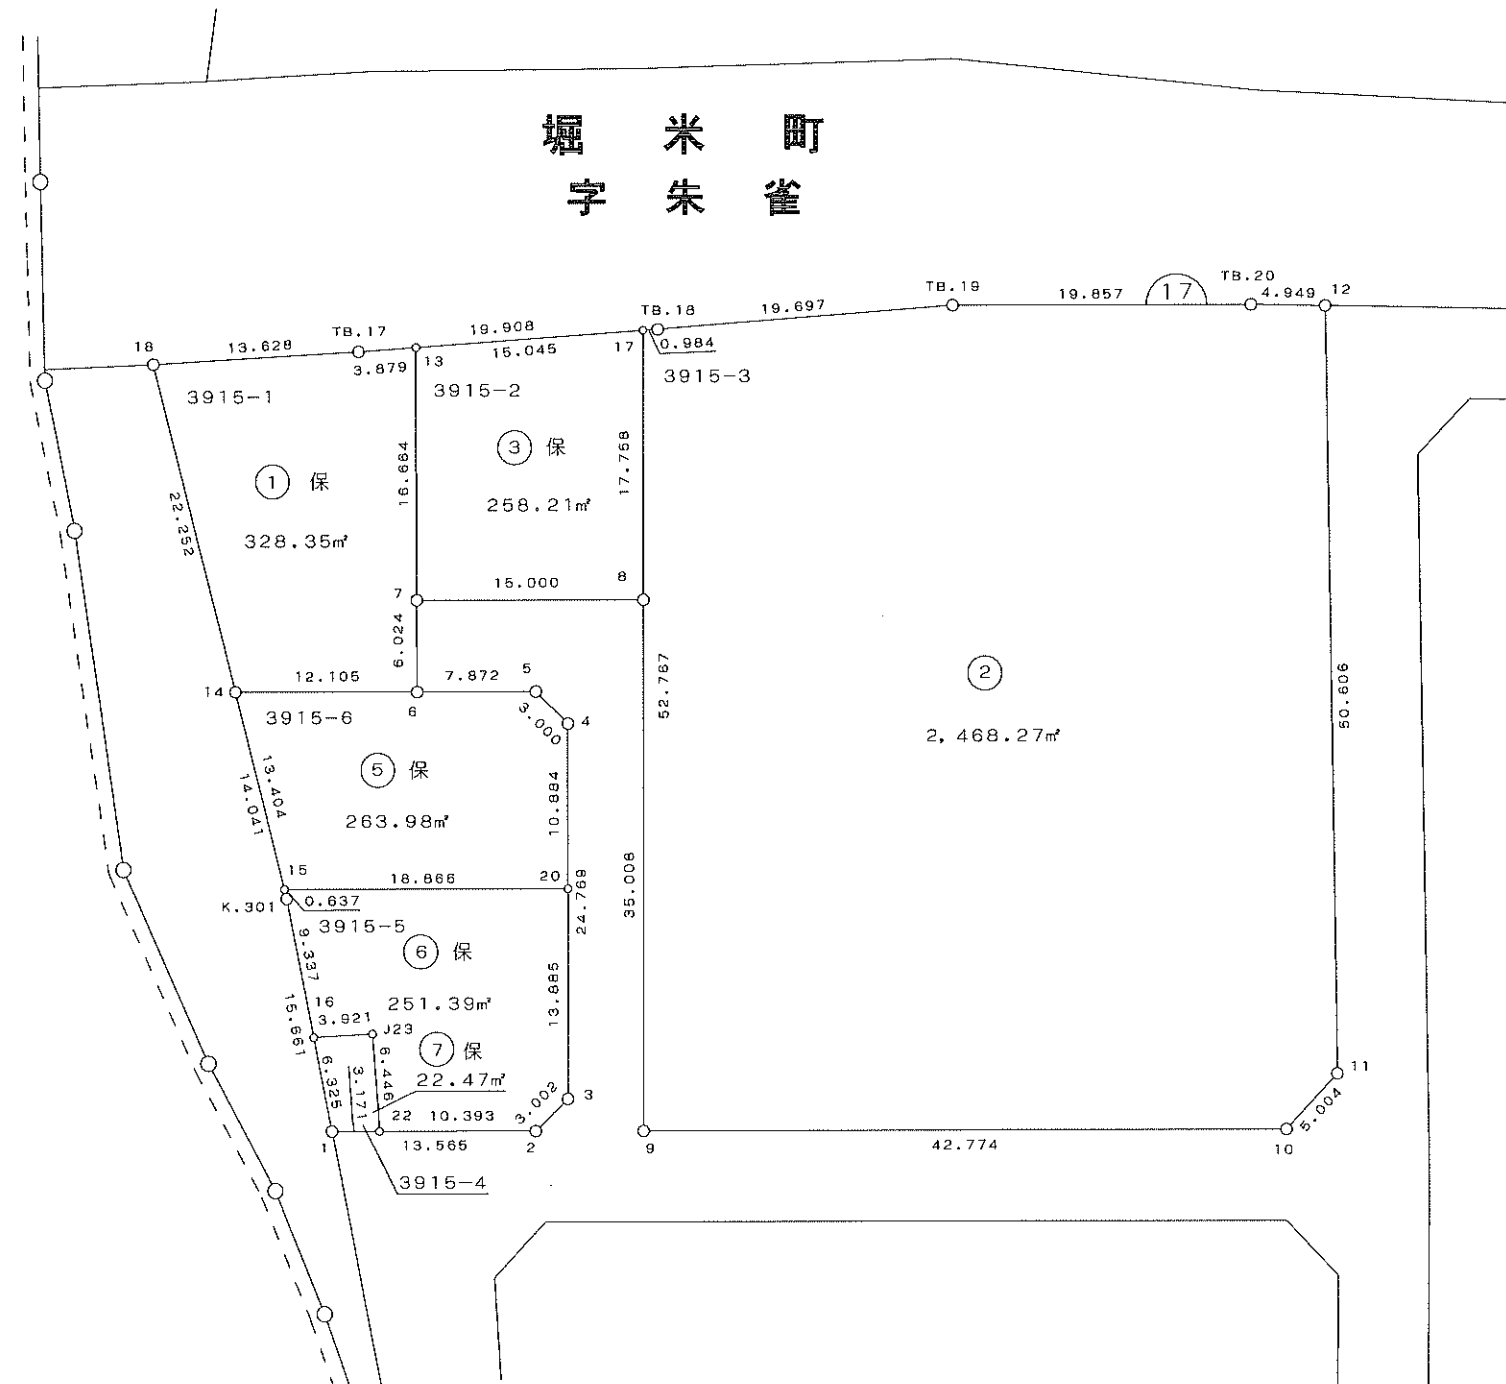


出来形確認測量図

$$S = 1 \text{ } / \text{ } 5 \text{ } 0 \text{ } 0$$

堀 米 町
字 朱 雀

街区面積 4,314.24 m²

画地面積 4,314.18 m²

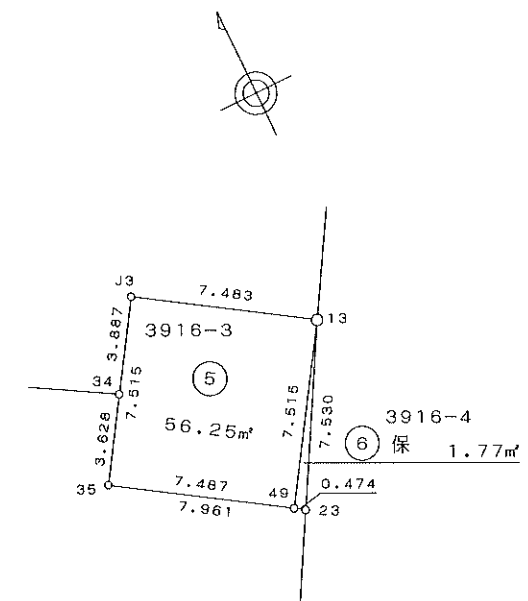

1 : 250


出来形確認測量図

$S = 1 / 500$



街区面積 3,125.27 m²

画地面積 3,125.21 m²

堀米町
字朱雀

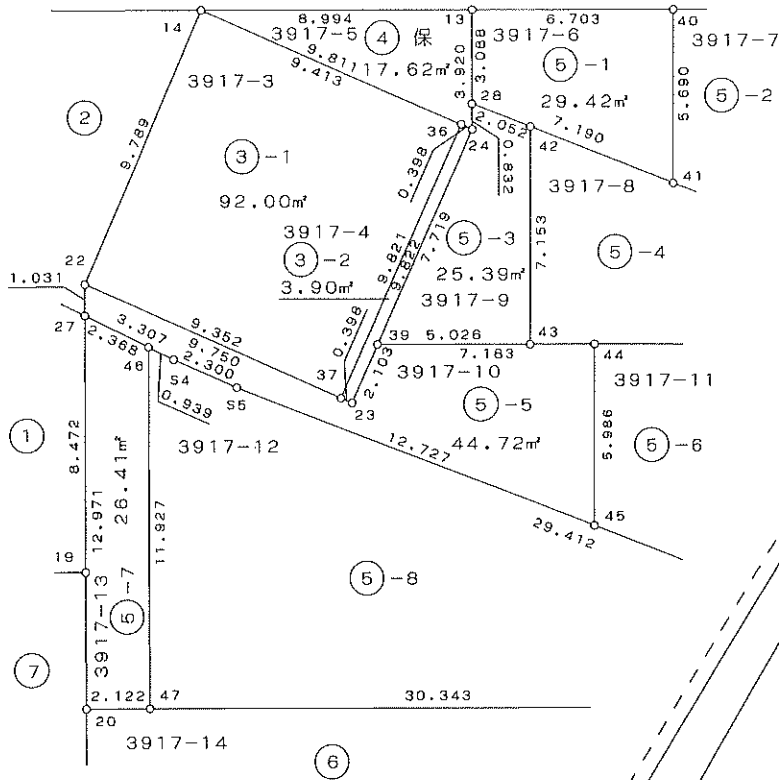

字中ノ目

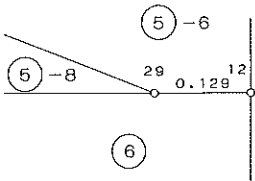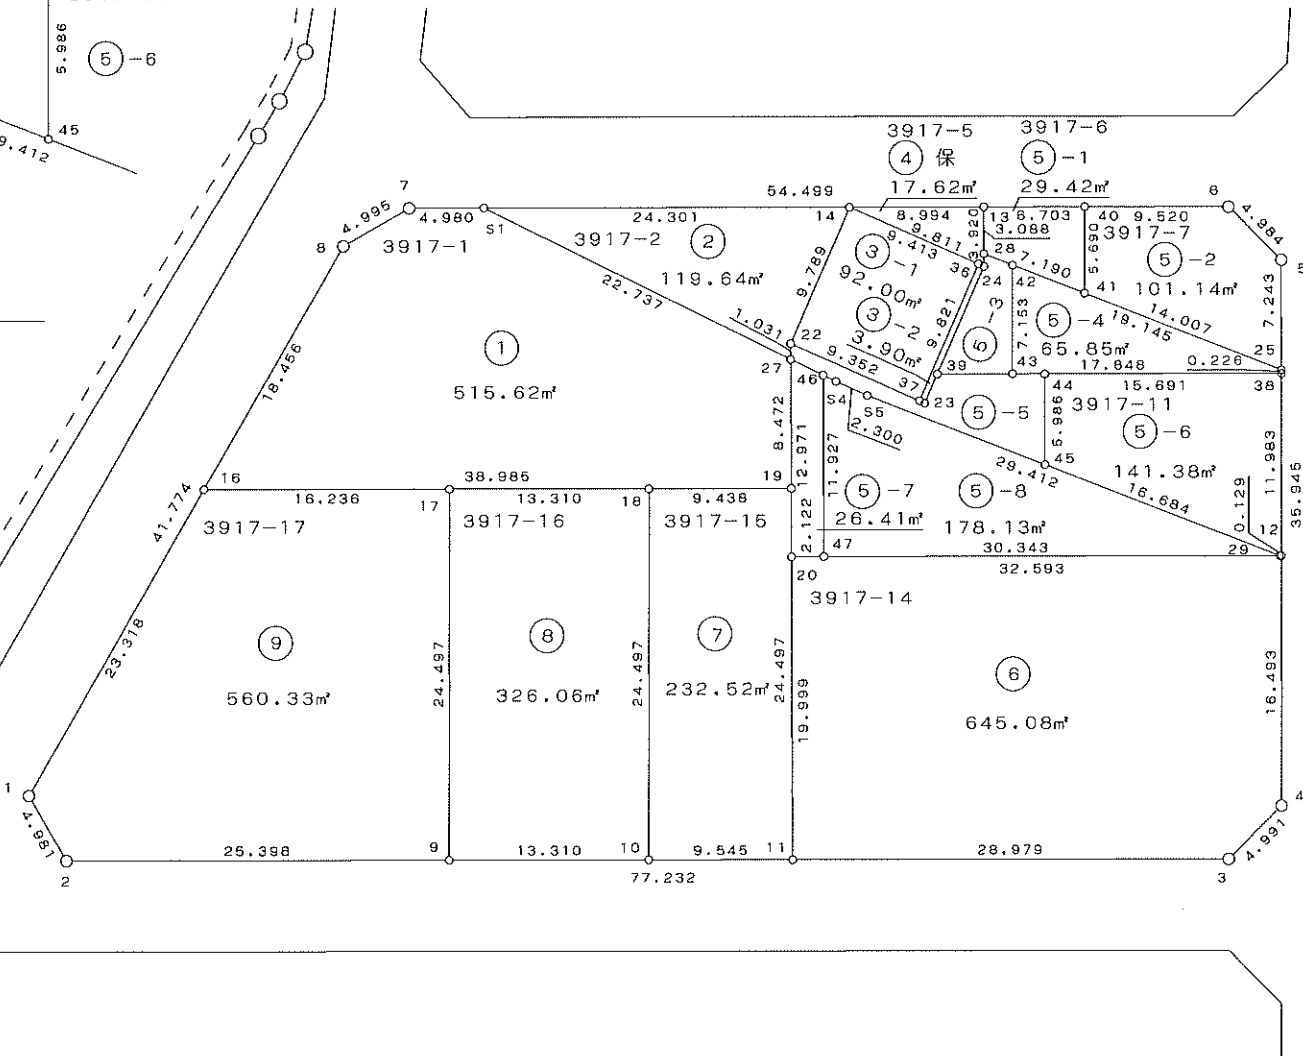

出来形確認測量図

$$S = 1 / 500$$


街区面積 4,594.74 m²

画地面積 4,594.72 m²



堀 米 町
字 朱 雀

字 中 丿 目

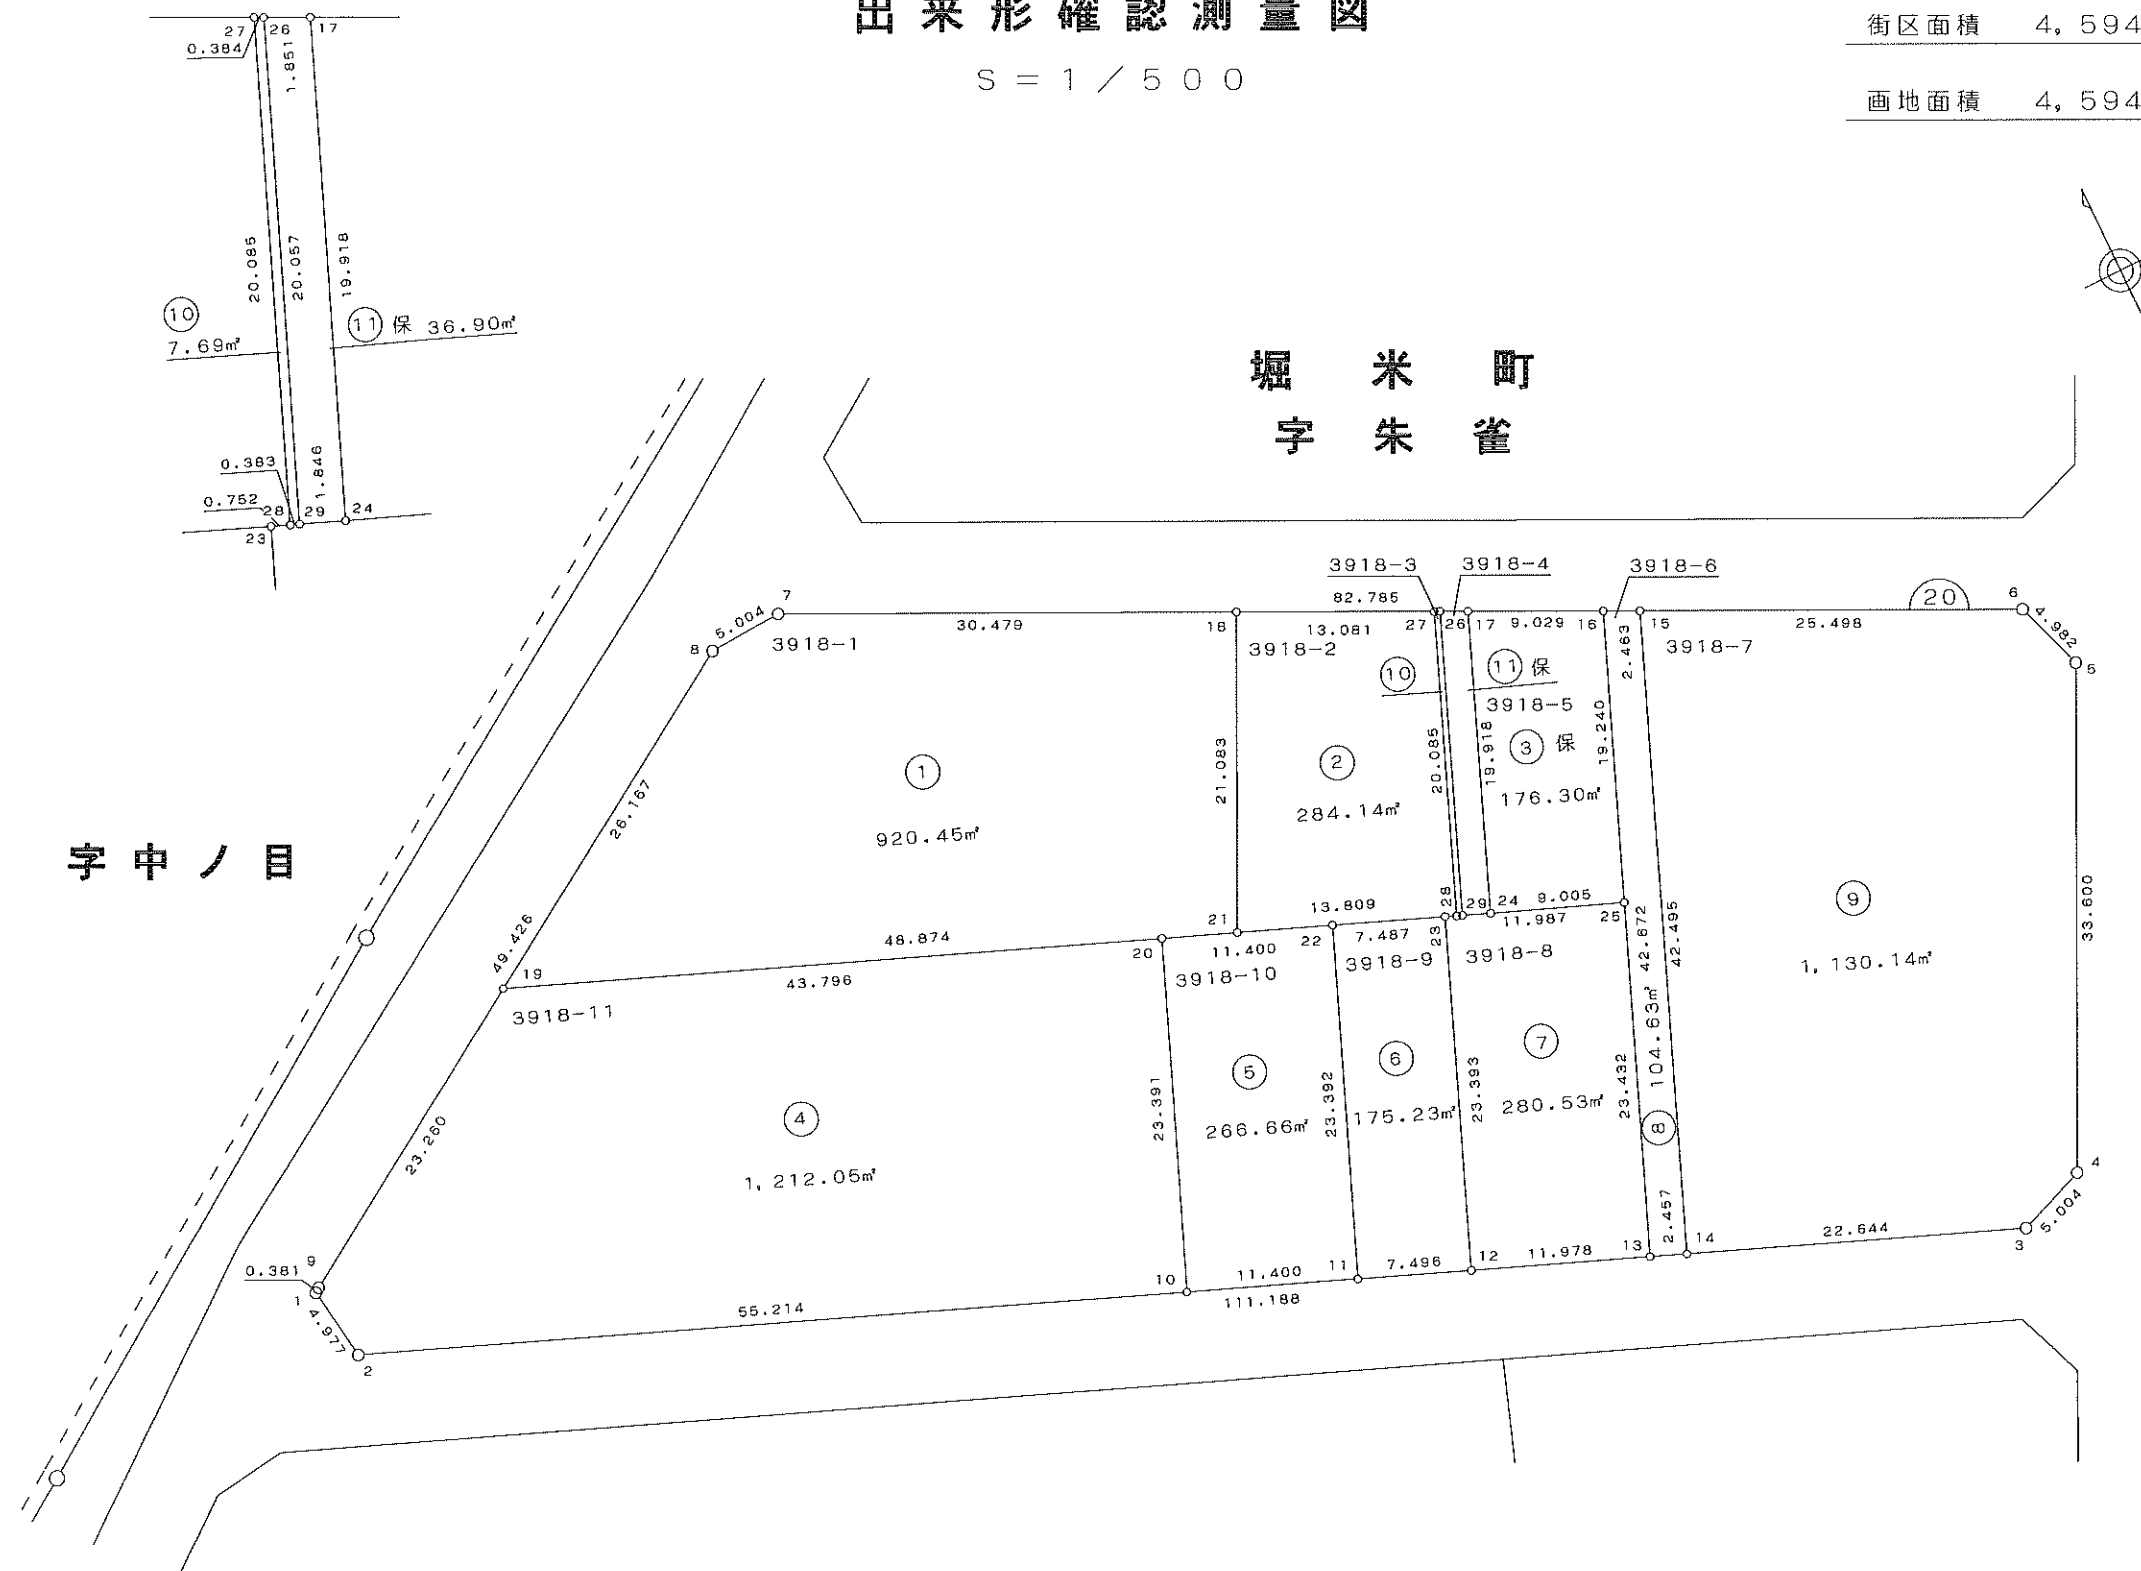

出来形確認測量図


S = 1 / 5 0 0


公園面積(1,496.27m²)は除く

堀 米 町
字 朱 雀

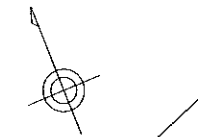

字 中 𠂇 目

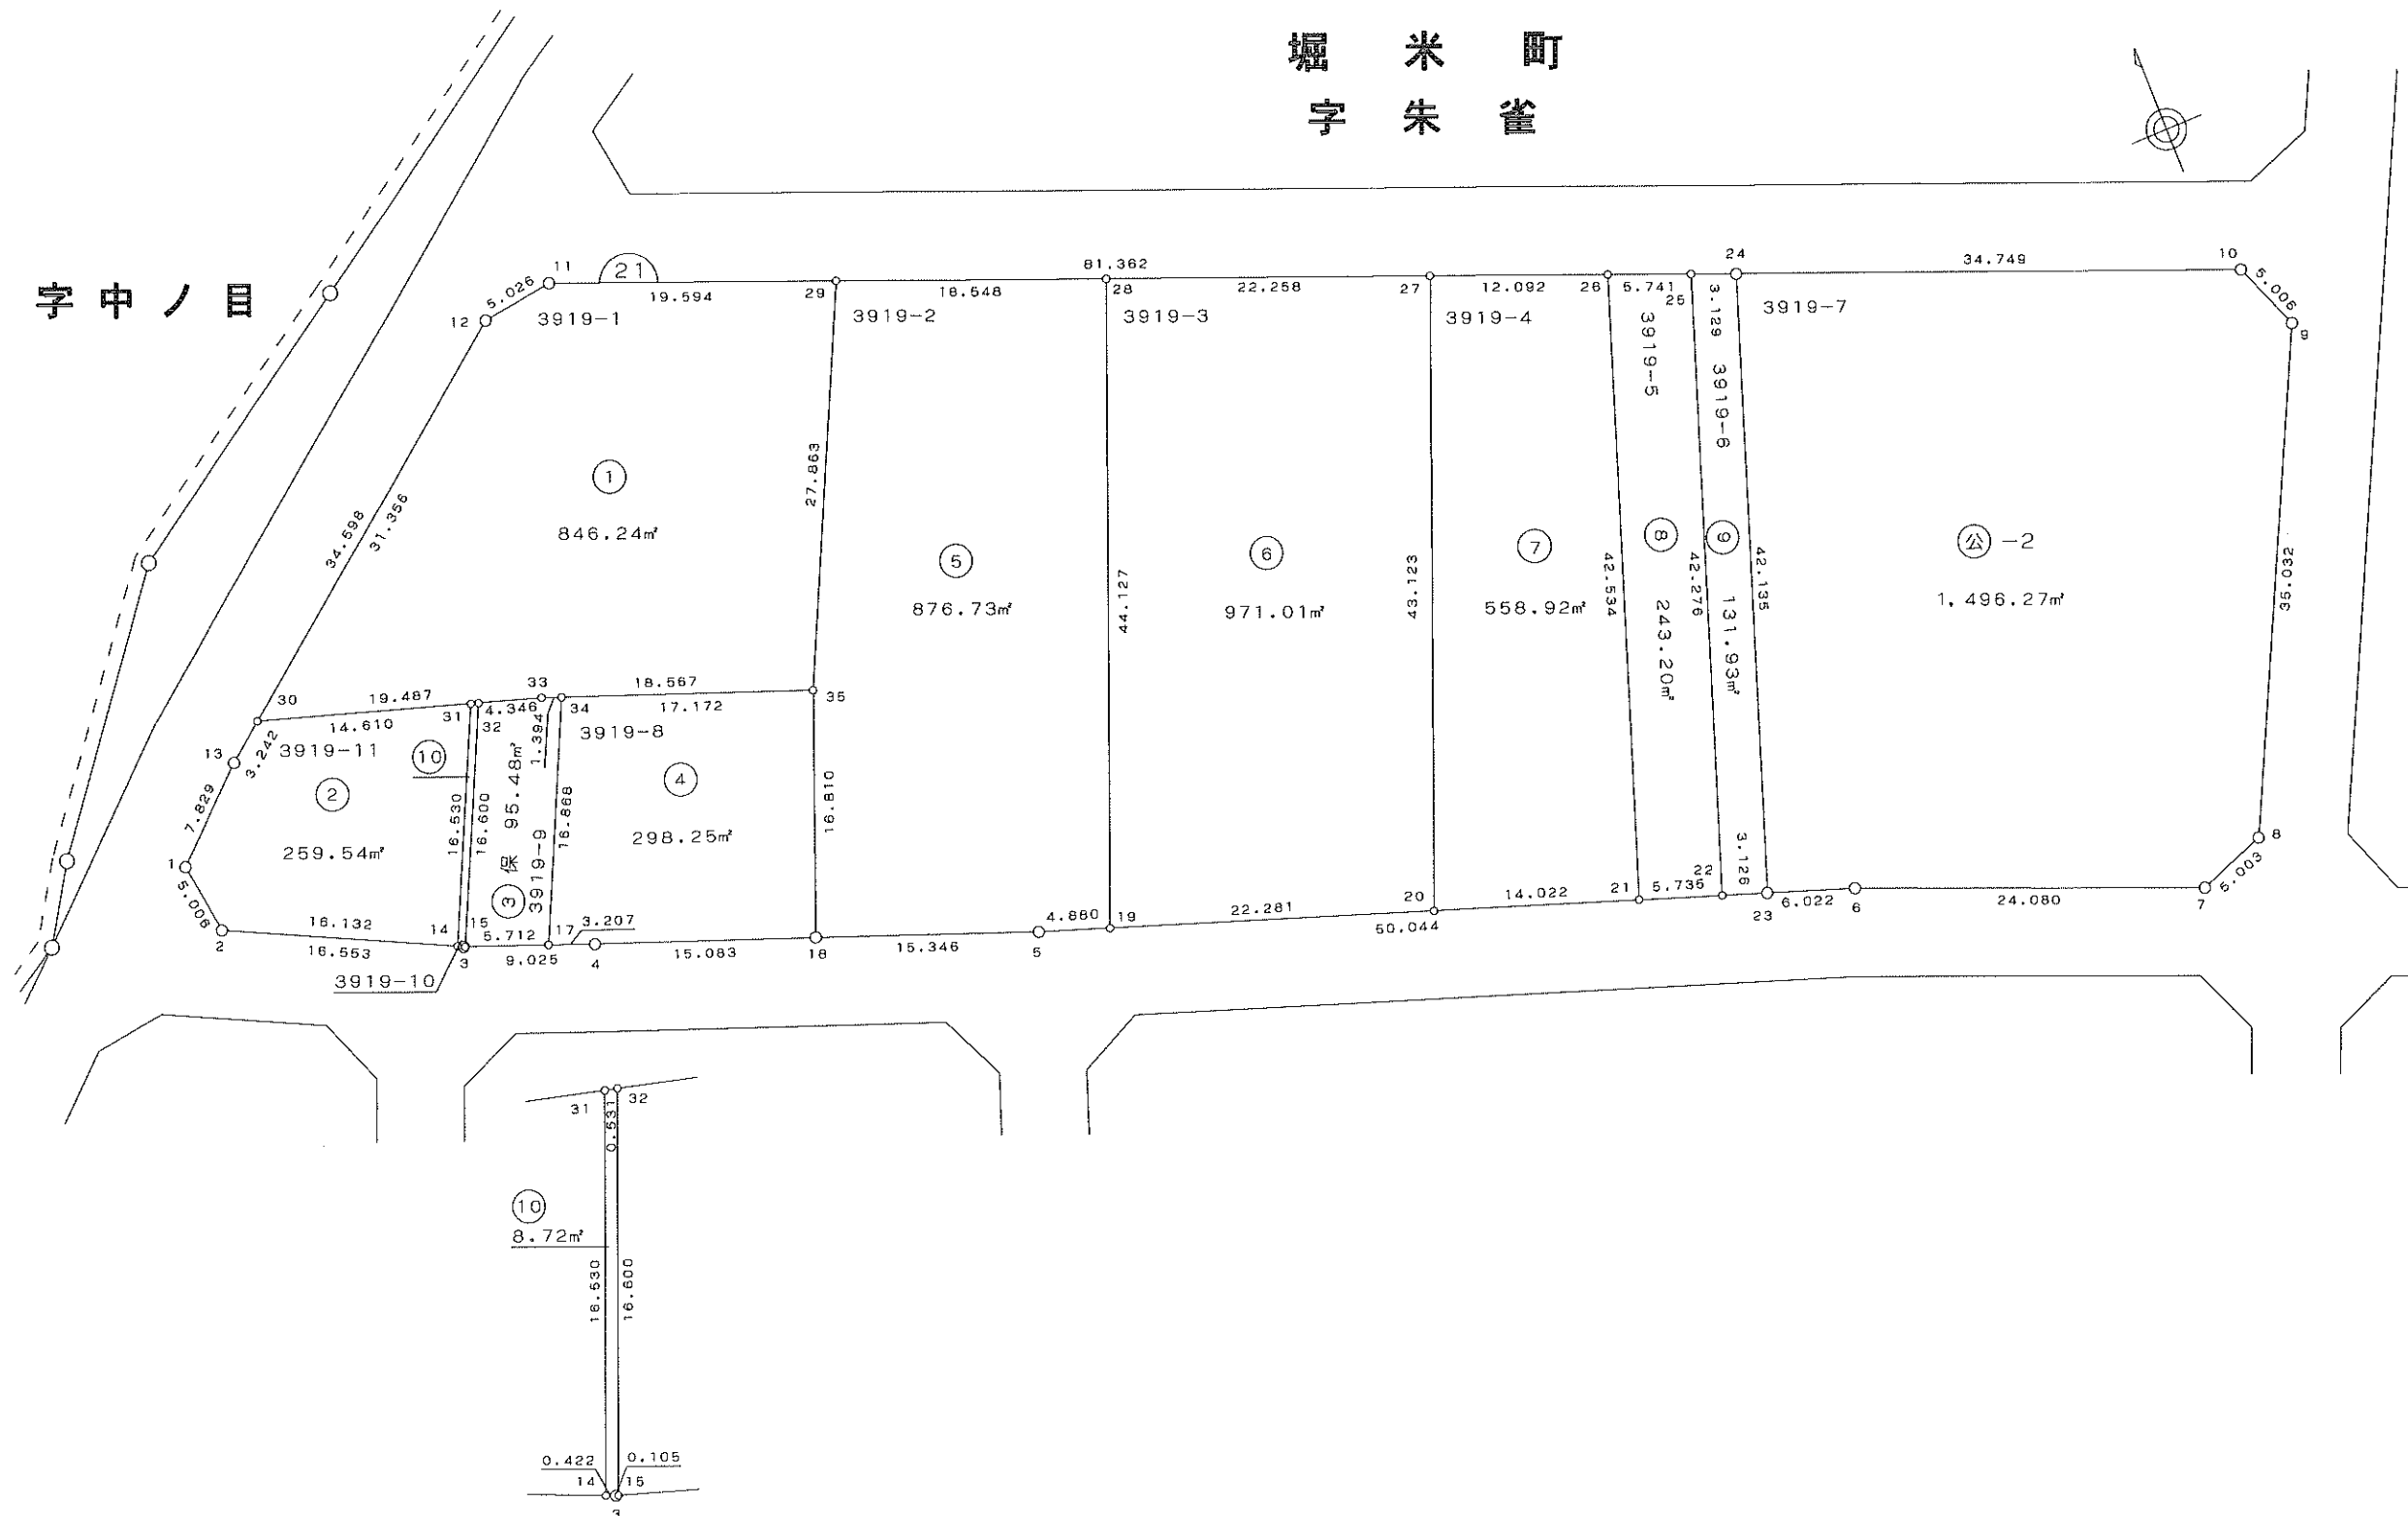


出来形確認測量図

$$S = 1 / 500$$

街区面積 5,874.83 m²

画地面積 5,874.74 m²

堀 米 町
字 朱 雀

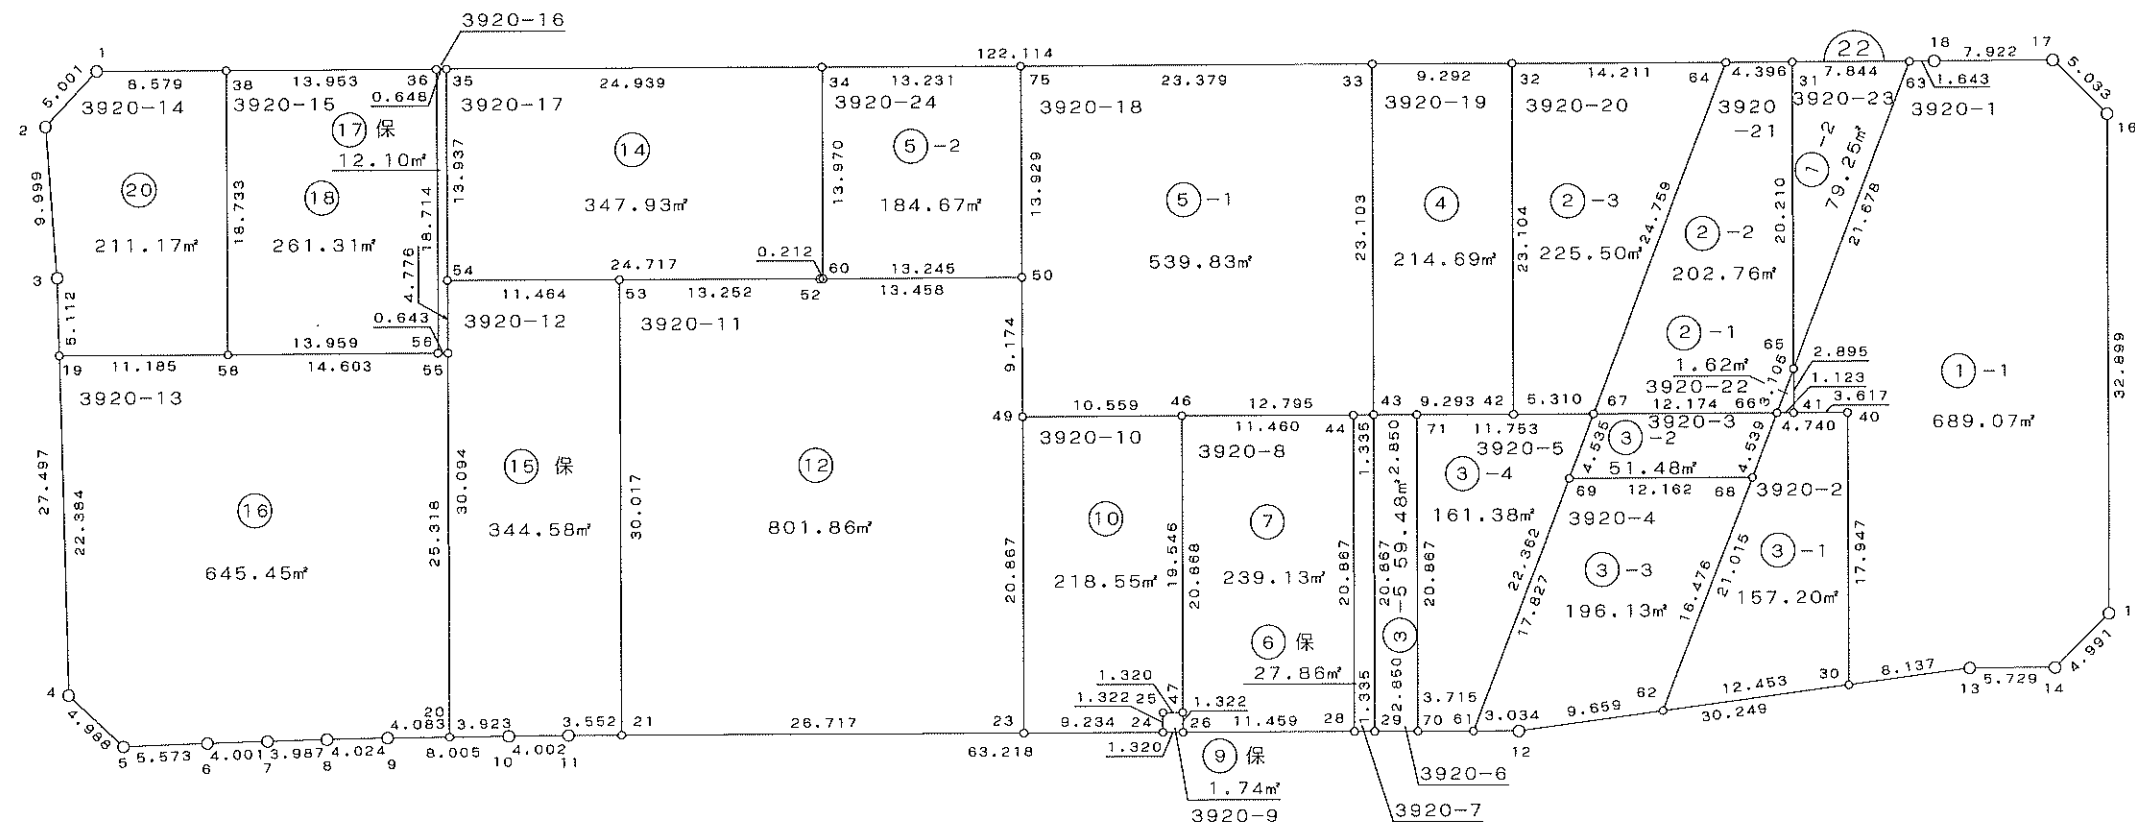


出来形確認測量図

S = 1 / 500

街区面積 5,190.88 m²

画地面積 5,190.81 m²

堀米町
字朱雀

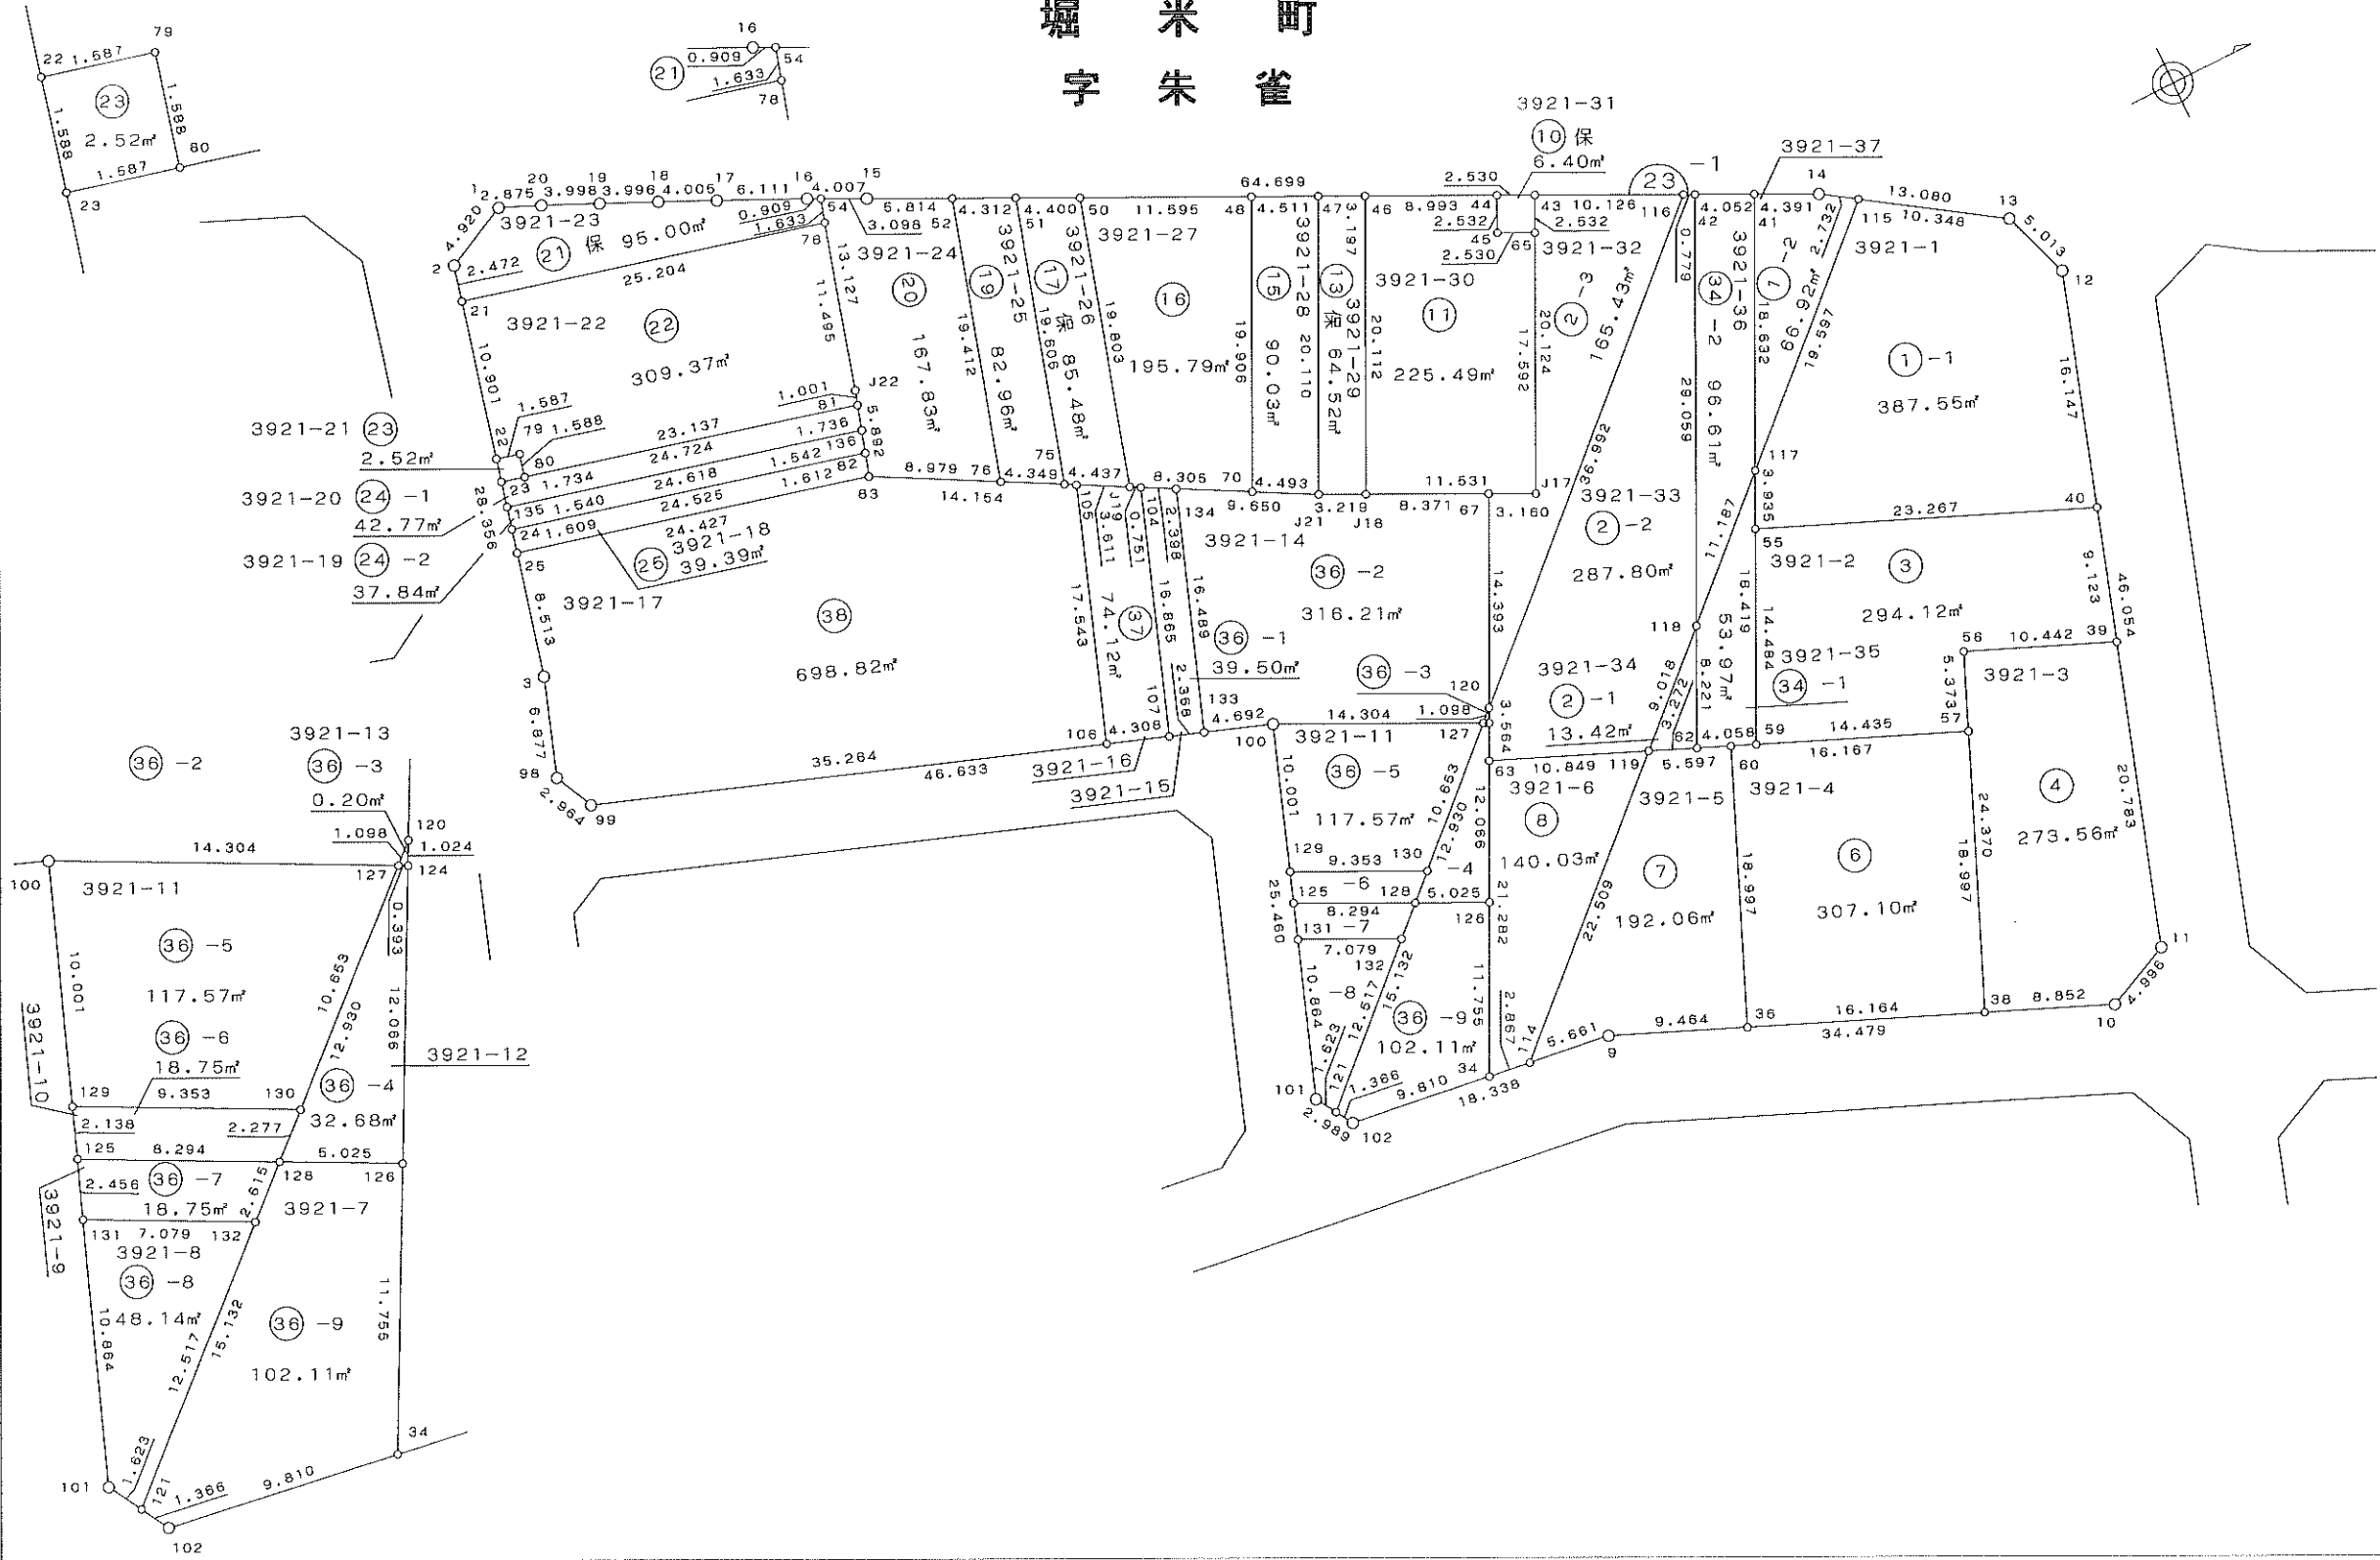

出来形確認測量図


$$S = 1 / 500$$

街区面積 1,195.54 m²

画地面積 1,195.53 m²

堀 米 町

字 朱 雀

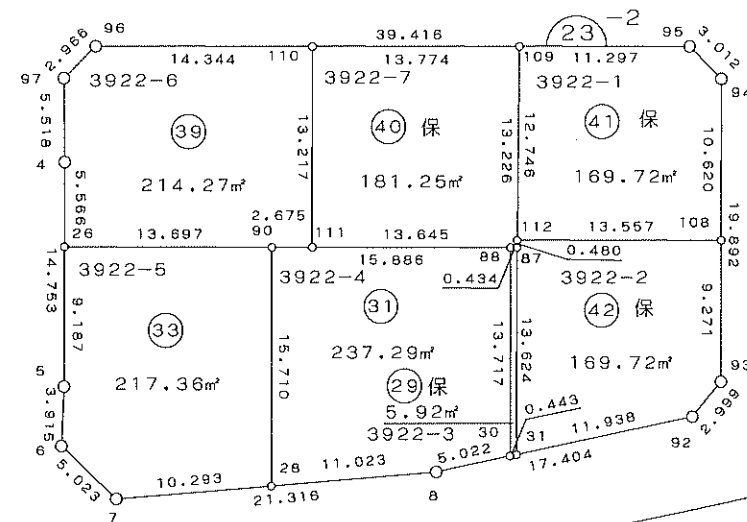




出来形確認測量図

S = 1 / 500

堀米町
字朱雀

街区面積 7,447.07 m²
画地面積 7,446.96 m²

字朱雀町上通東

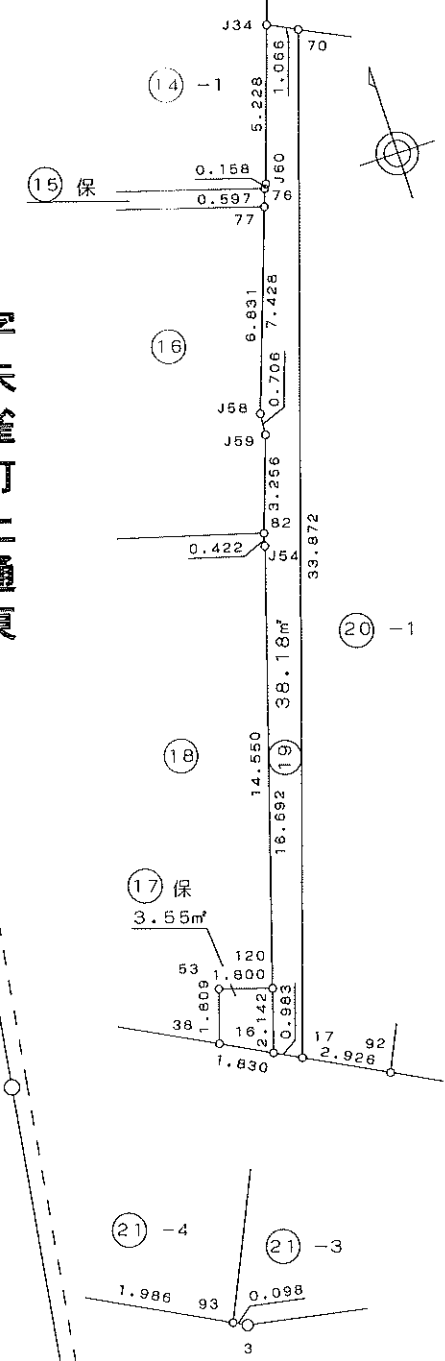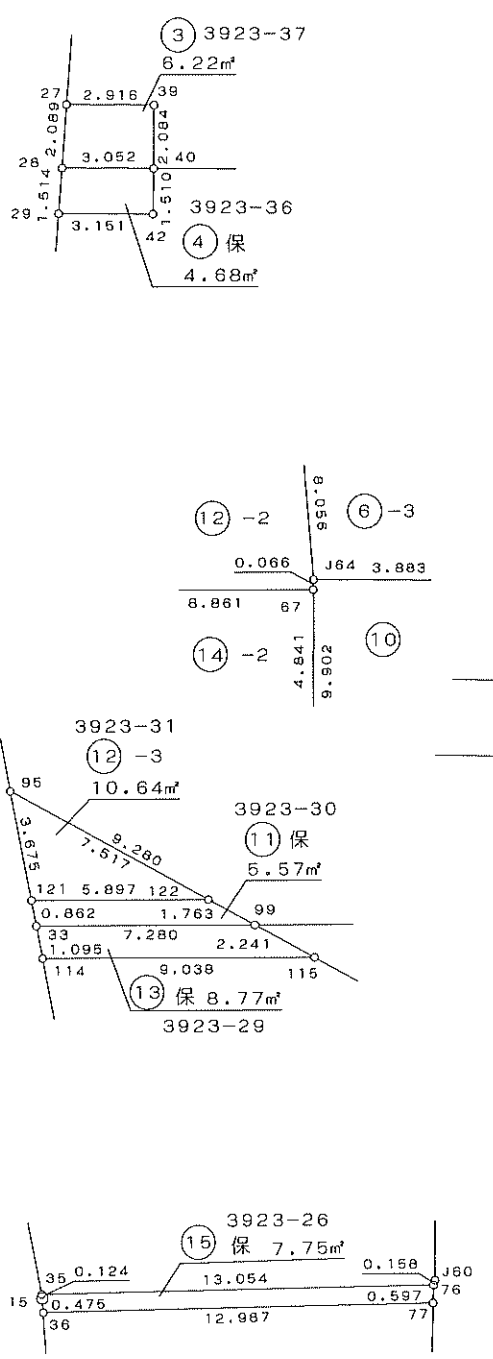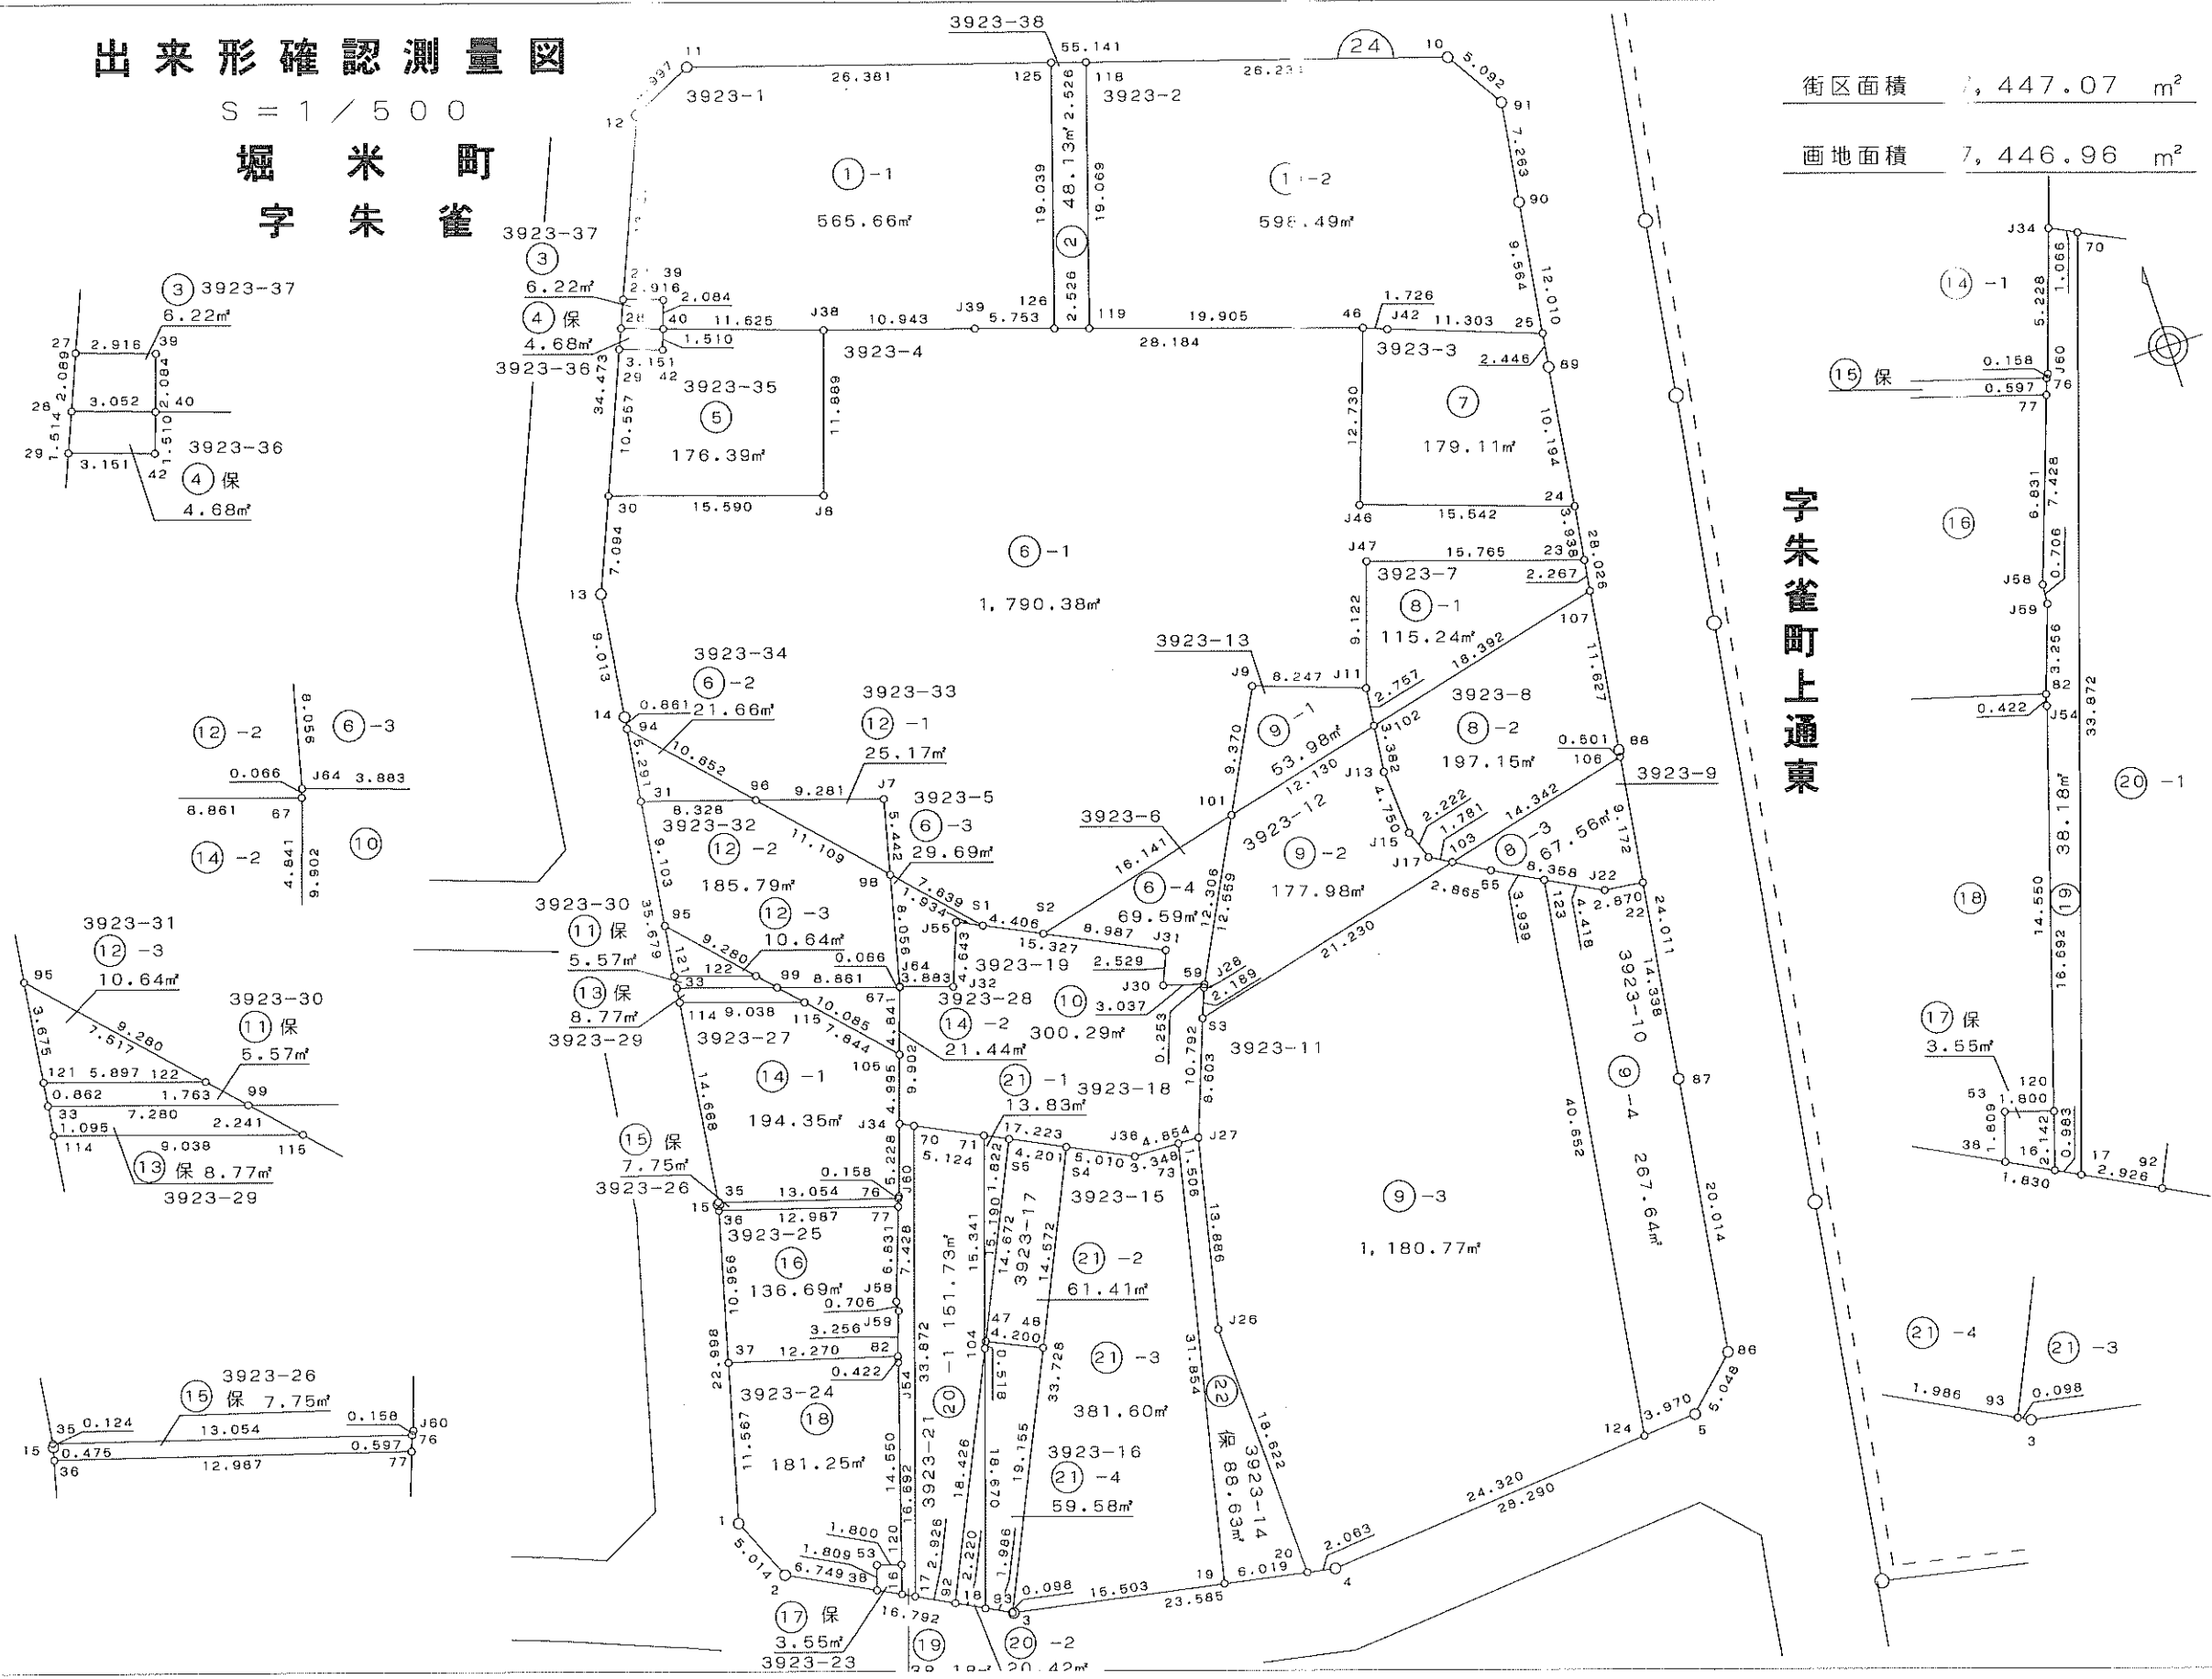



出来形確認測量図

S = 1 / 500

街区面積 1,939.90 m²

画地面積 1,939.90 m²

堀 米 町
字 朱 雀

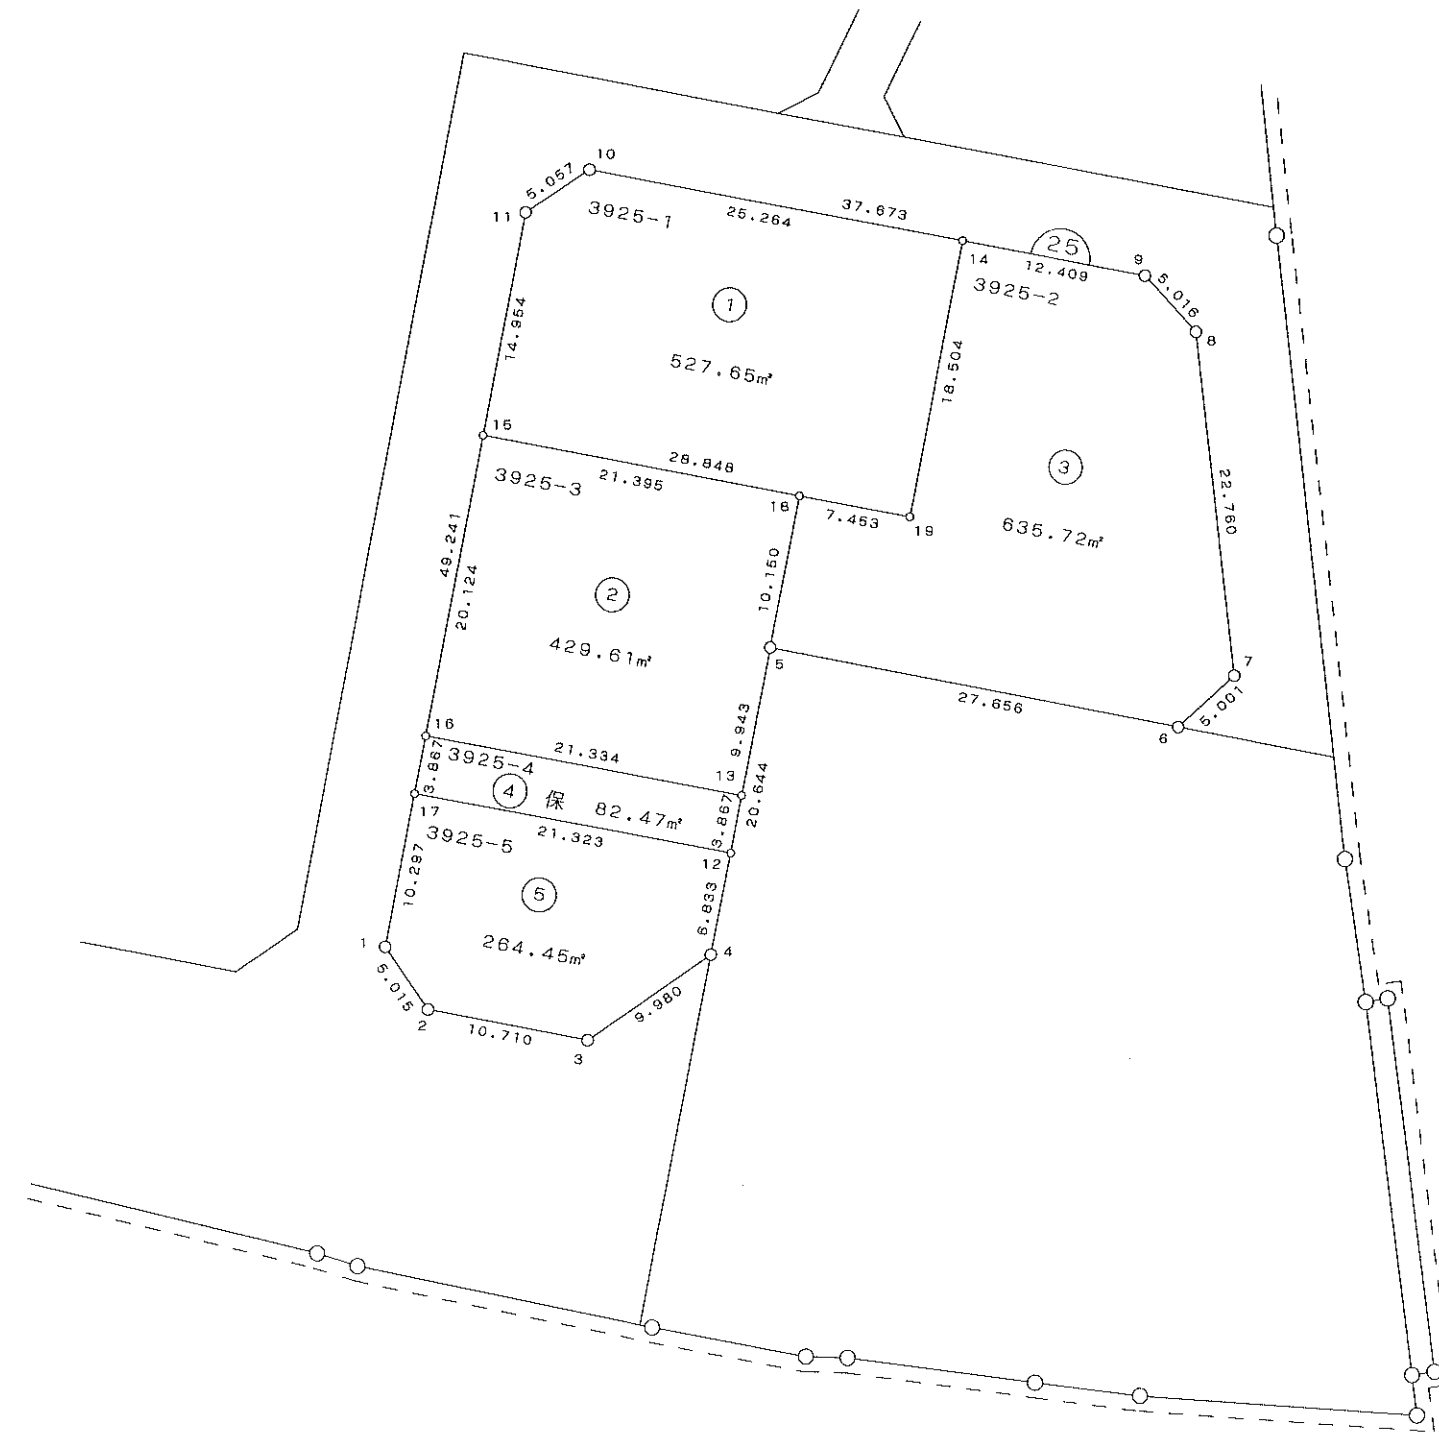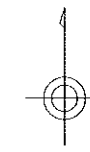

字 朱 雀 町 上 通 東


出来形確認測量図

S = 1 / 500

街区面積 4,816.33 m²

画地面積 4,816.30 m²

字朱雀町上通東

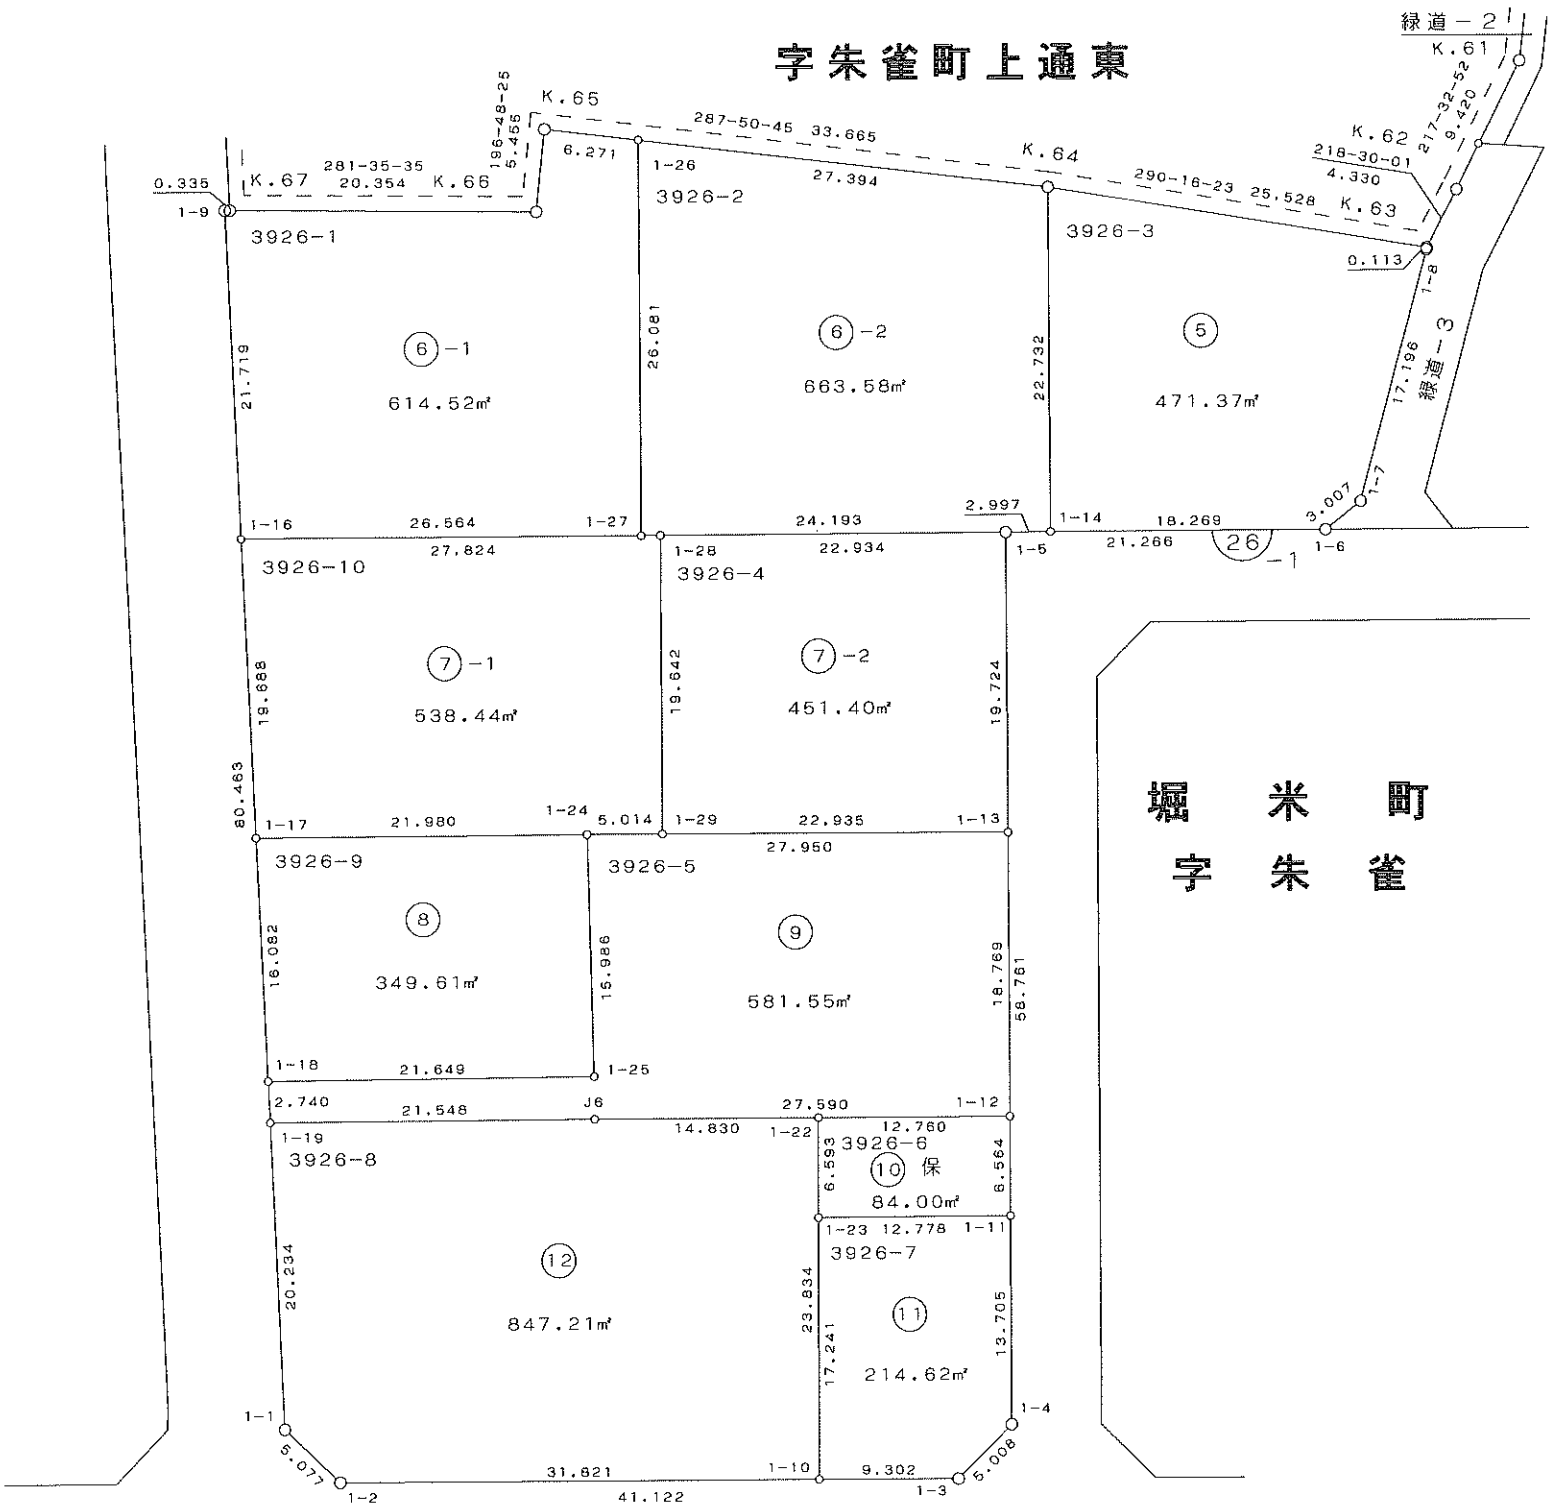



堀米町
字朱雀

出来形確認測量図

S = 1 / 500

街区面積 666.84 m²

画地面積 666.83 m²

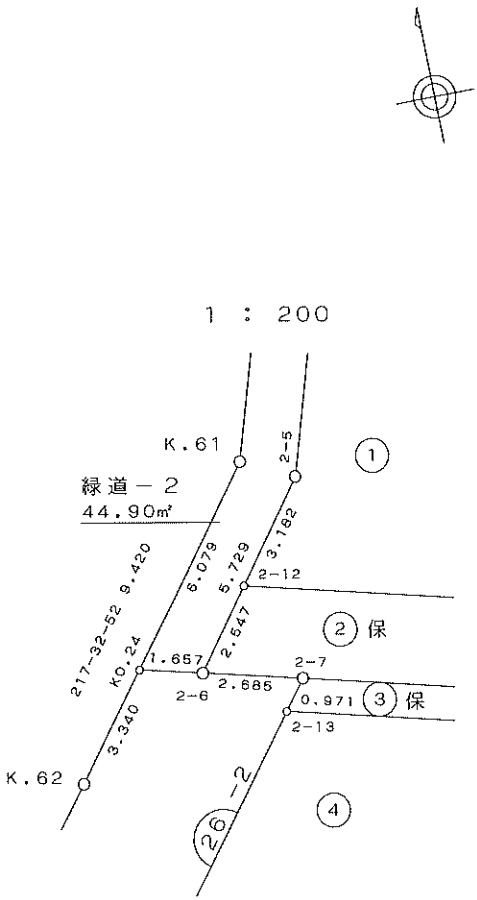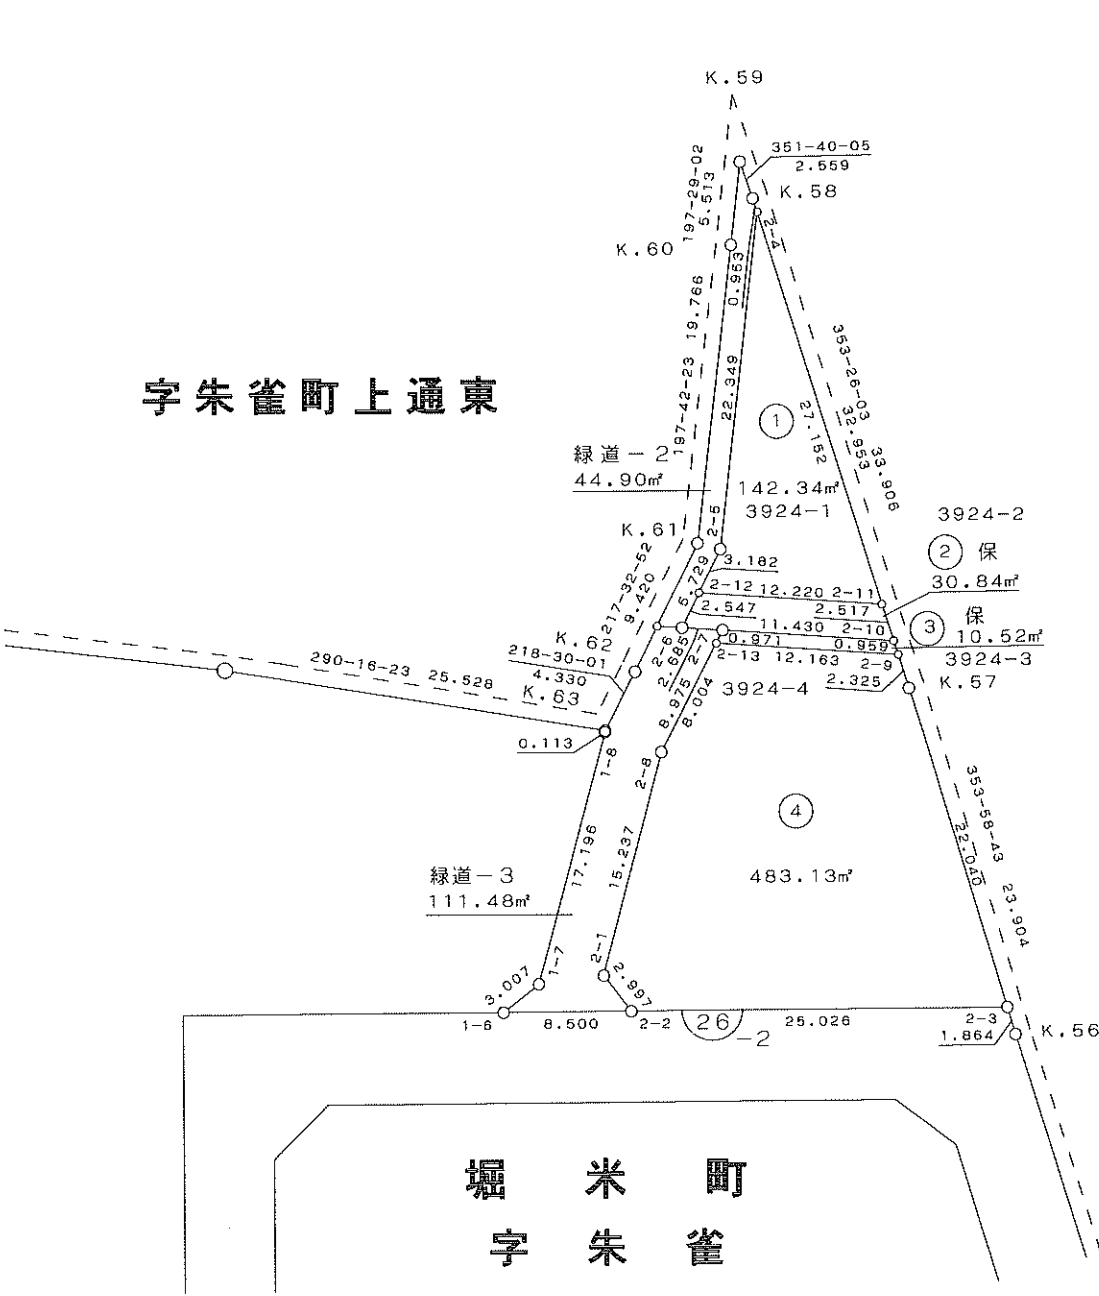


出来形確認測量図

$$S = 1 \text{ } / \text{ } 5 \text{ } 0 \text{ } 0$$


街区面積 4,503.83 m²

画地面積 4,503.81 m²

東通上町雀朱字

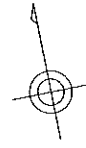

堀 米 町
字 朱 雀

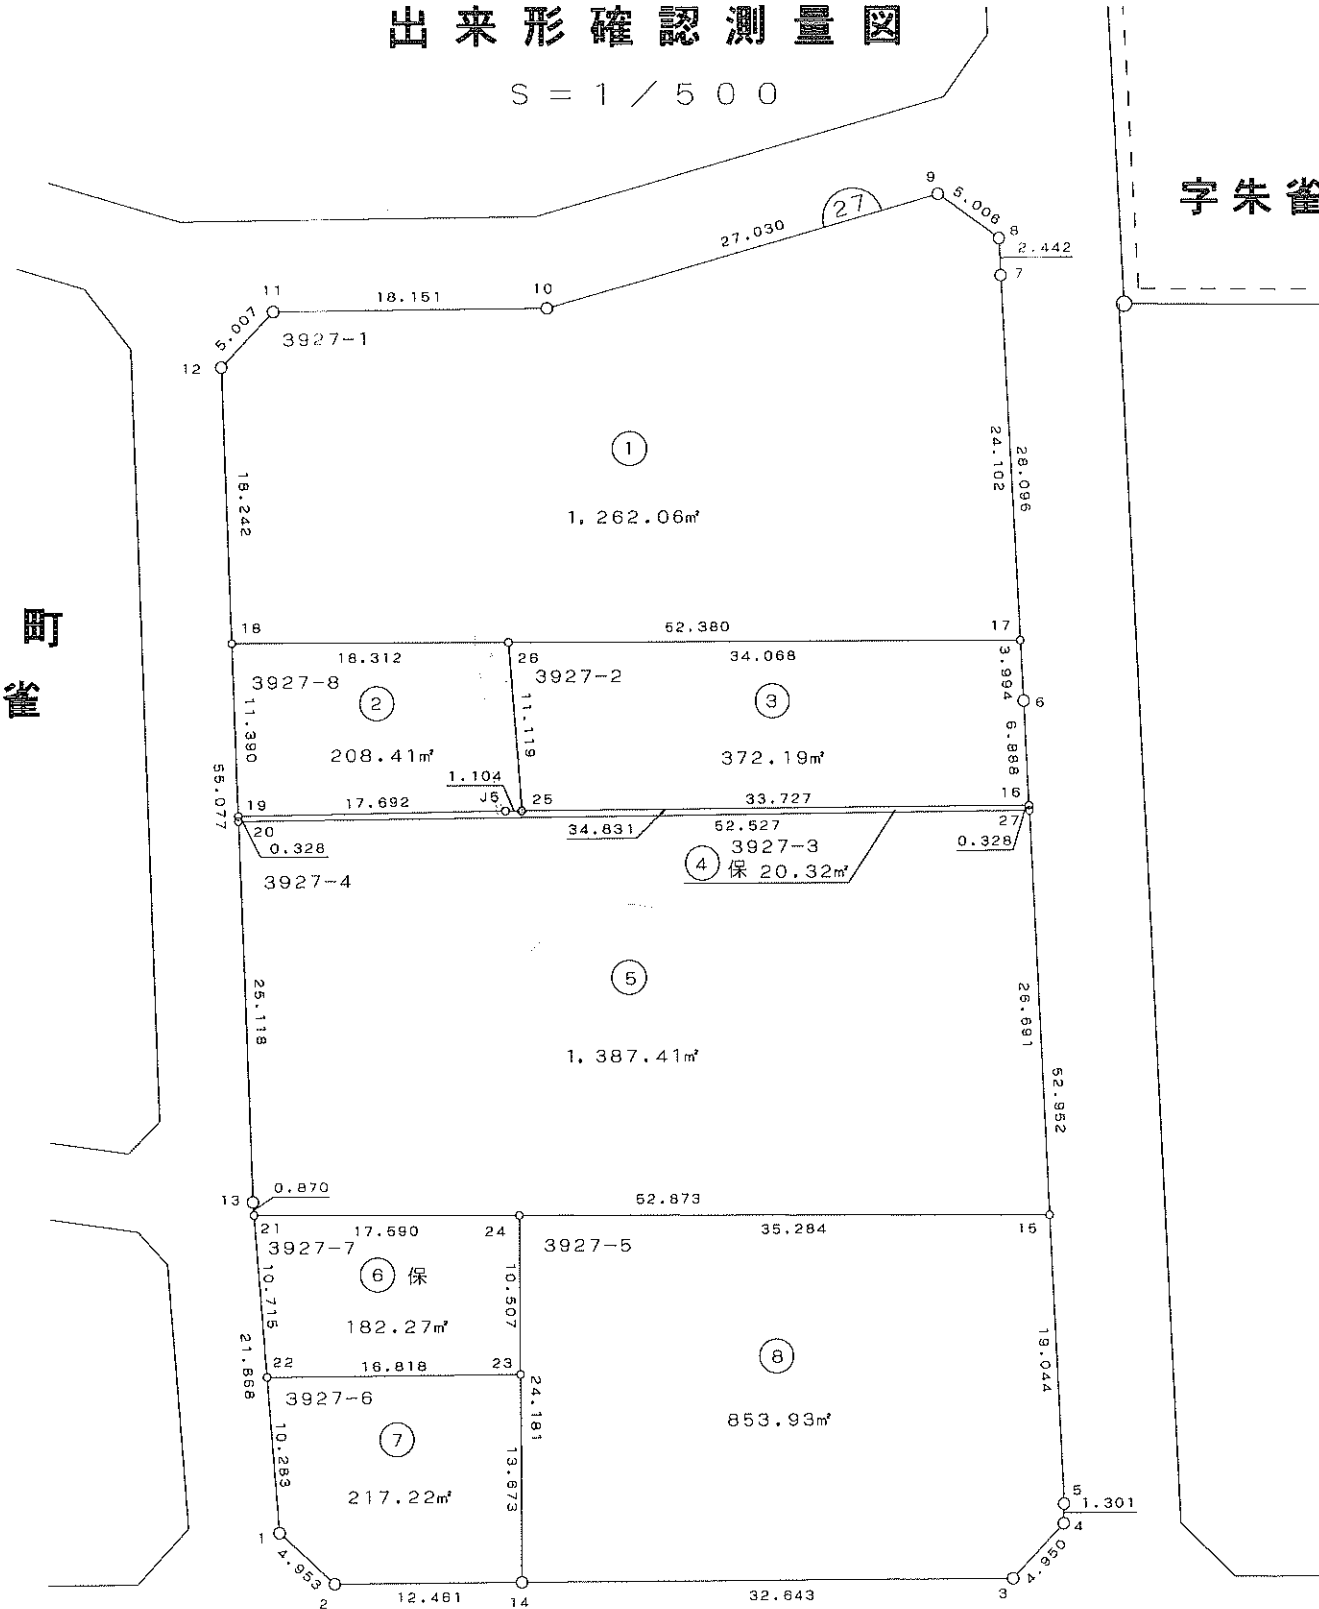


出来形確認測量図

S = 1 / 500

堀 米 町
字 朱 雀

街区面積 3,873.99 m²

画地面積 3,873.95 m²


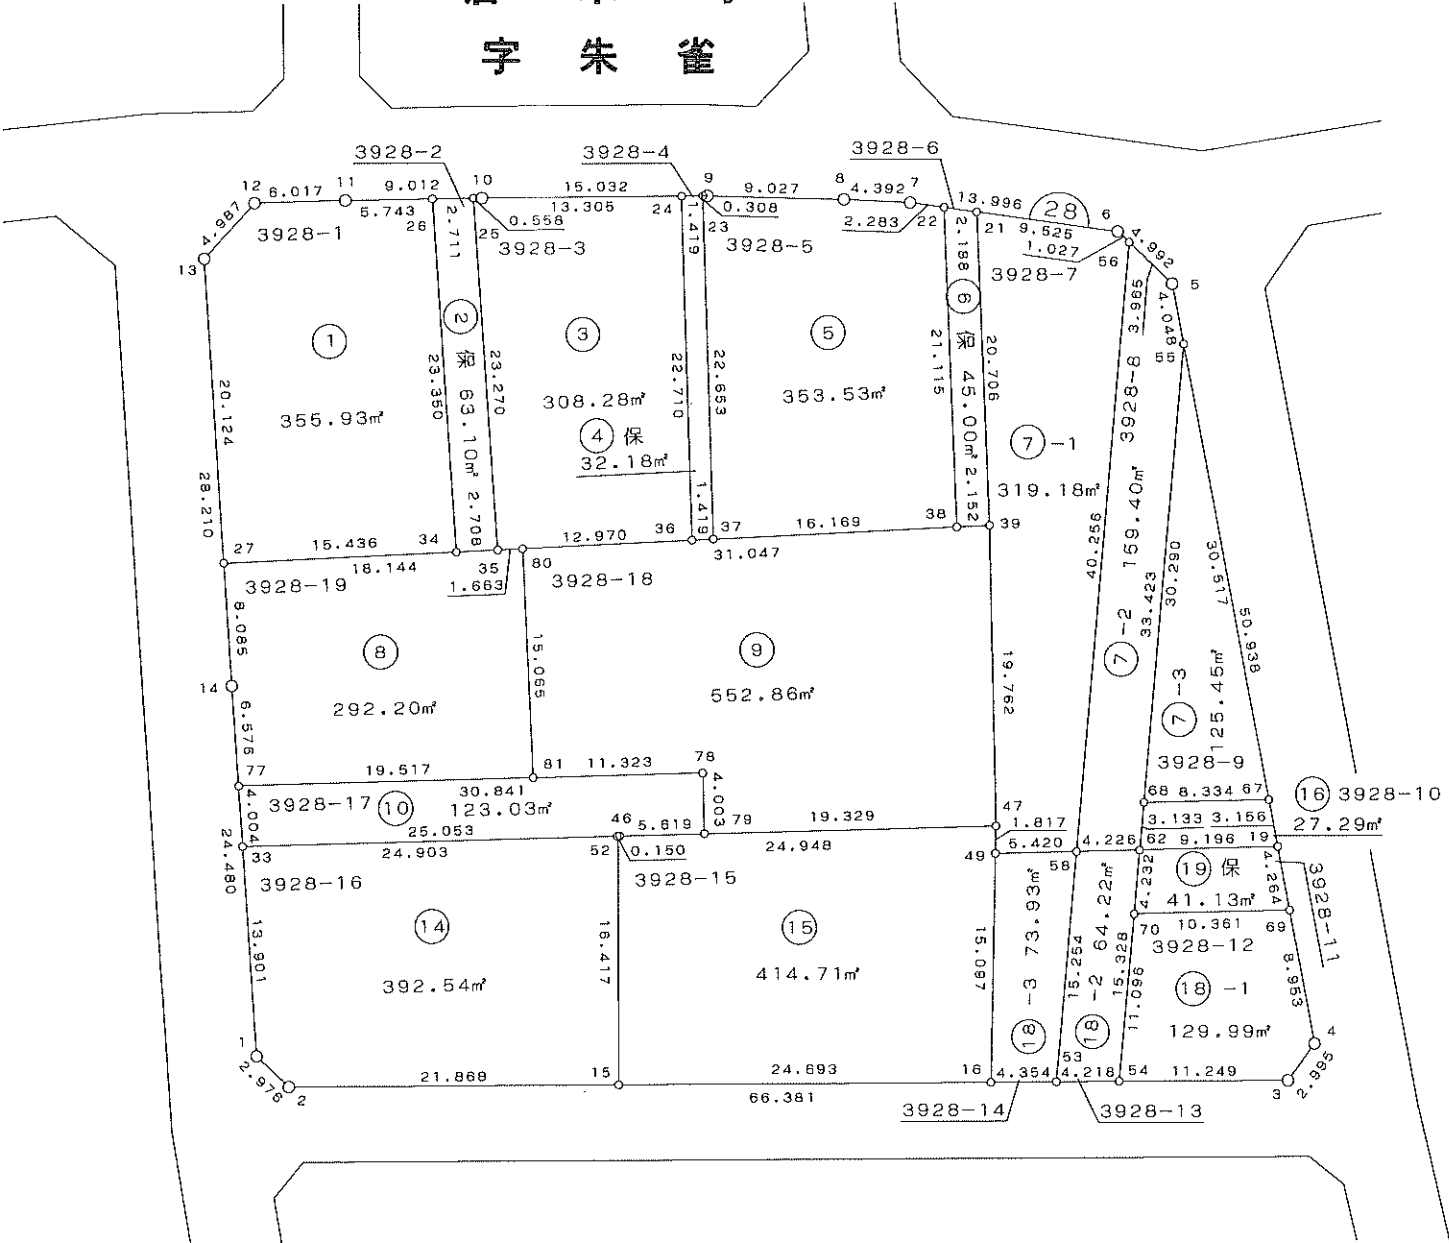


出来形確認測量図
 $S = 1 / 500$

街区面積 1,969.35 m²

画地面積 1,969.32 m²

堀 米 町
字 朱 雀

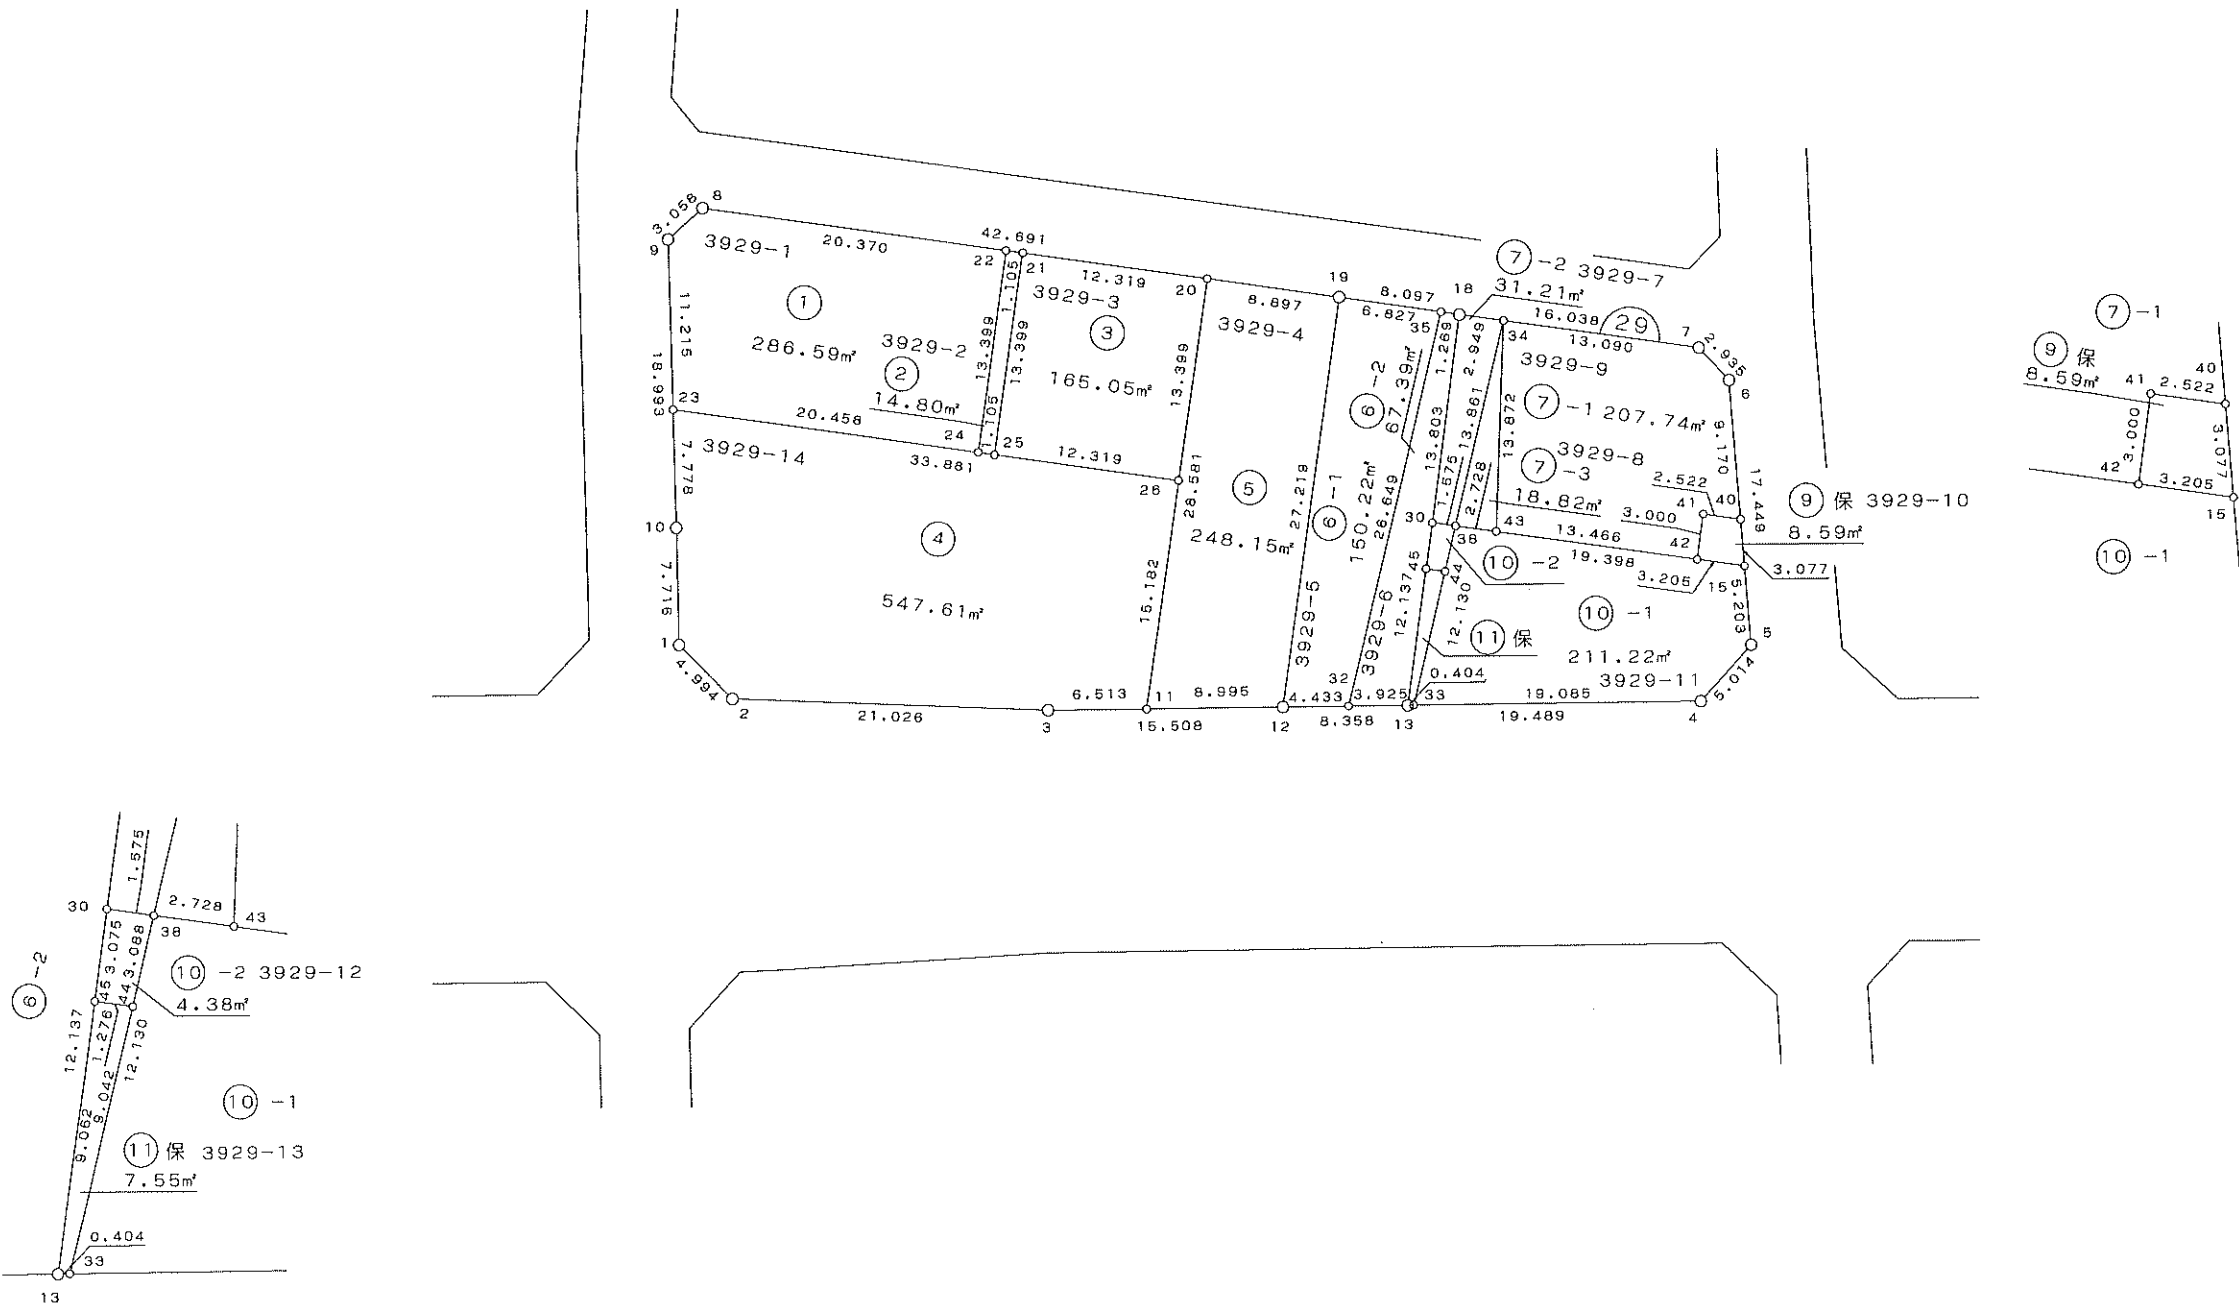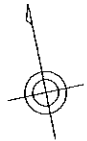



出来形確認測量図

$$S = 1 / 500 \text{ V}$$

街区面積 3,246.46 m²

画地面積 3,246.45 m²

堀 米 町
字 朱 雀

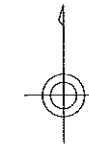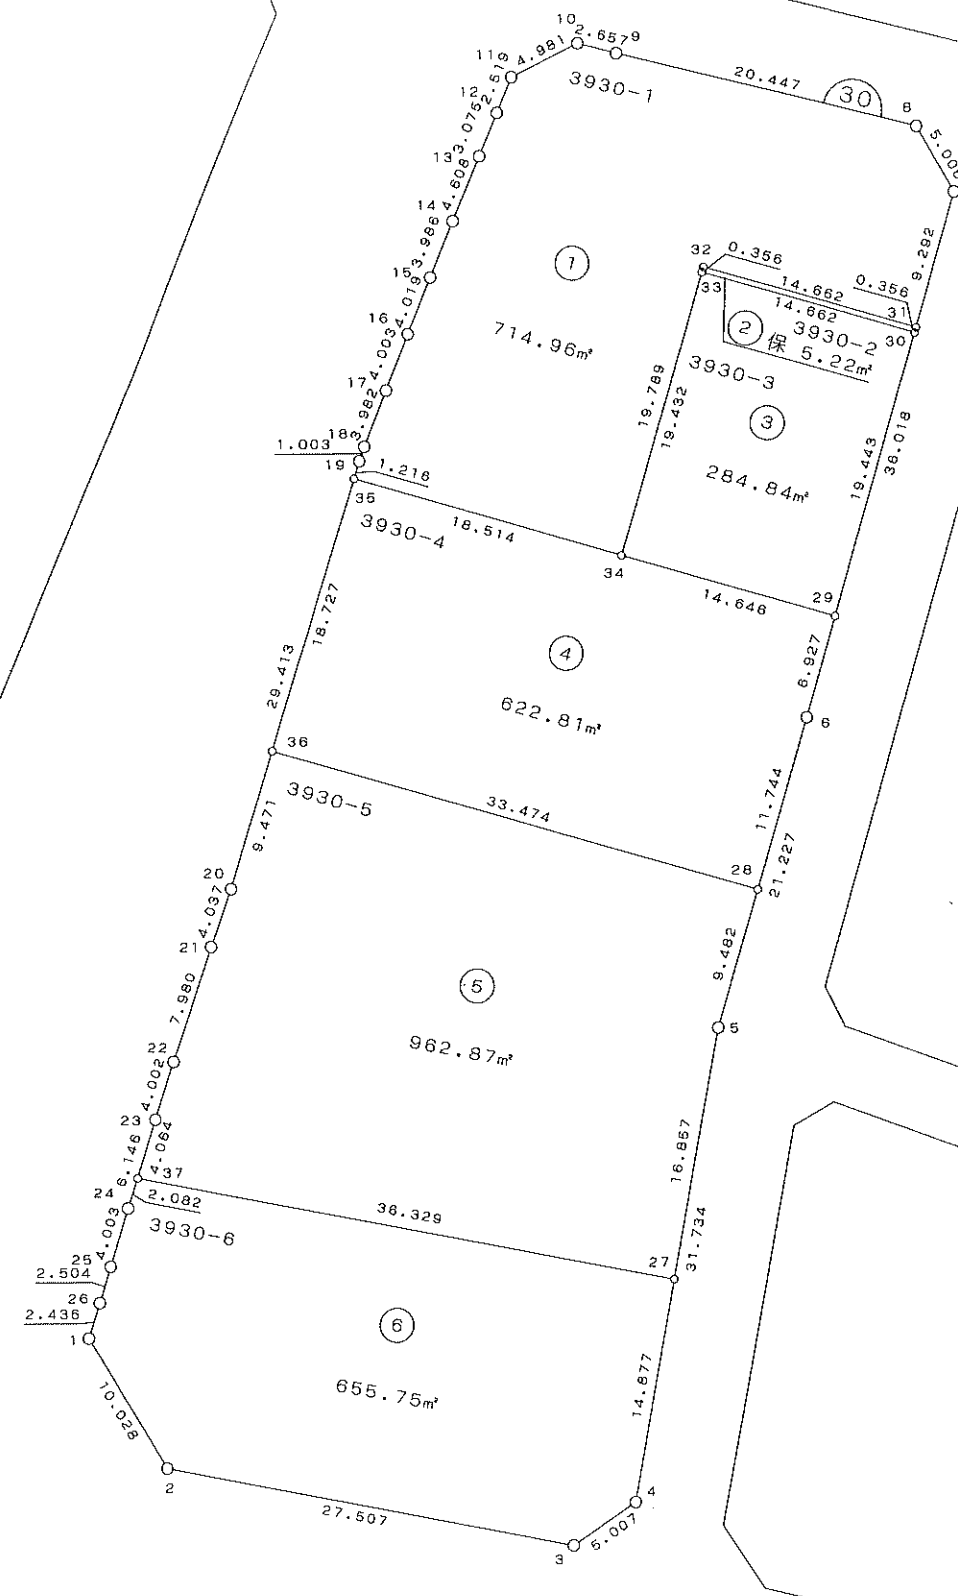


出来形確認測量図

S = 1 / 5 0 0

堀 米 町
字 朱 雀

街区面積 4,589.68 m²

画地面積 4,589.68 m²

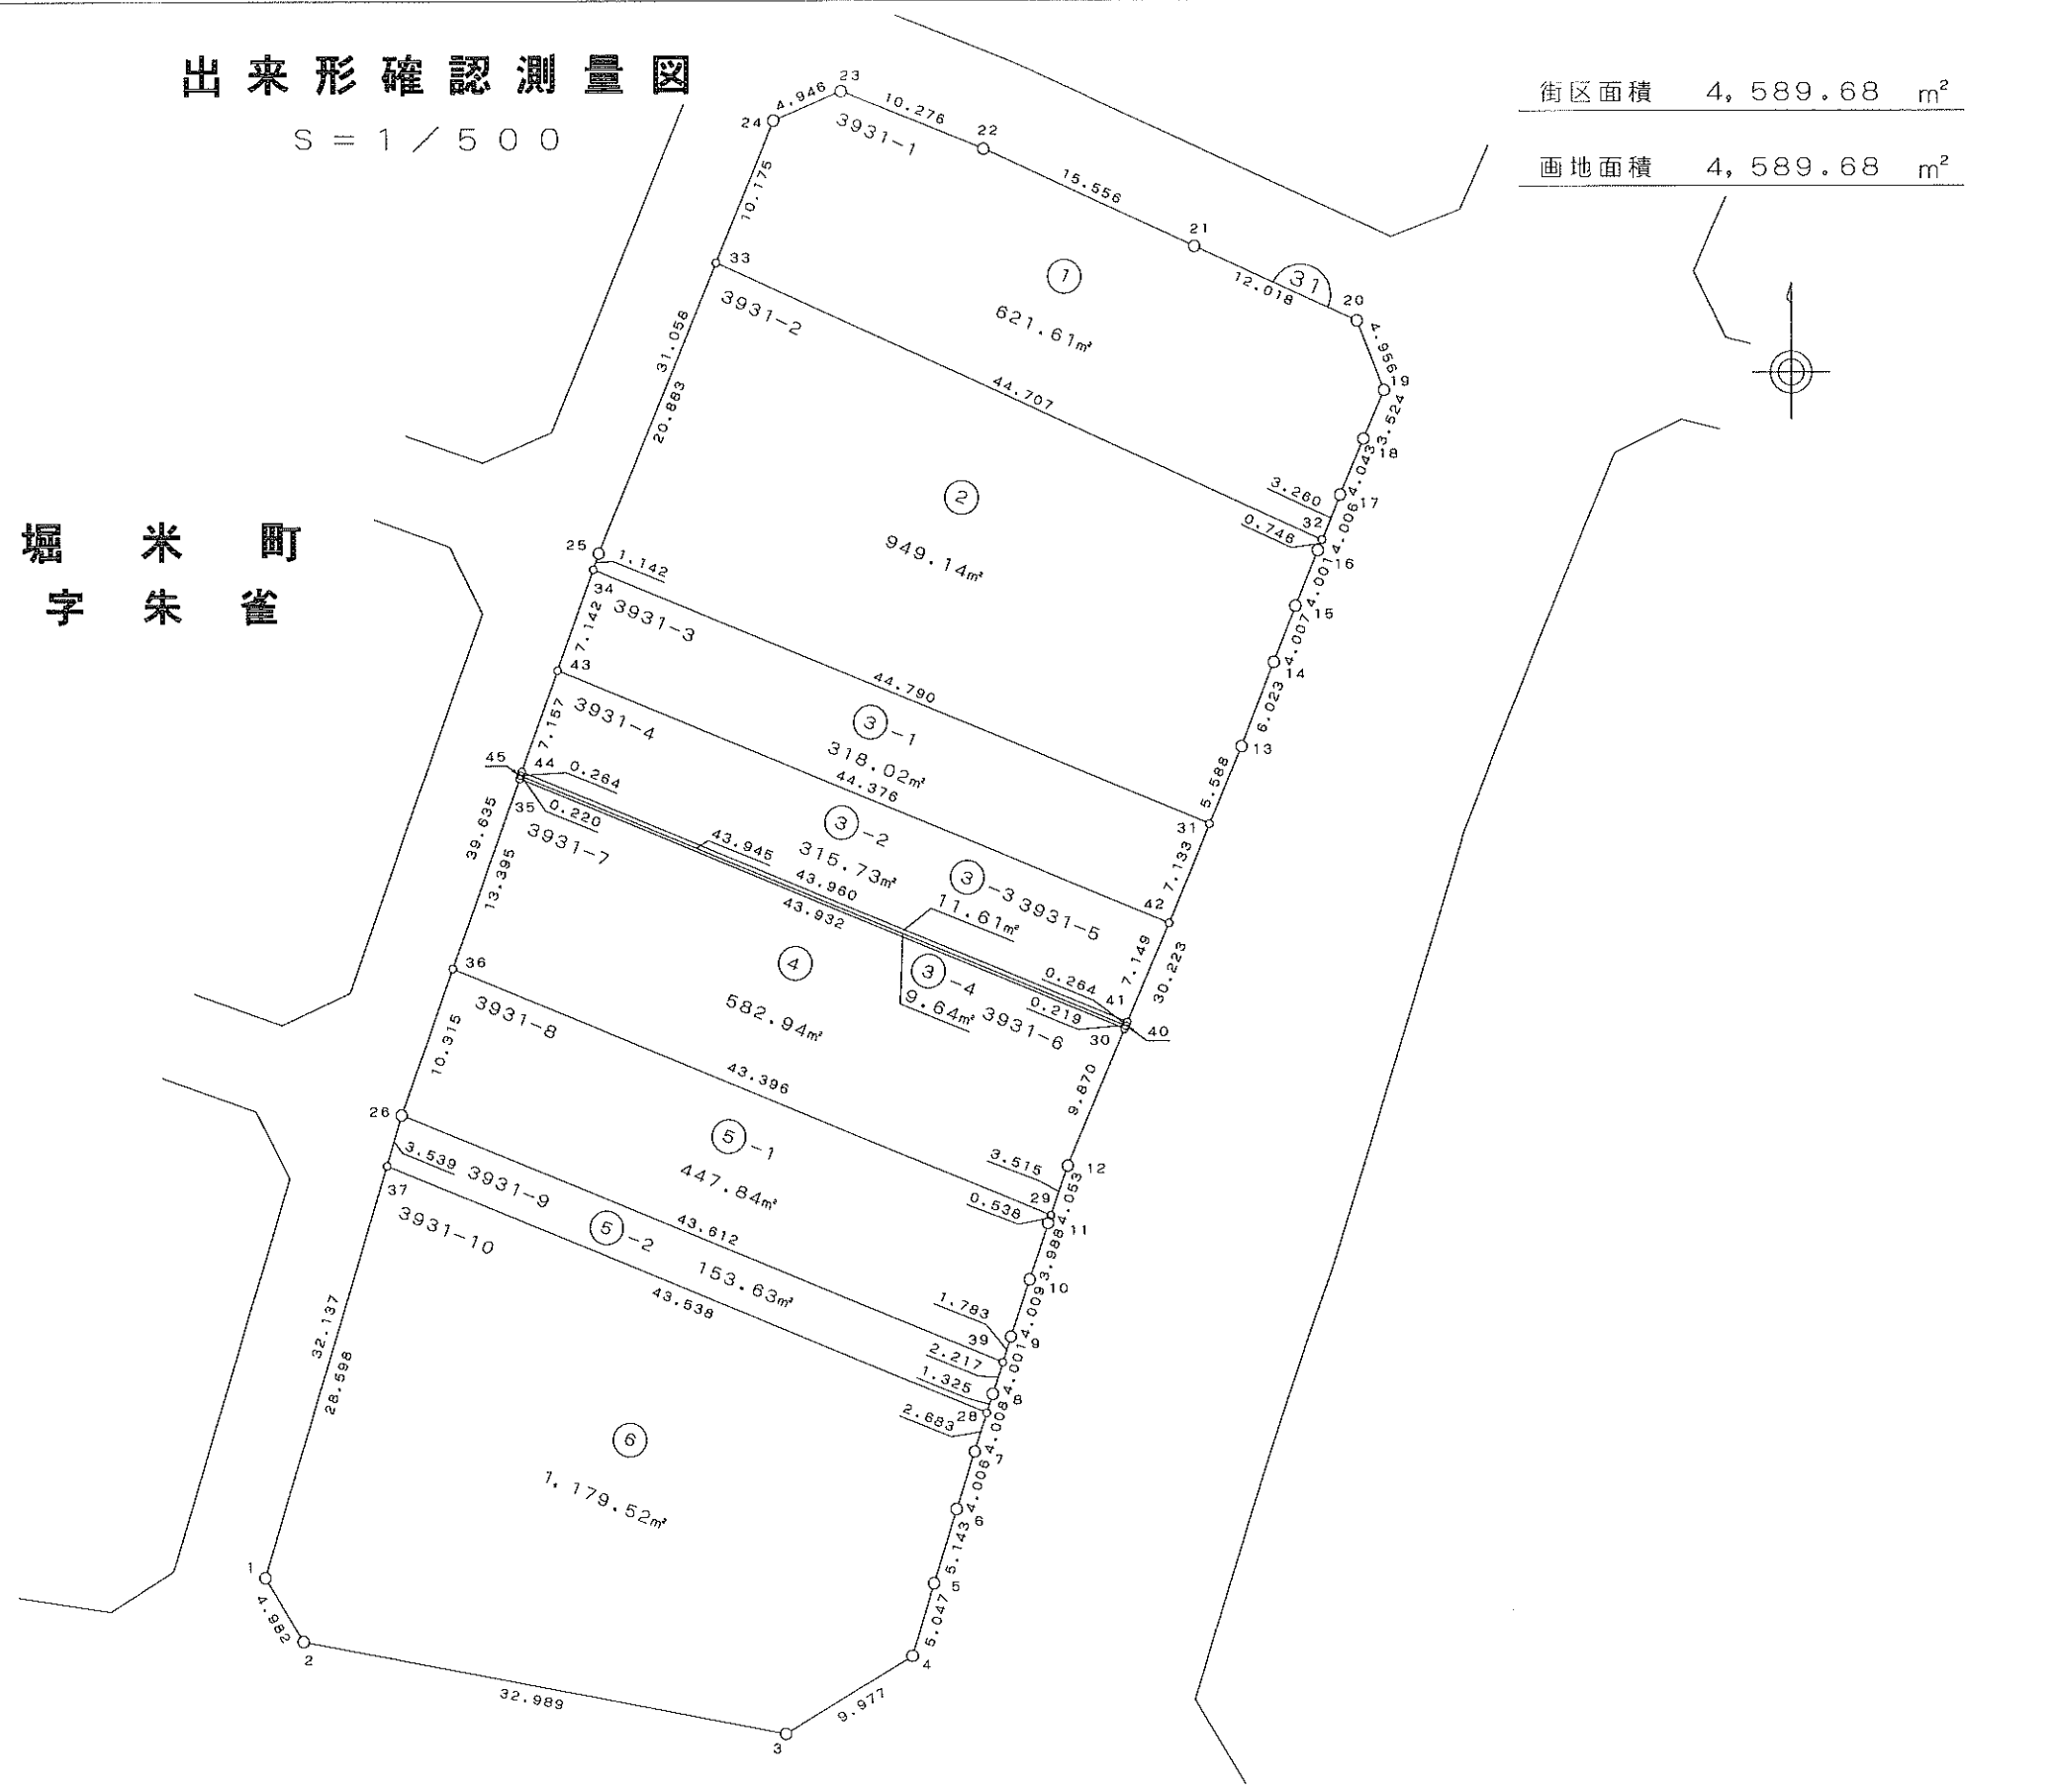


出来形確認測量図

S = 1 / 5 0 0

街区面積 2,561.38 m²

画地面積 2,561.37 m²

堀 米 町
字 朱 雀

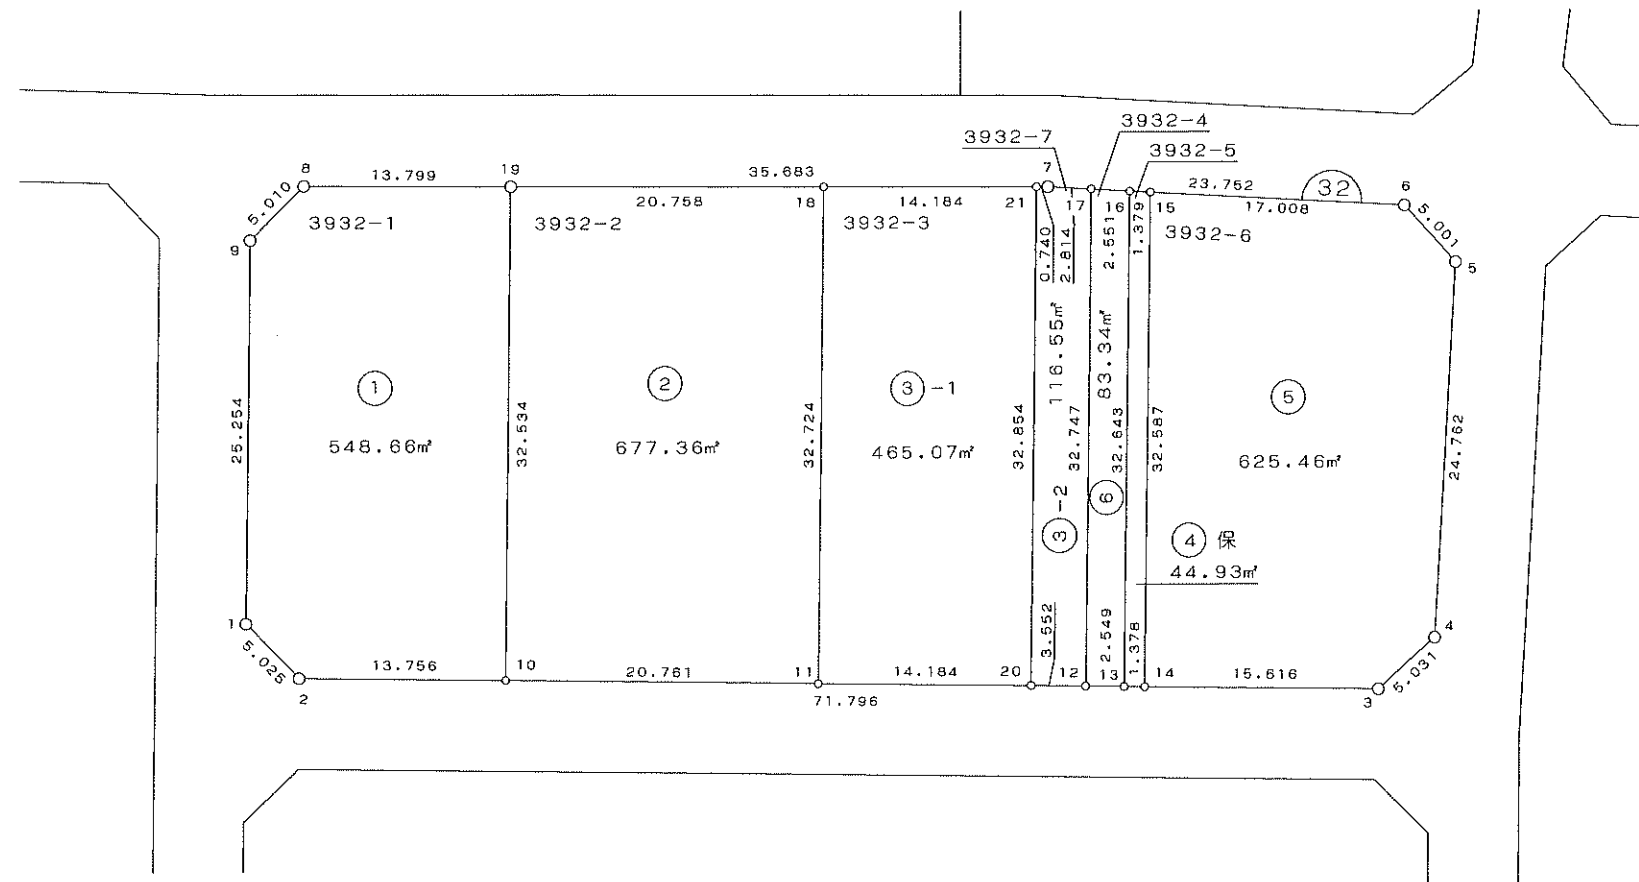


出来形確認測量図

$$S = 1 \text{ } / \text{ } 5 \text{ } 0 \text{ } 0$$

街区面積	2,634.39	m ²
------	----------	----------------

画地面積 2,634.38 m²

堀 米 町
字 朱 雀

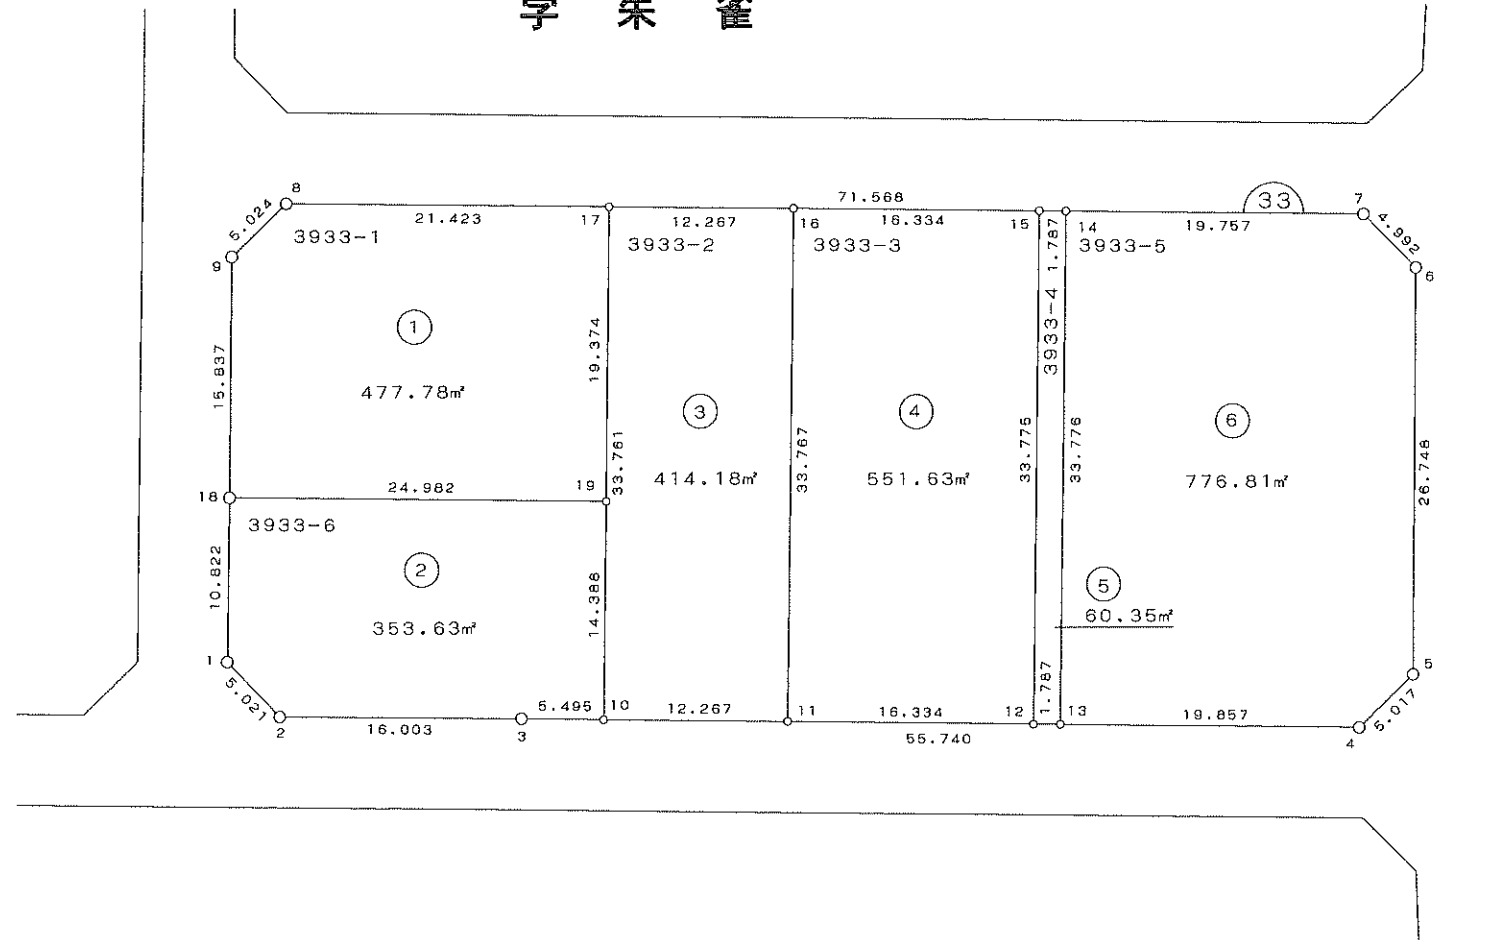




出来形確認測量図

S = 1 / 500

堀 米 町
字 朱 雀

街区面積 2,736.72 m²

画地面積 2,736.70 m²

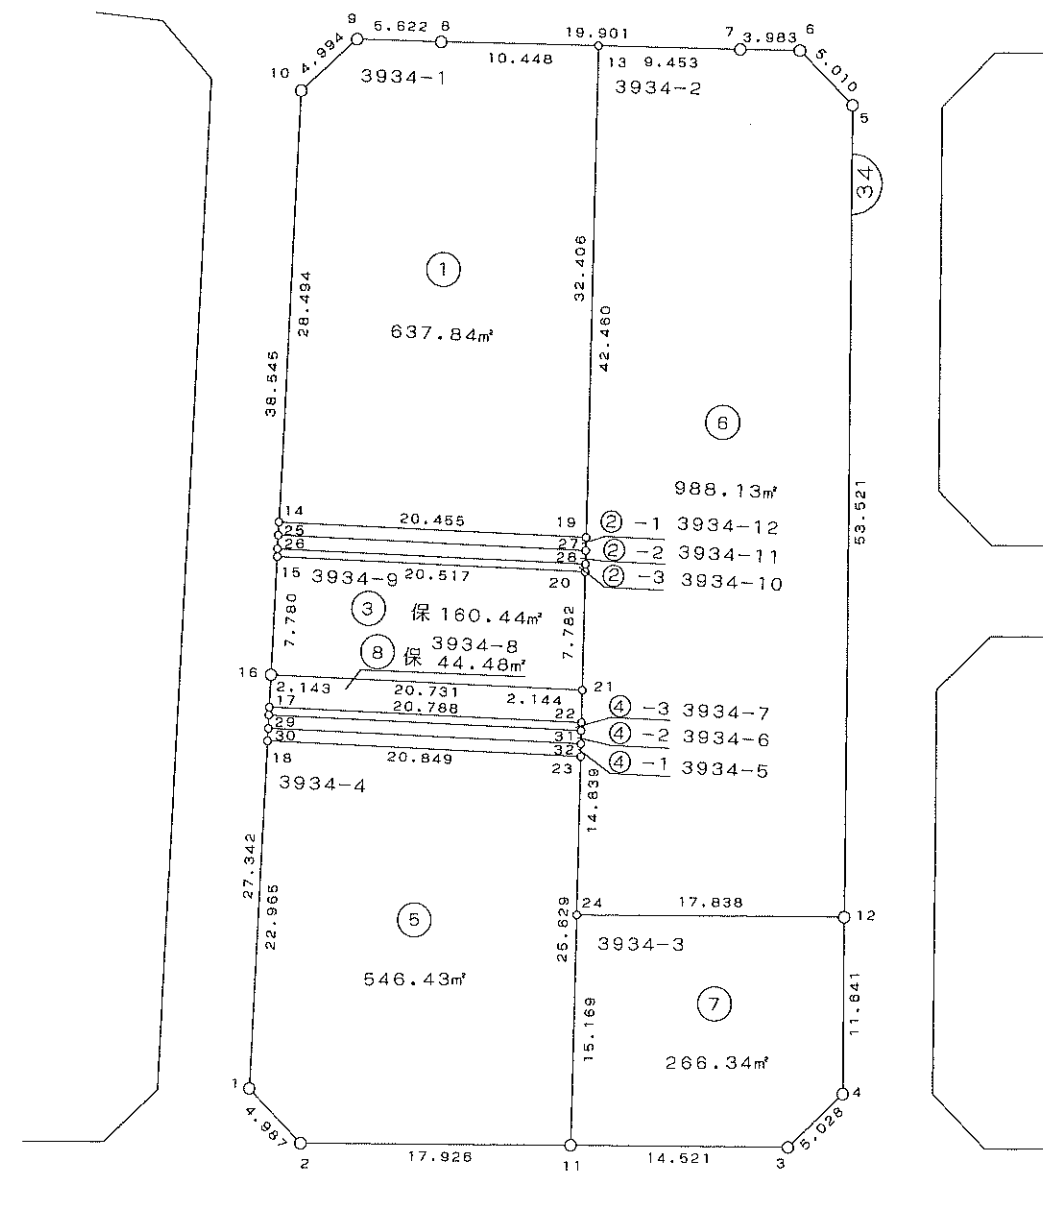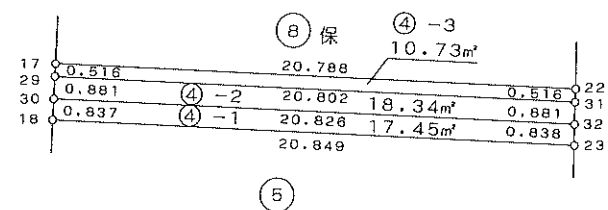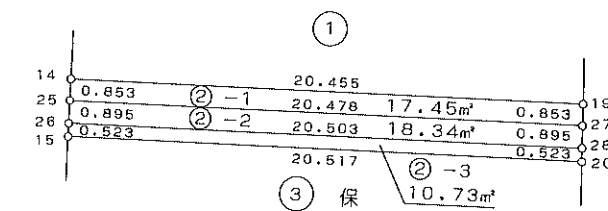

出来形確認測量図

S = 1 / 5 0 0


街区面積 2,801.44 m²

画地面積 2,801.44 m²



字 中 𠂇 目

堀 米 町
字 朱 雀

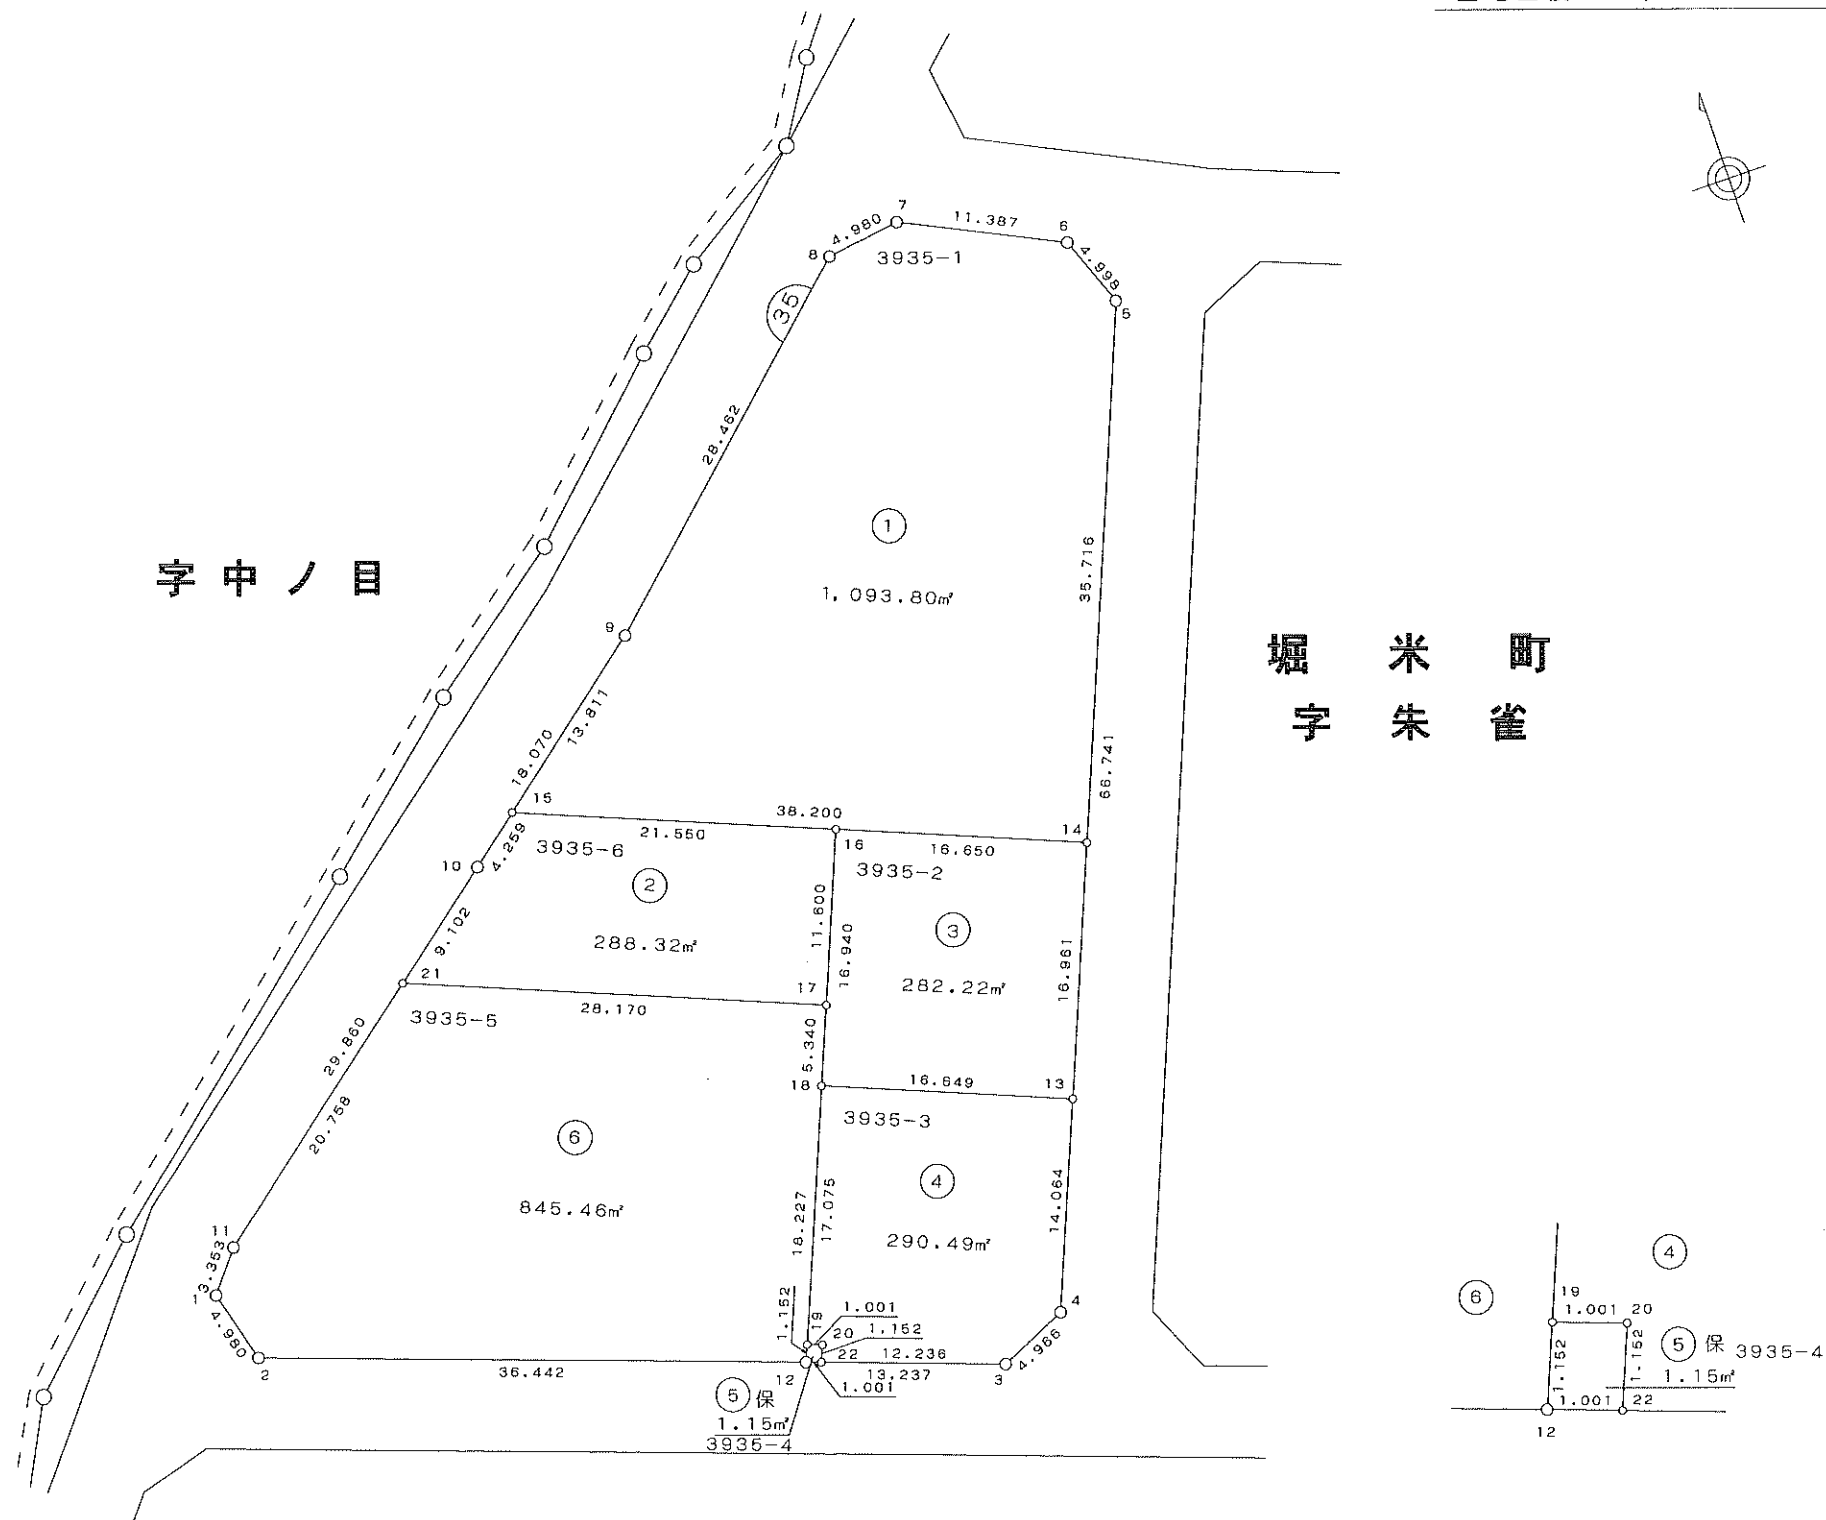



出来形確認測量図

S = 1 / 600

街区面積 7,837.15 m²

画地面積 7,837.14 m²

堀 米 町
字 朱 雀

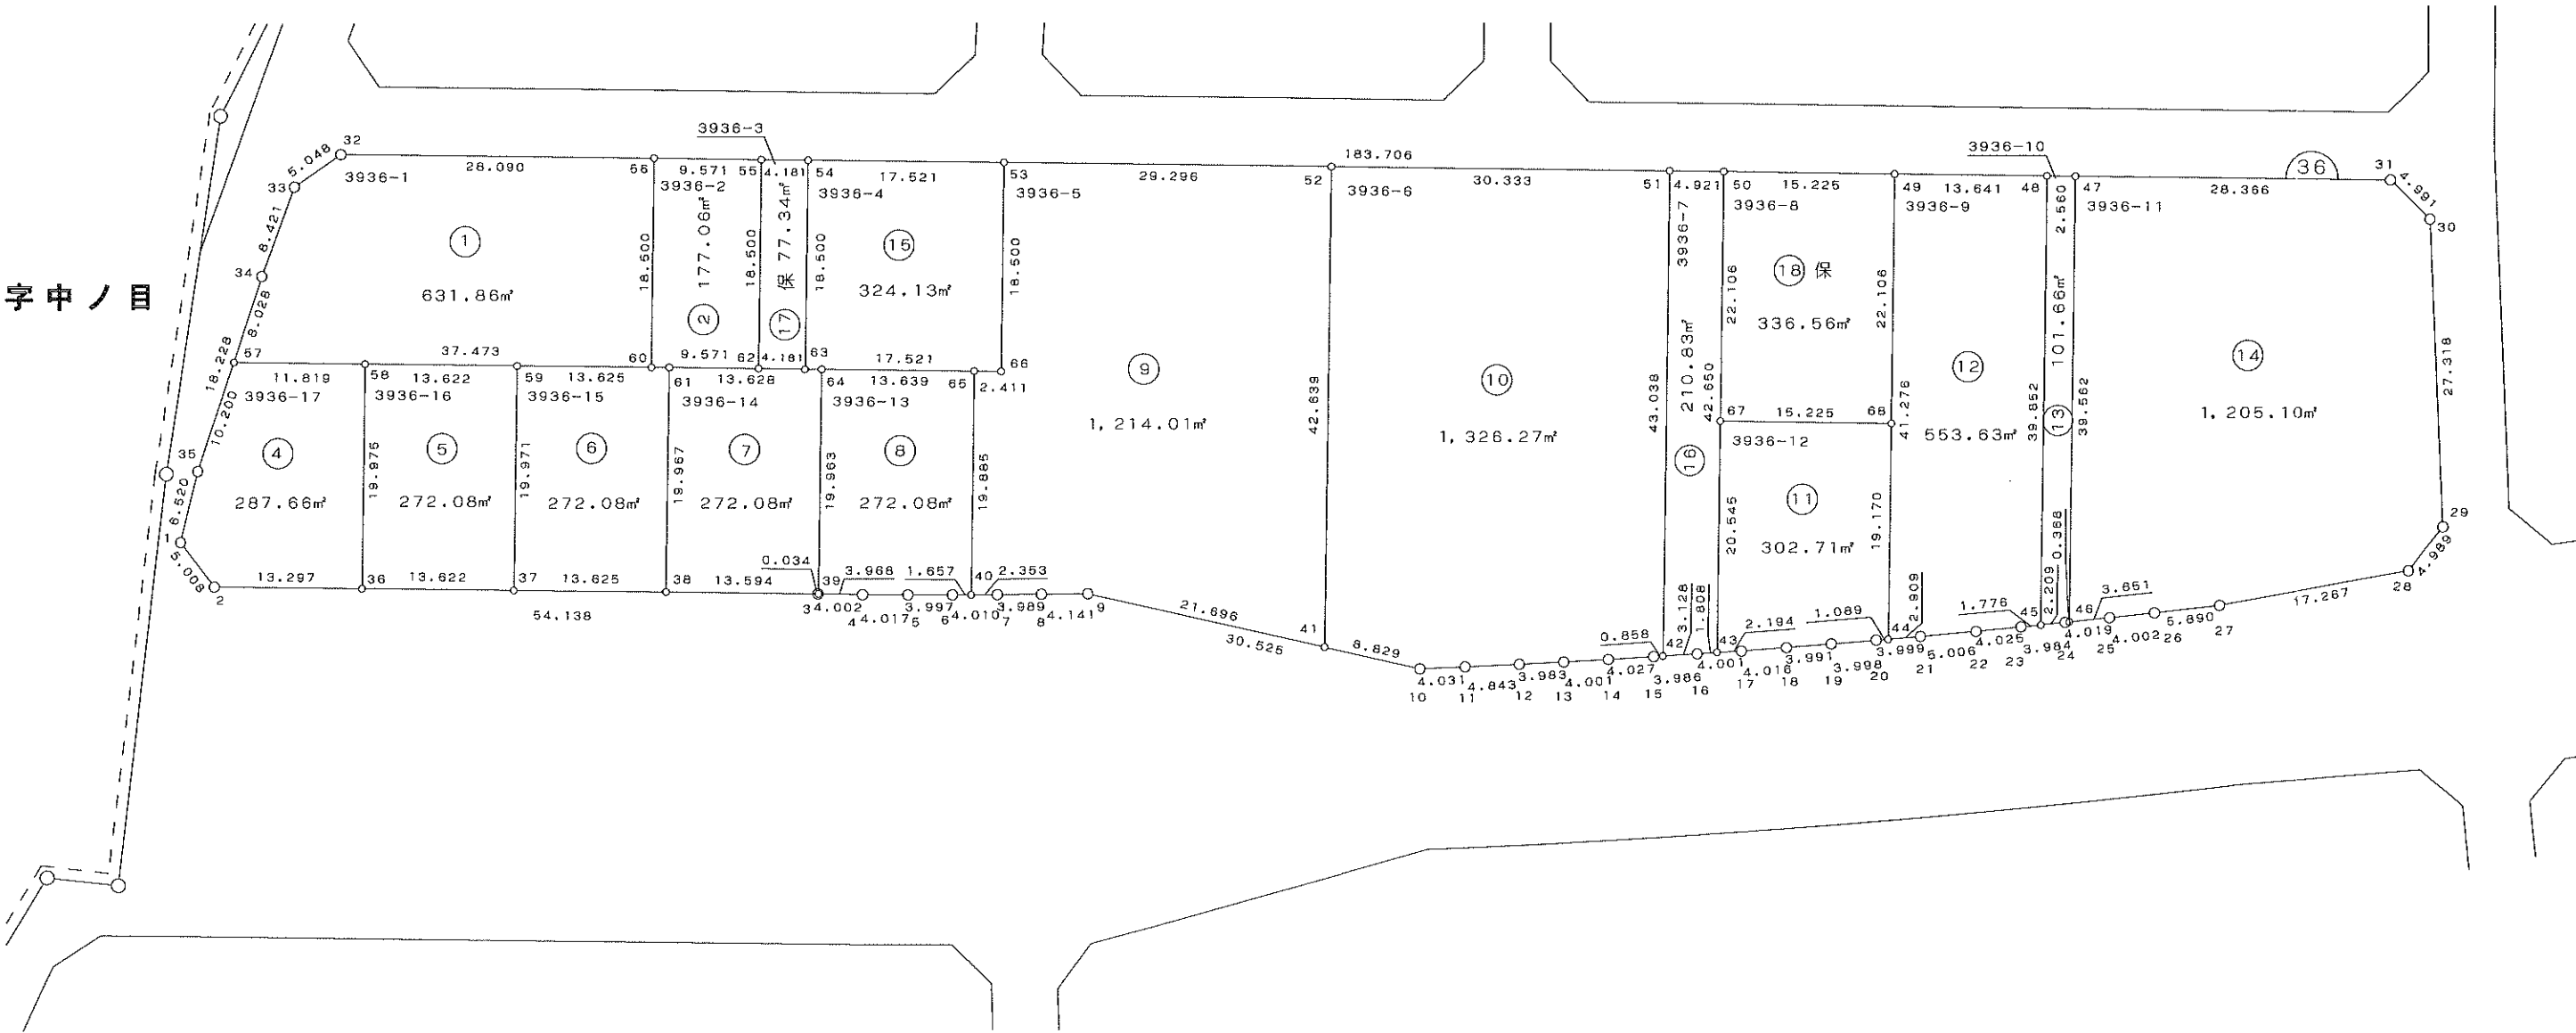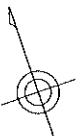

出来形確認測量図

S = 1 / 600

街区面積 13,228.96 m²

画地面積 13,228.96 m²


字中ノ目

堀 米 町
字 朱 雀

① 保

13,228.96m²

字上土戸

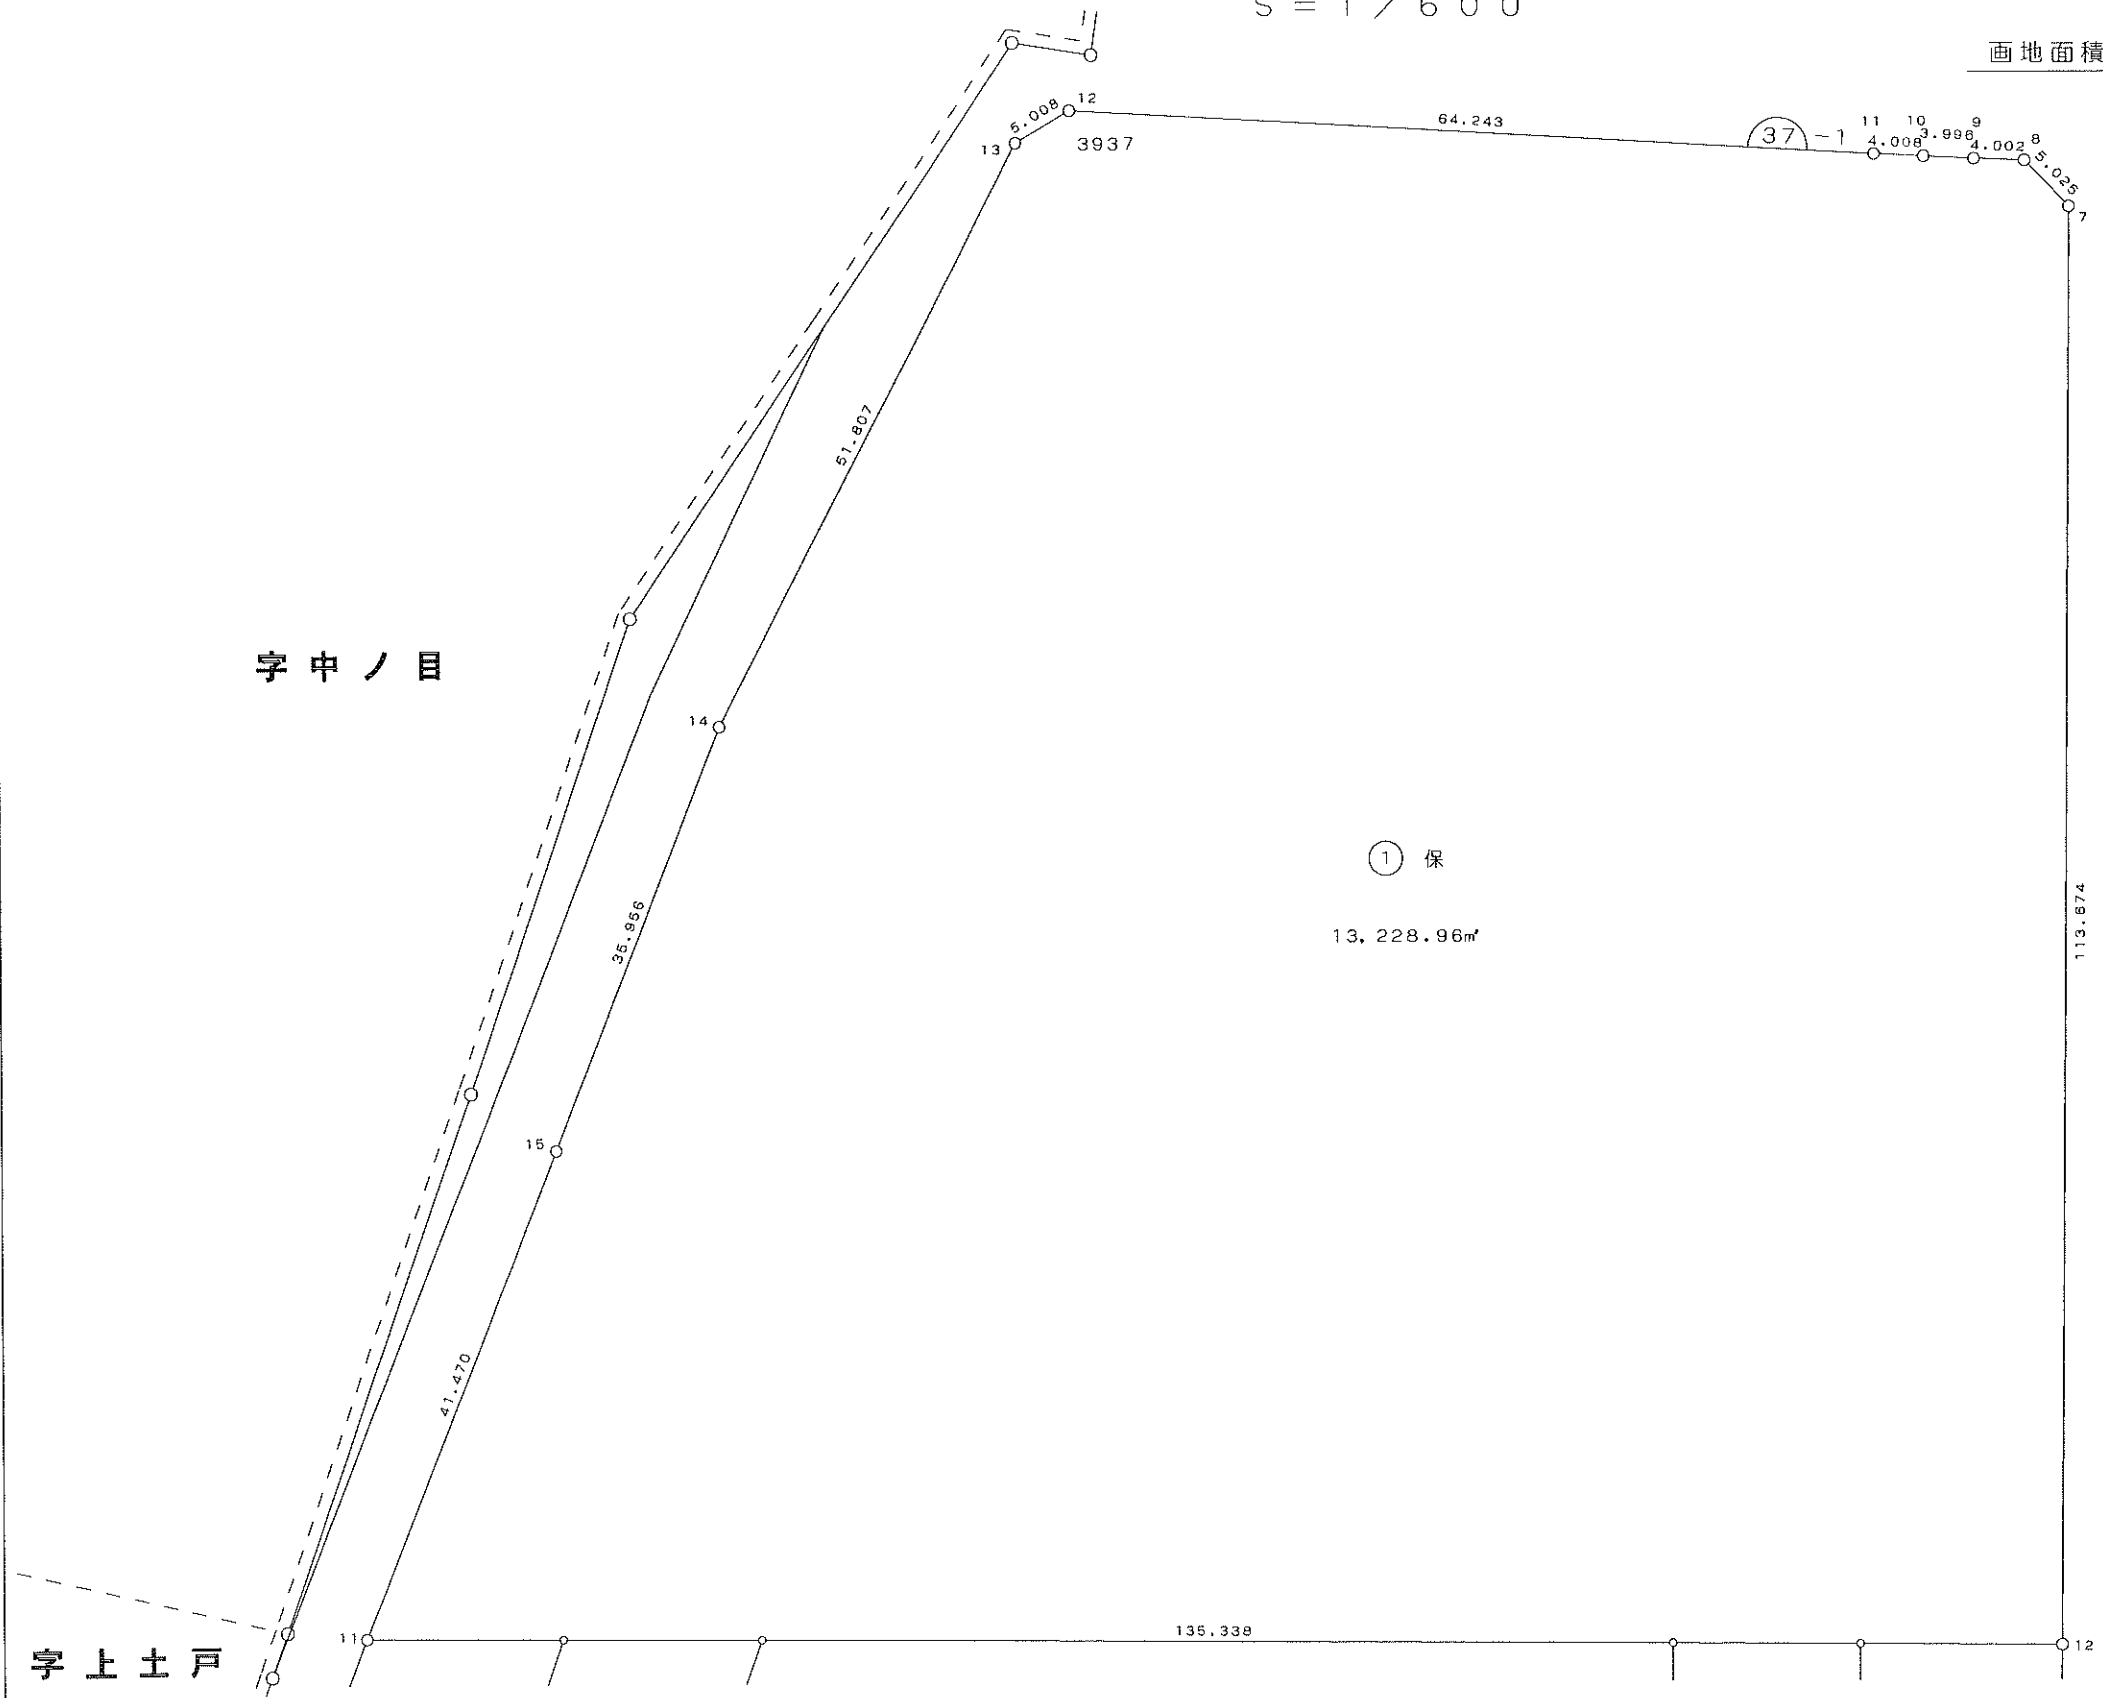



出来形確認測量図

S = 1 / 500

街区面積 2,101.56 m²

画地面積 2,101.55 m²

堀 米 町
字 朱 雀

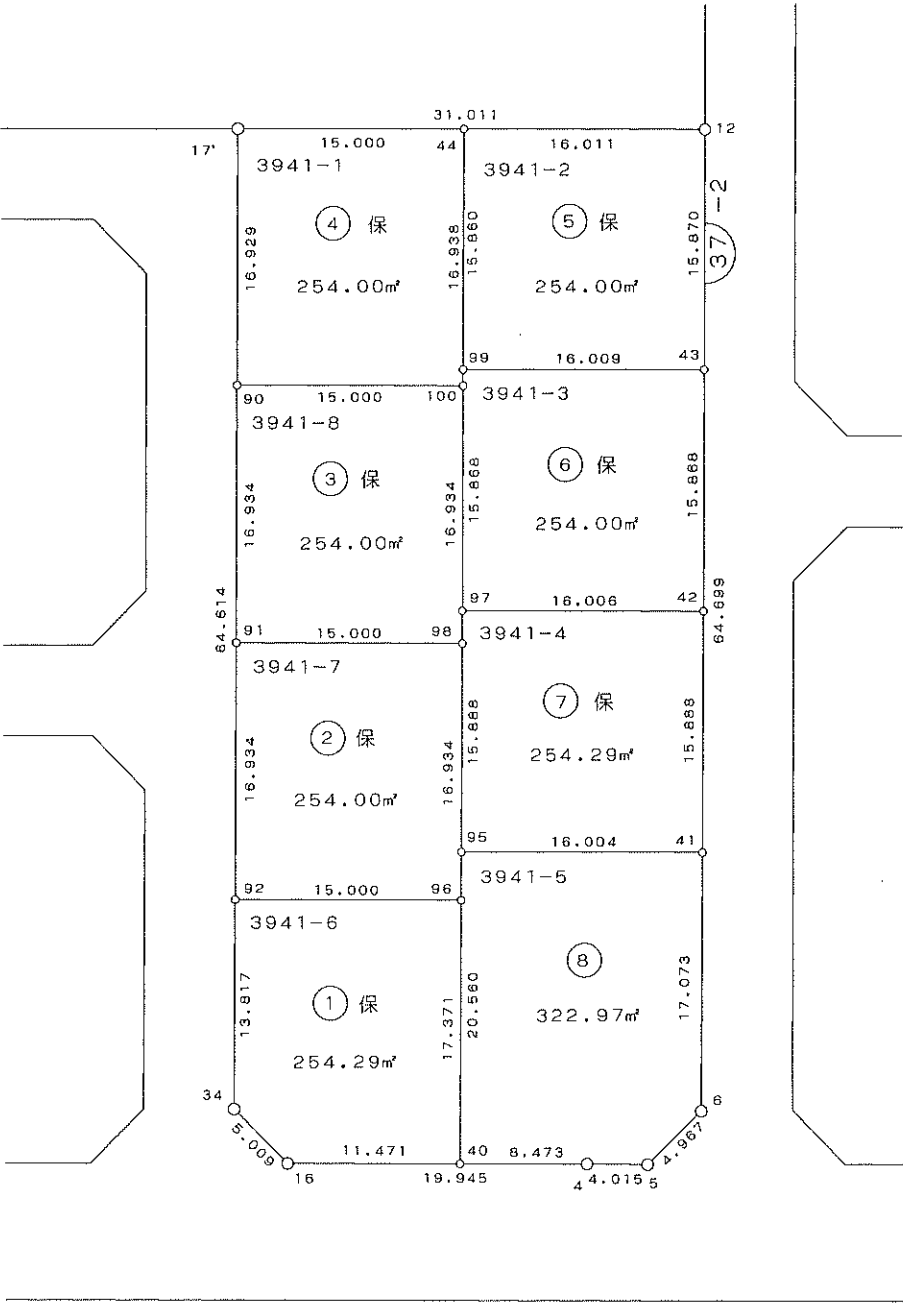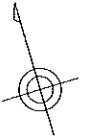


出来形確認測量図


$S = 1 / 500$

街区面積 1,861.74 m²

画地面積 1,861.74 m²

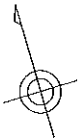

堀 米 町
字 朱 雀

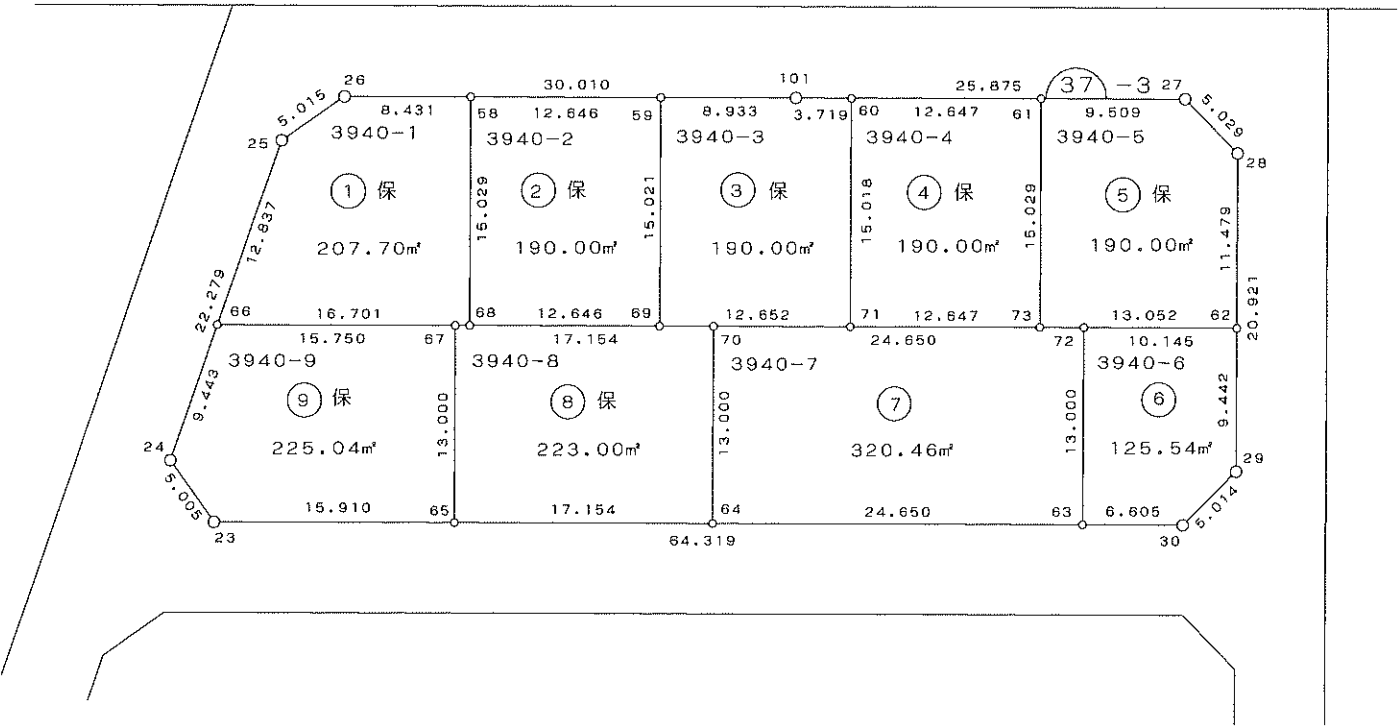



出来形確認測量図

S = 1 / 500

街区面積 2,202.41 m²

画地面積 2,202.41 m²

堀 米 町
字 朱 雀

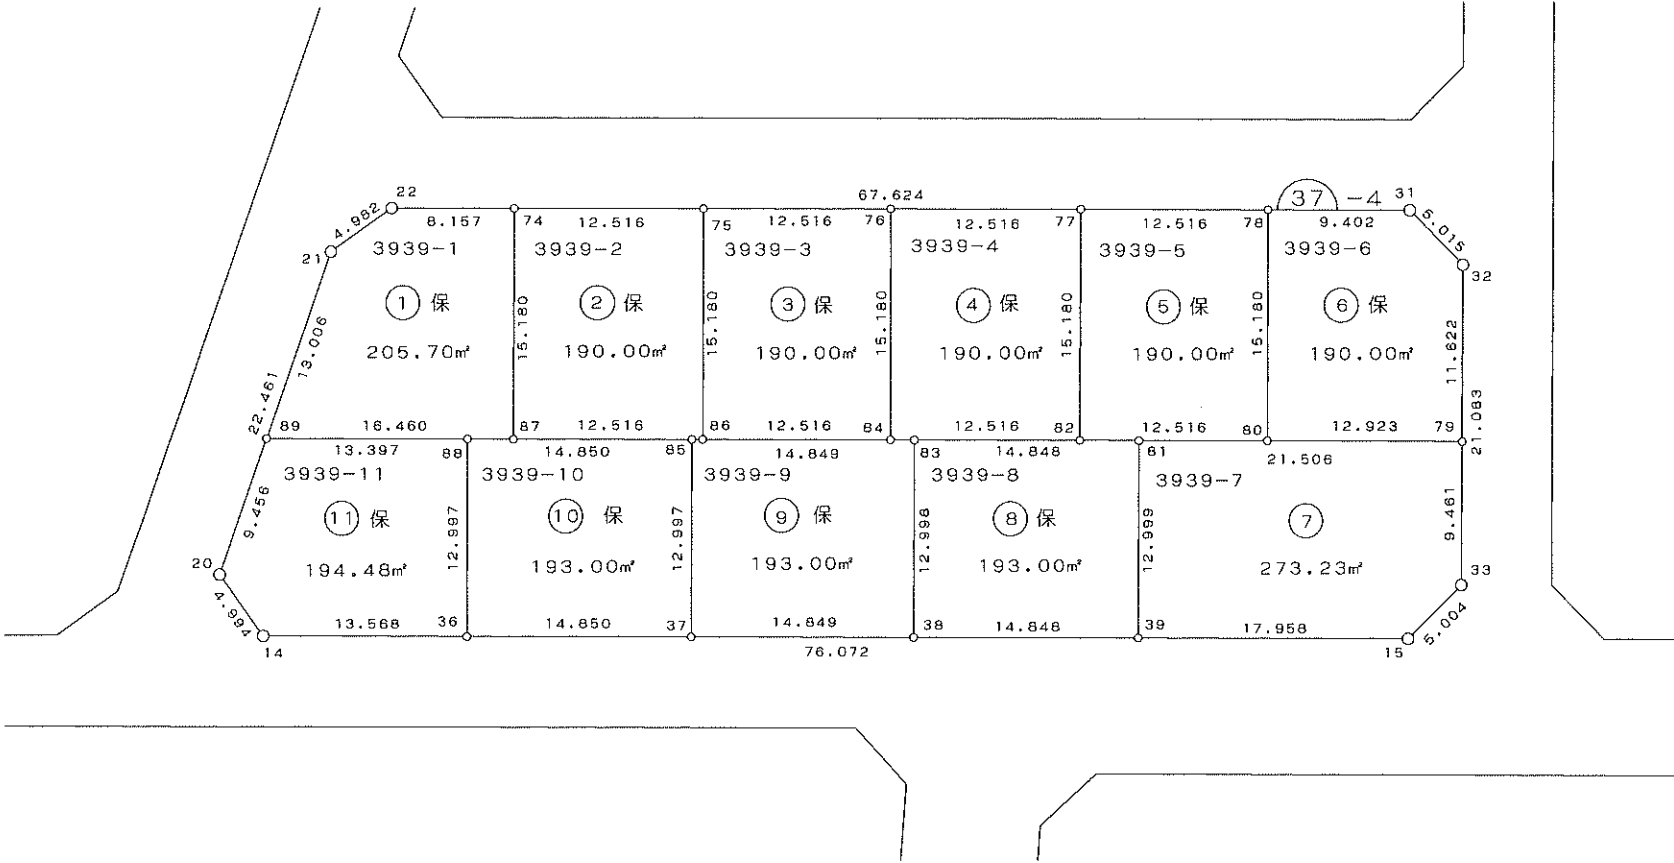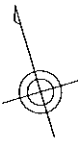

出来形確認測量図

S = 1 / 500

街区面積 2,149.55 m²

画地面積 2,149.55 m²




出来形確認測量図

S = 1 / 500

堀 米 町
字 朱 雀

街区面積 6,181.63 m²

画地面積 6,181.63 m²

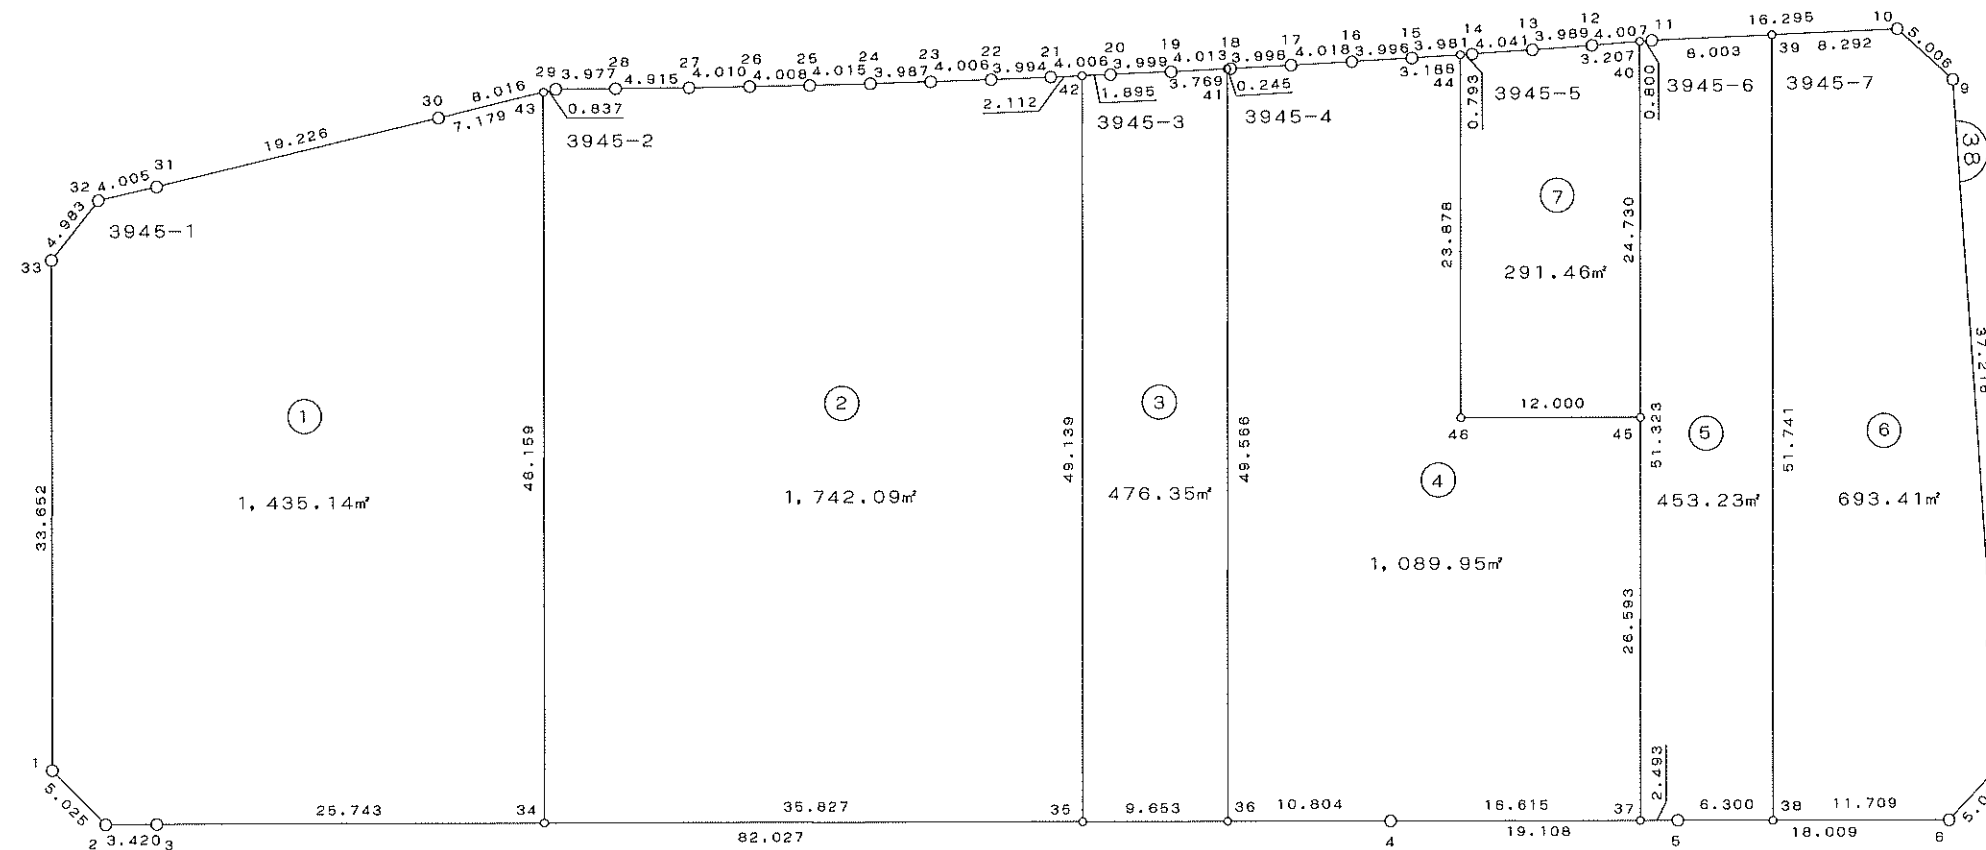

1 : 100




出来形確認測量図

S = 1 / 500

街区面積 5,563.67 m²

画地面積 5,563.67 m²

堀 米 町
字 朱 雀

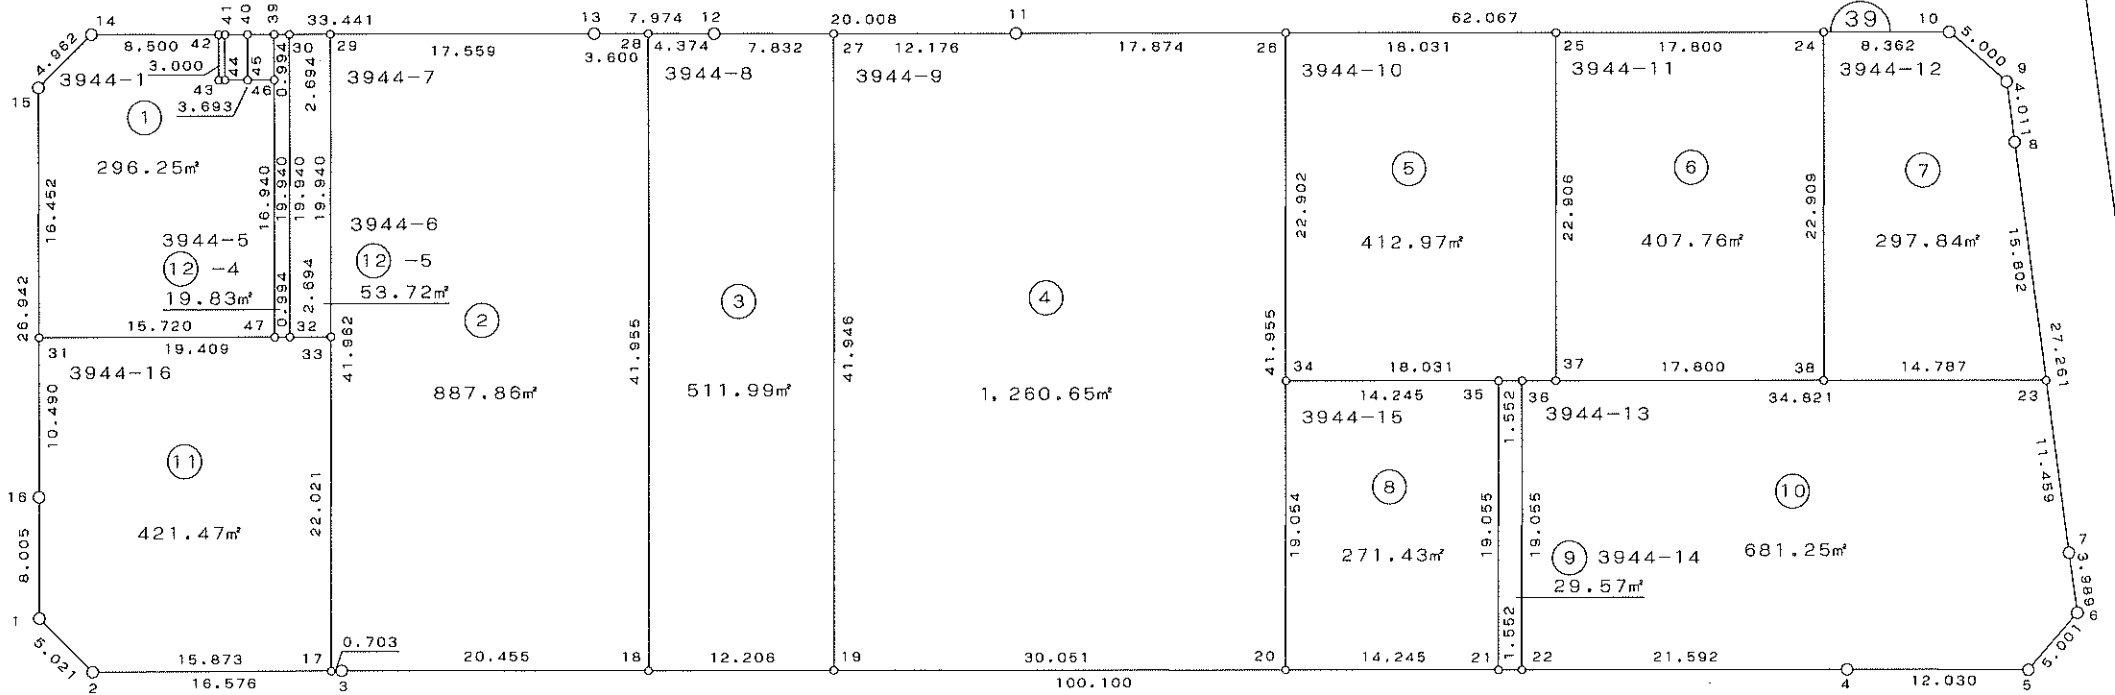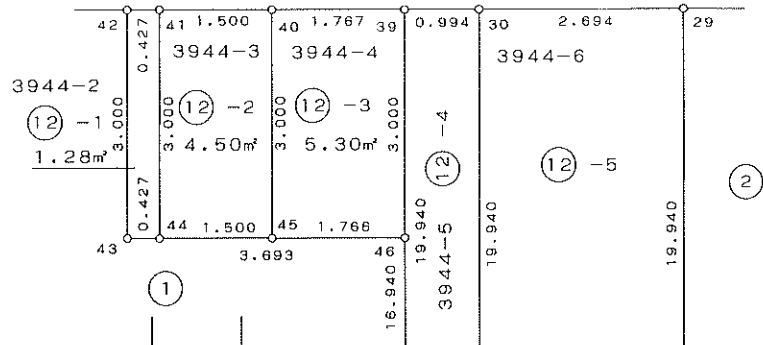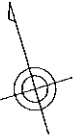



出来形確認測量図

S = 1 / 500

街区面積 5,893.48 m²

画地面積 5,893.48 m²

堀米町
字 朱雀

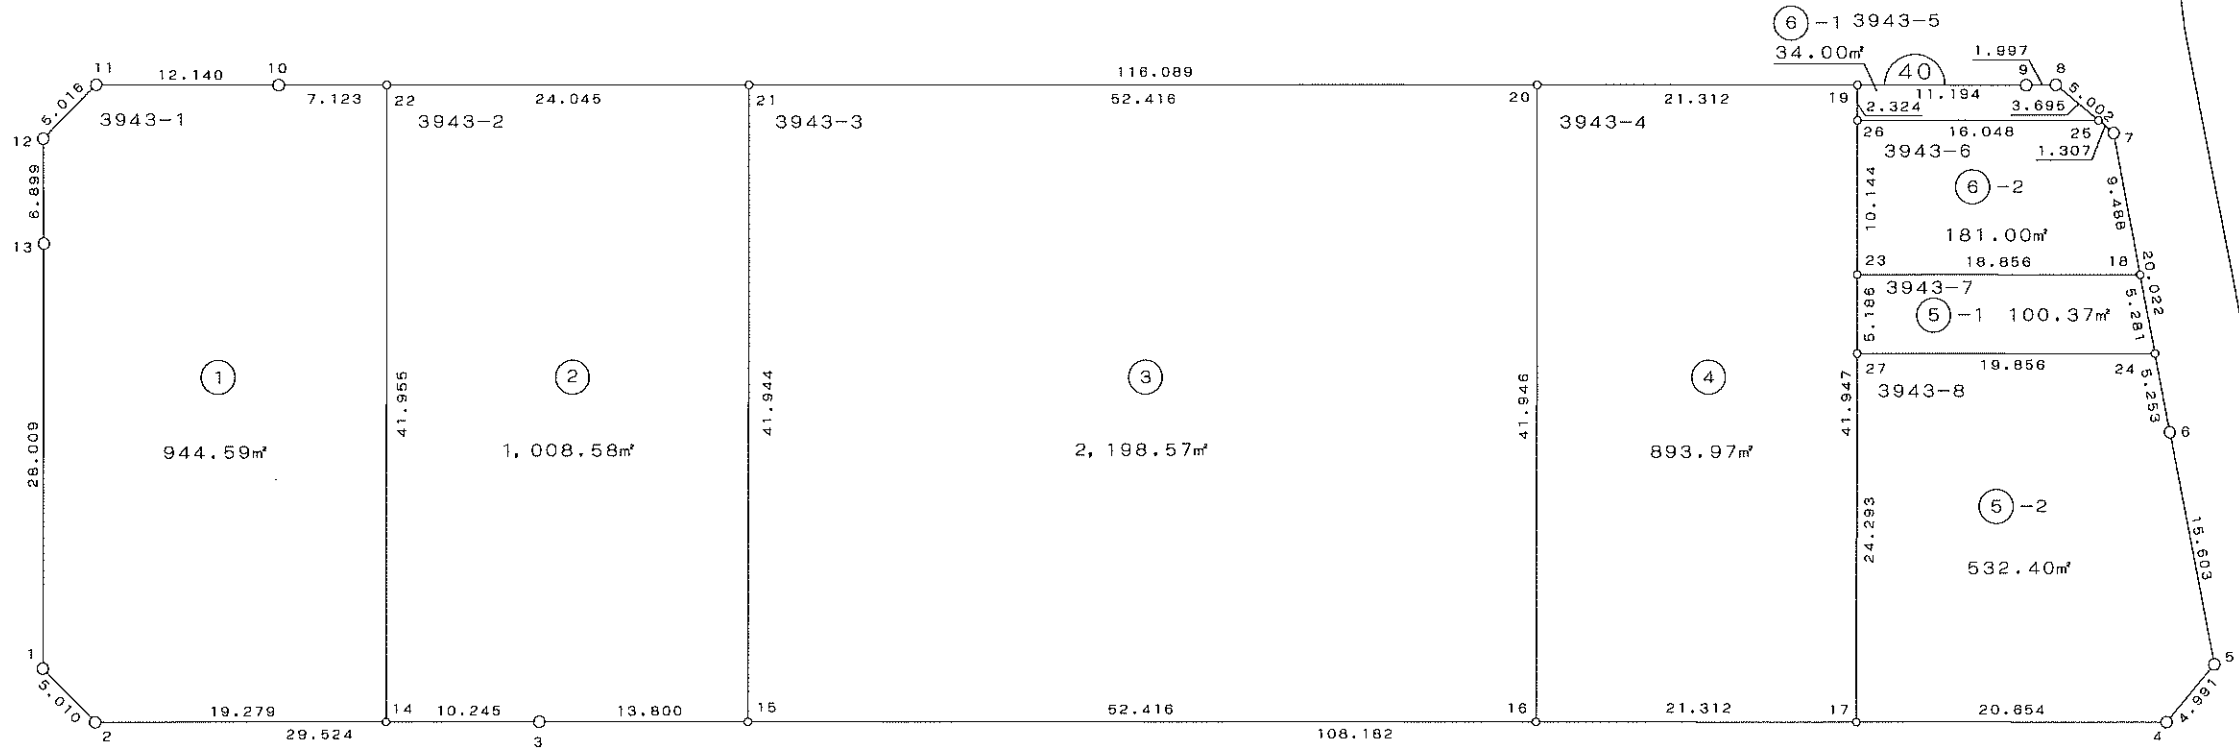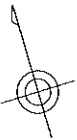



出来形確認測量図

S = 1 / 5 0 0

街区面積 6,328.05 m²

画地面積 6,328.03 m²

堀 米 町
字 朱 雀

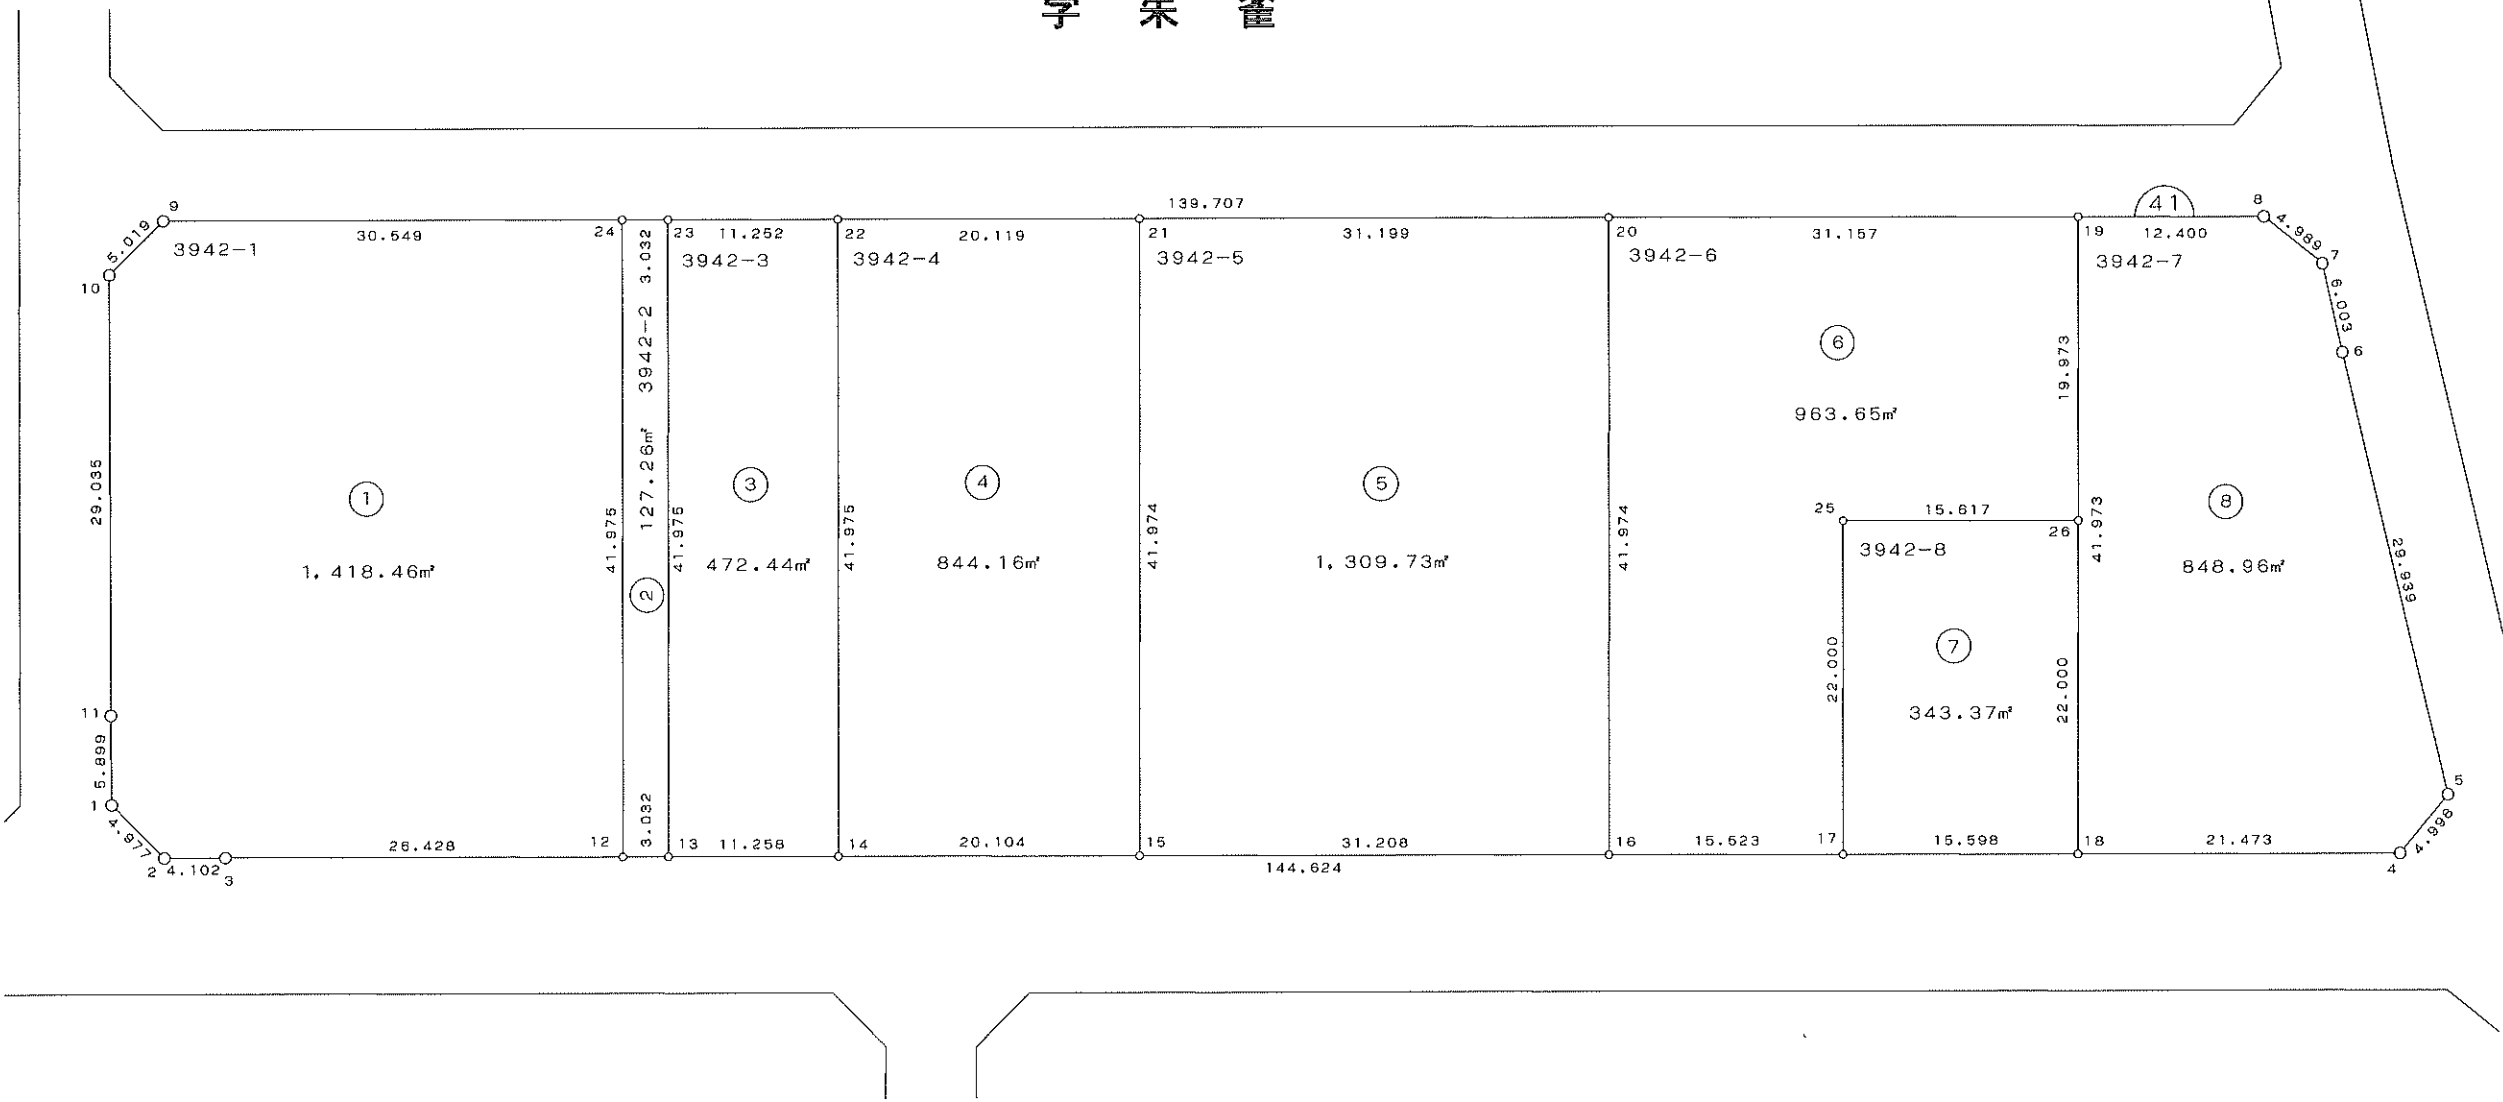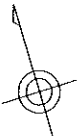



出来形確認測量図

S = 1 / 600

街区面積 8,886.56 m²



画地面積 8,886.54 m²

堀 米 町
字 朱 雀

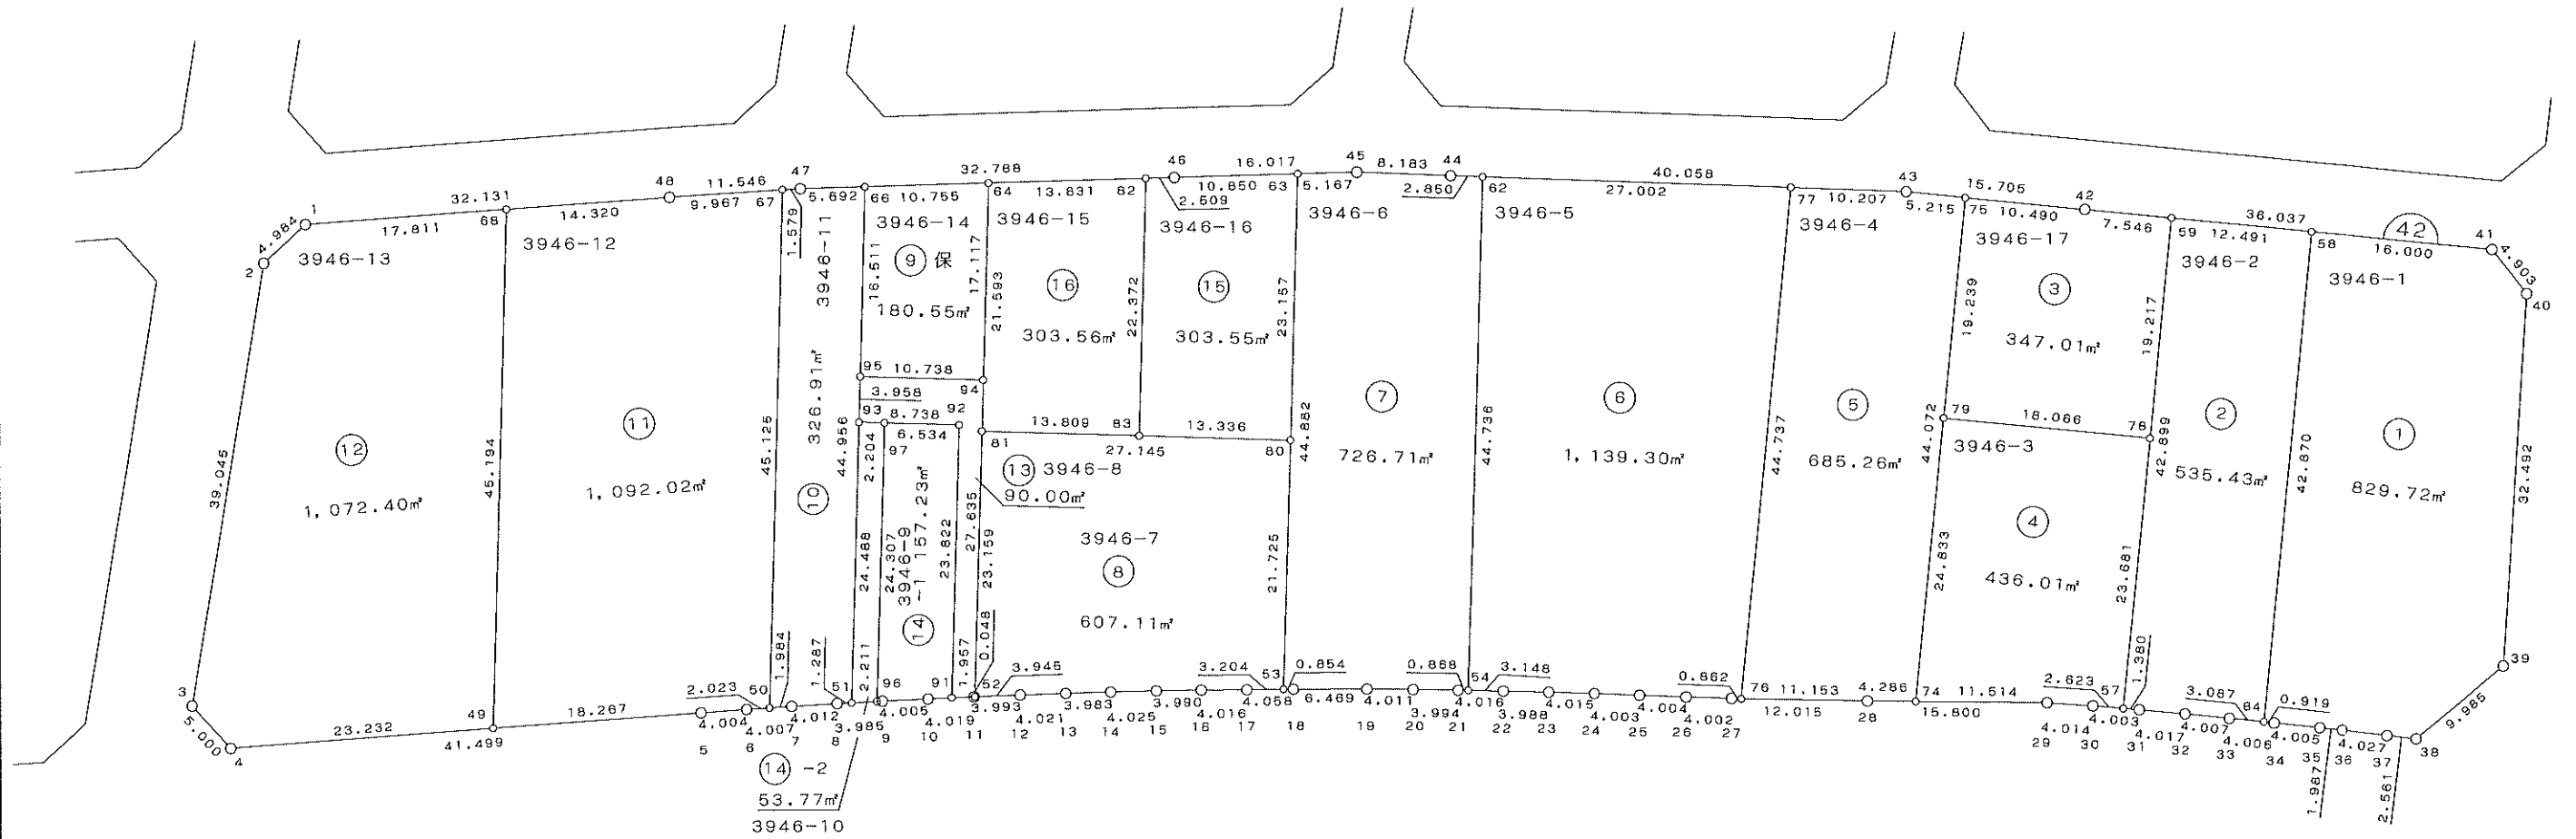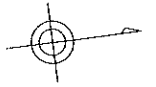

1 : 250

S=1:50

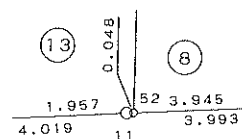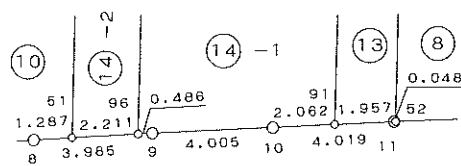


出来形確認測量図

S = 1 / 600

街区面積 8,989.68 m²

画地面積 8,989.58 m²

堀米町
字朱雀

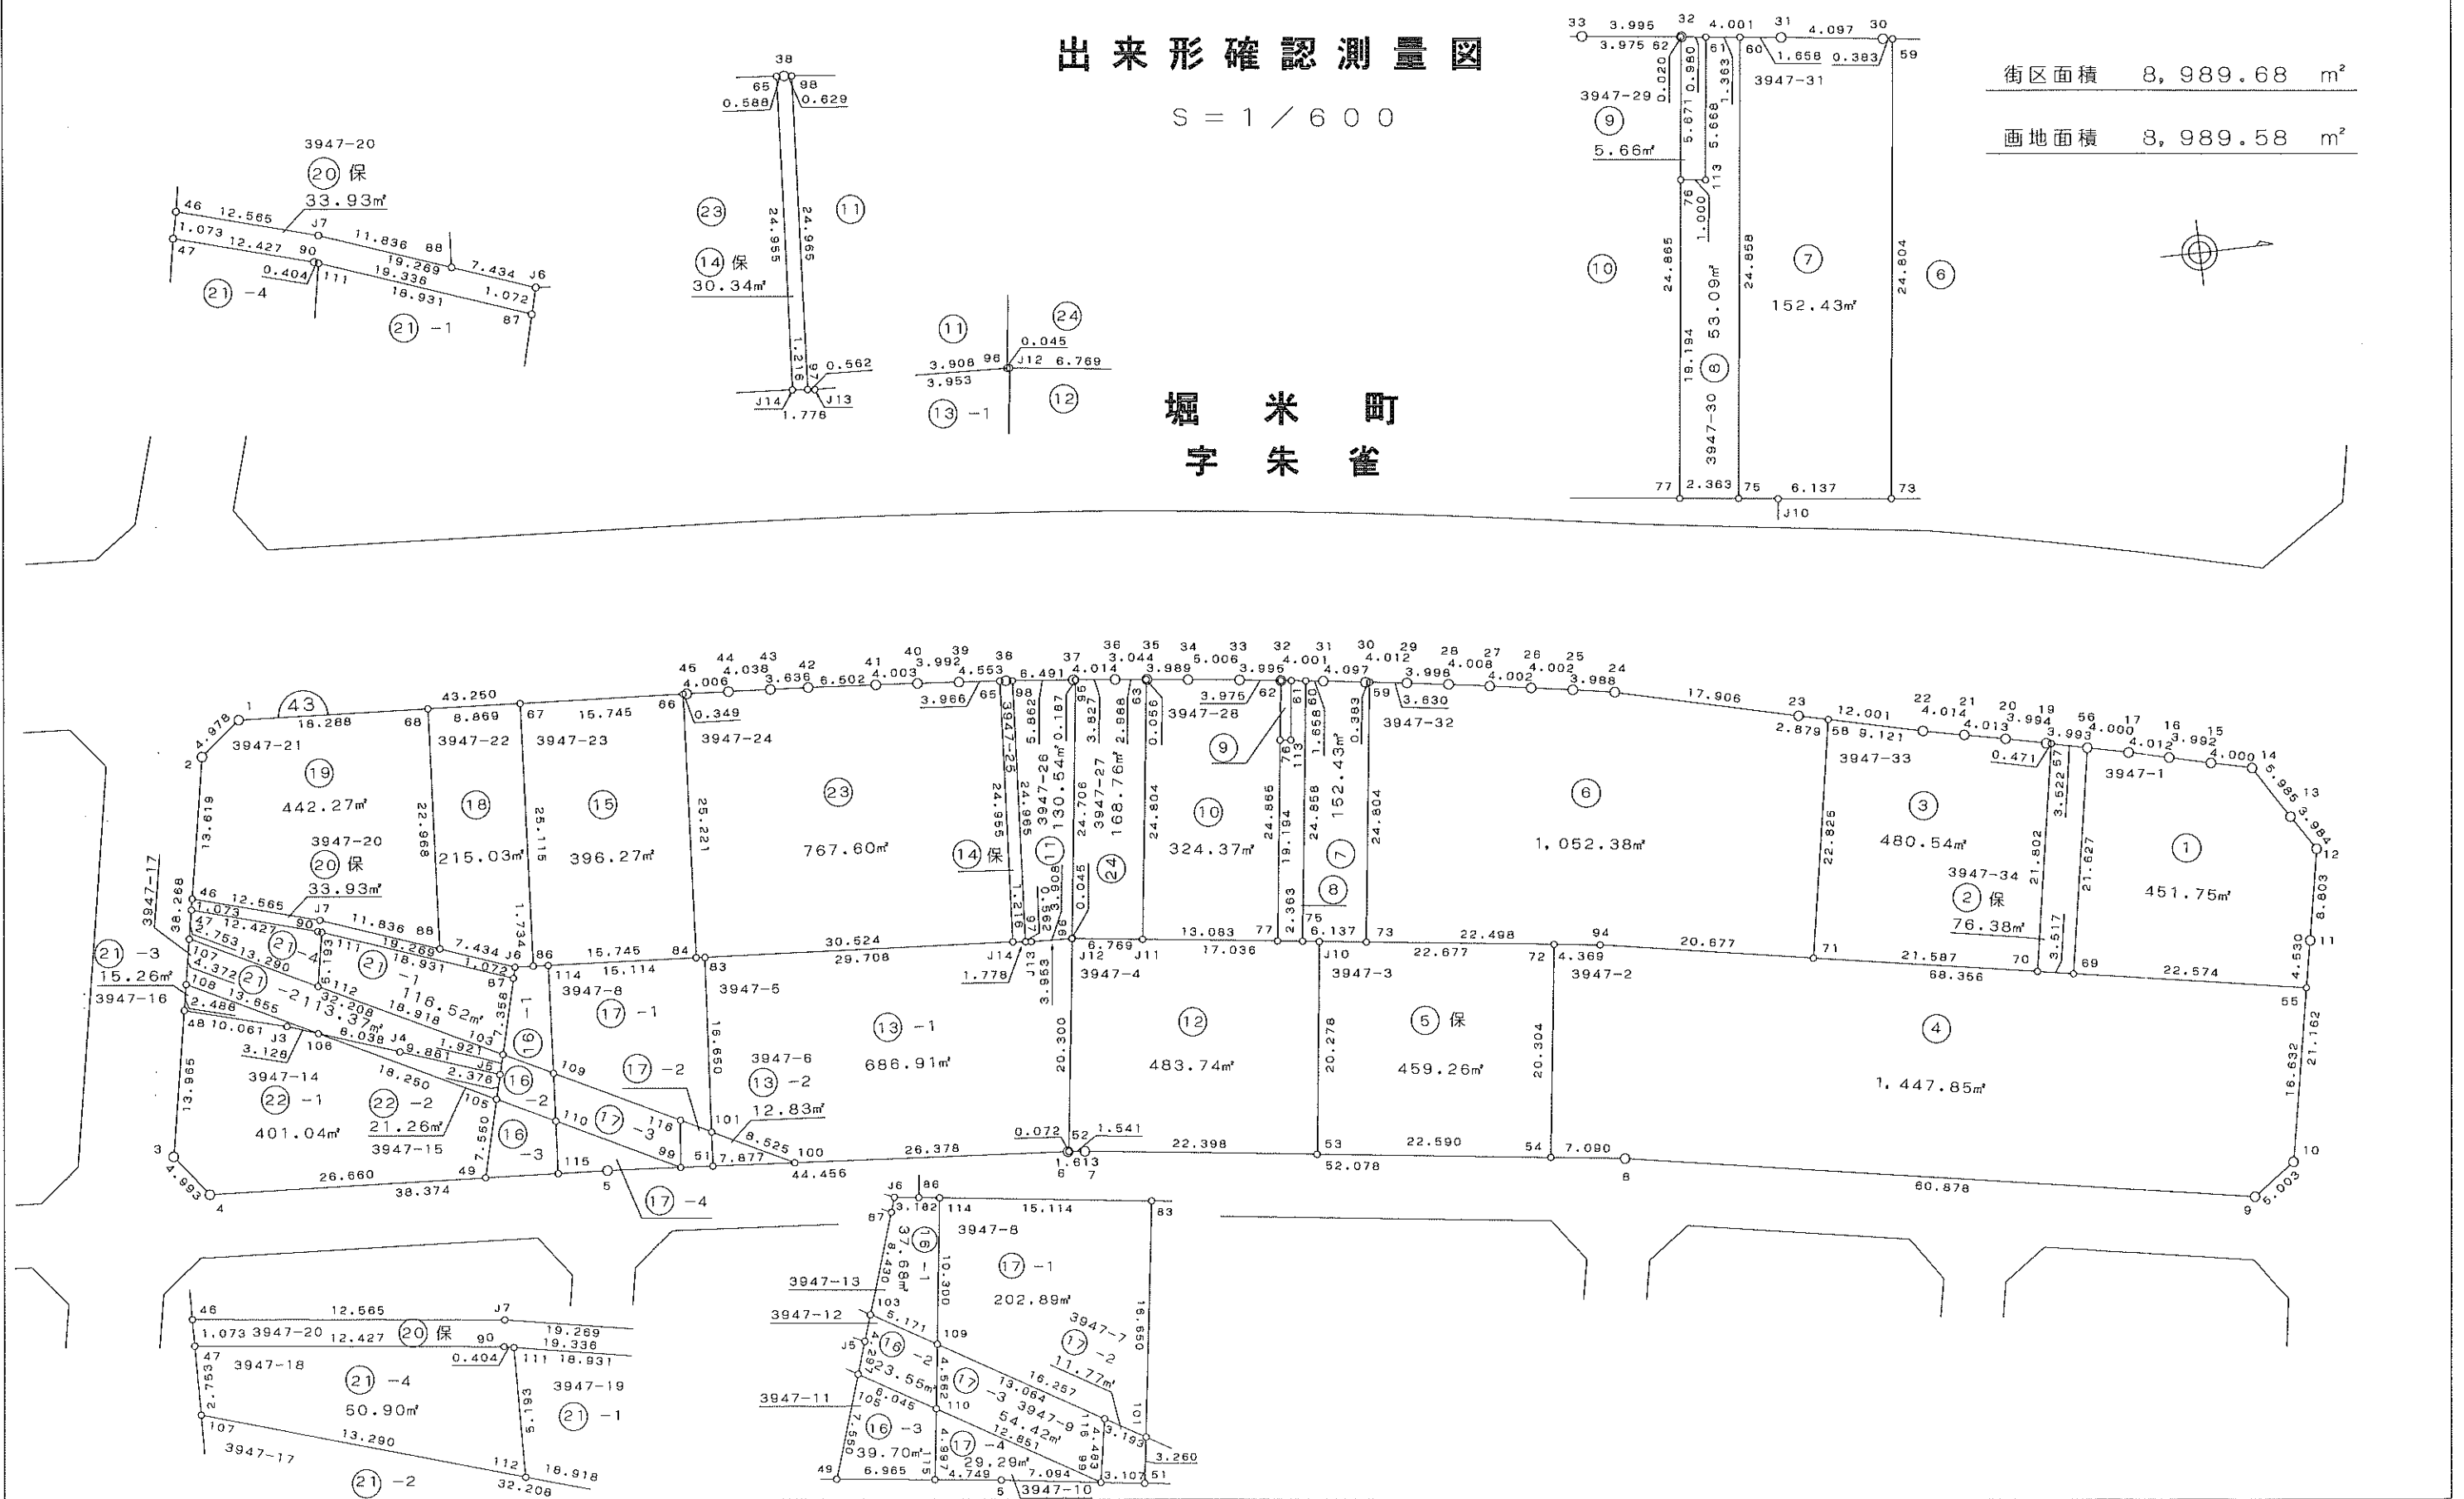


出来形確認測量図

S = 1 / 500



街区面積 2,025.01 m²

画地面積 2,024.94 m²

堀 米 町
字 朱 雀

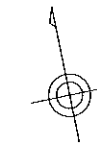

1 : 250

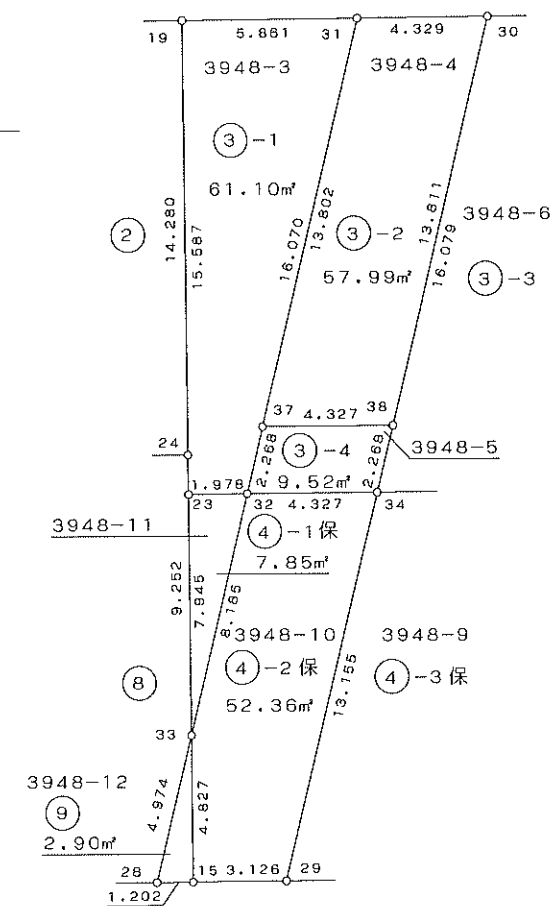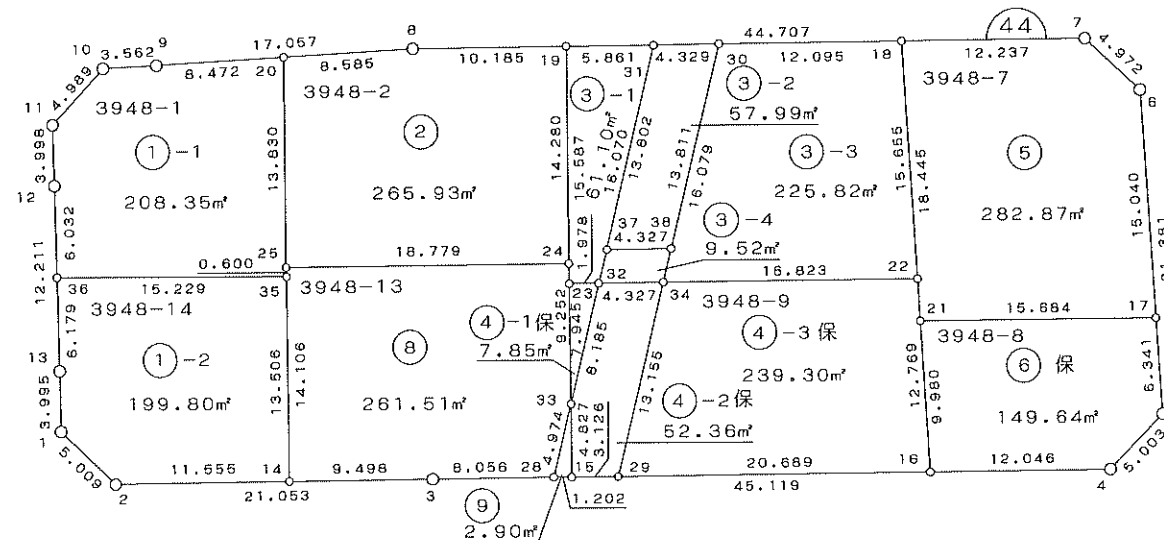


出来形確認測量図


S = 1 / 500

街区面積 2,078.22 m²

画地面積 2,078.18 m²

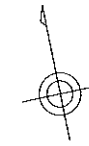

堀 米 町
字 朱 雀

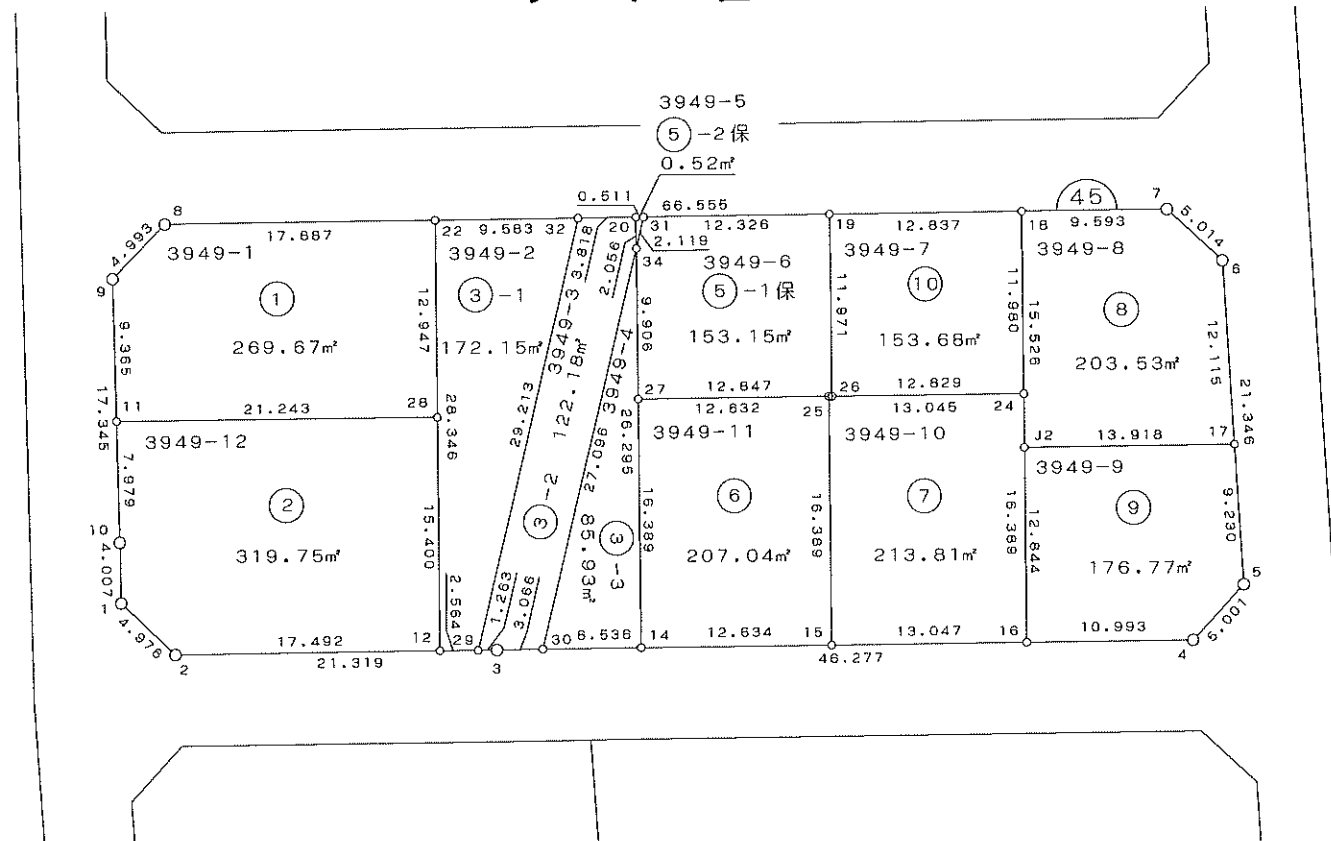

出来形確認測量図




S = 1 / 500

堀 米 町
字 朱 雀

街区面積 2,225.92 m²

画地面積 2,225.92 m²

公園面積 (1,197.41m²) を除く
注: ① 213.70m²は46Bに含む

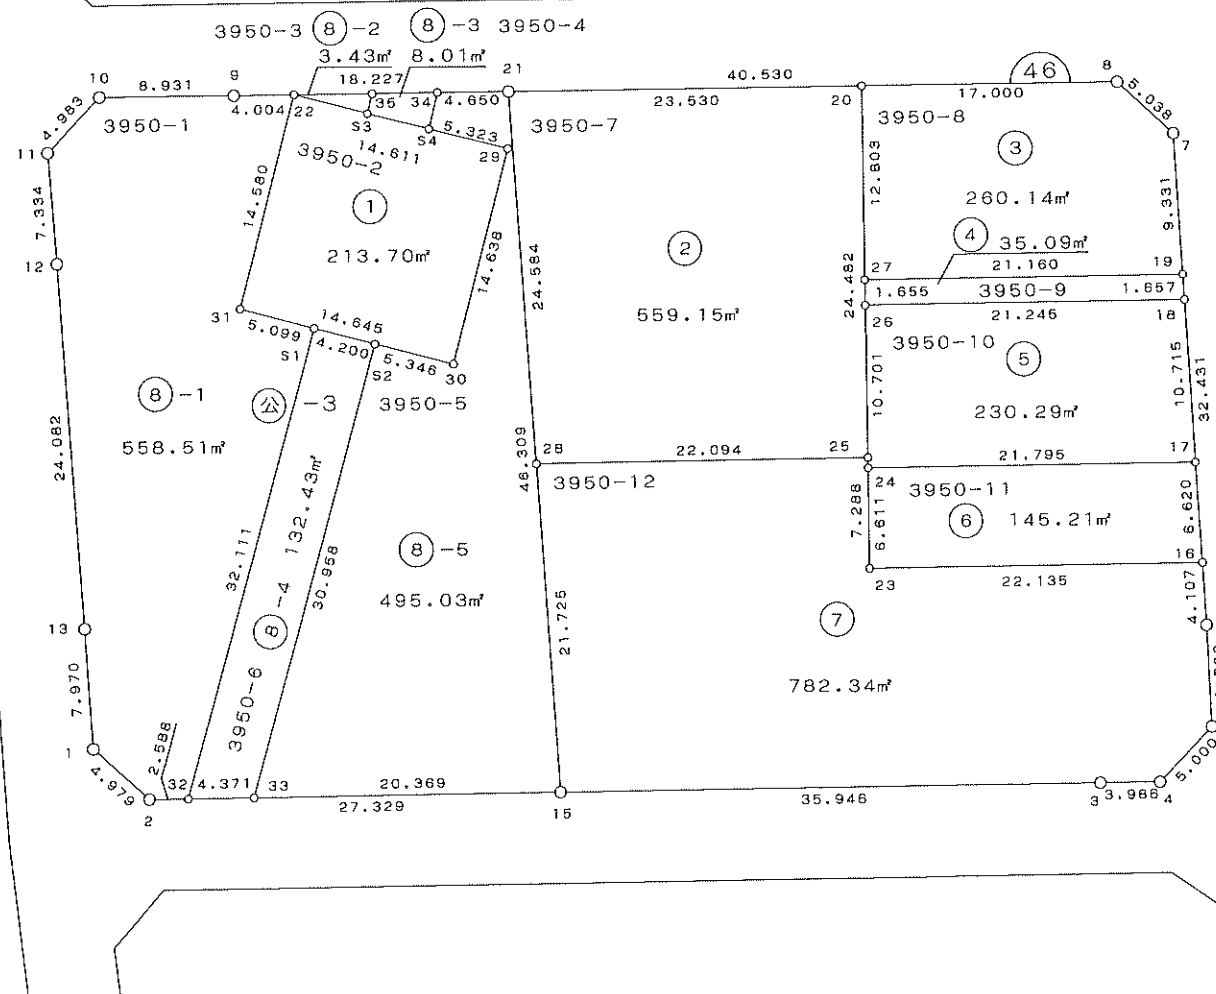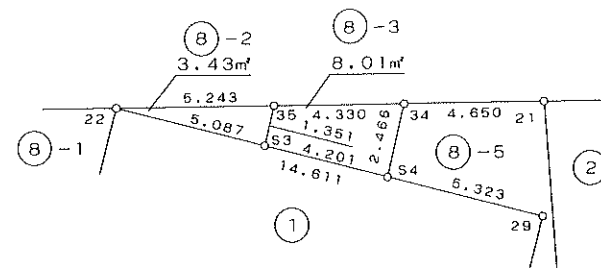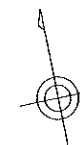




出来形確認測量図

S = 1 / 500

街区面積 2,807.12 m²

画地面積 2,807.10 m²

堀 米 町
字 朱 雀

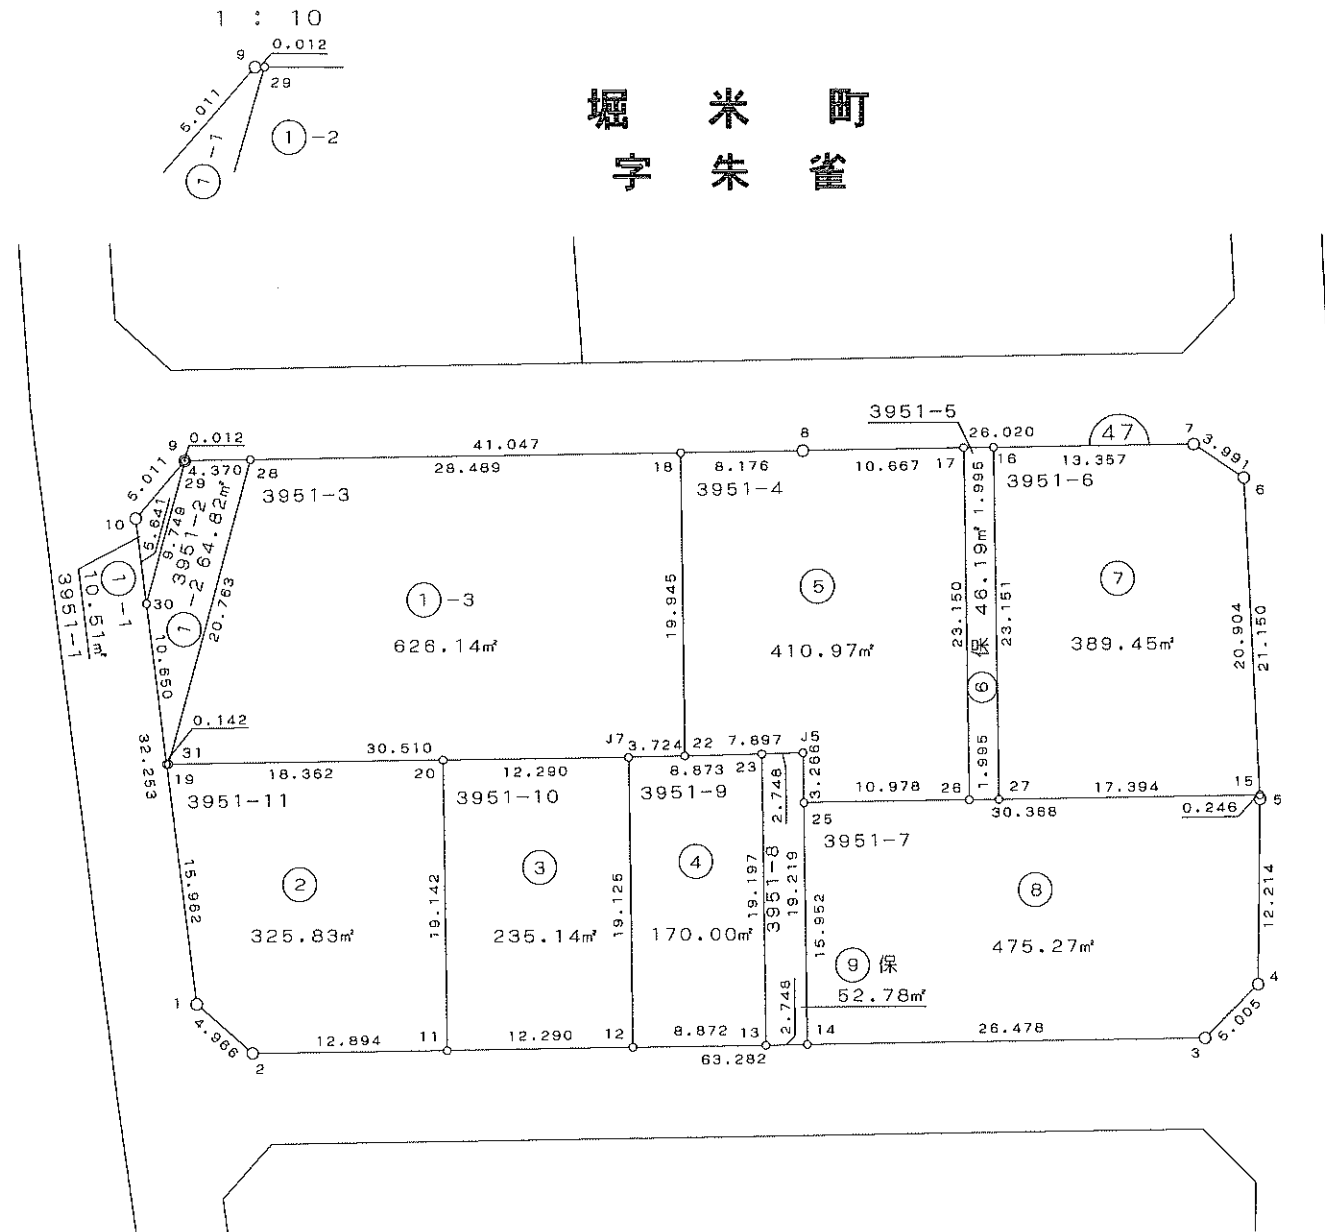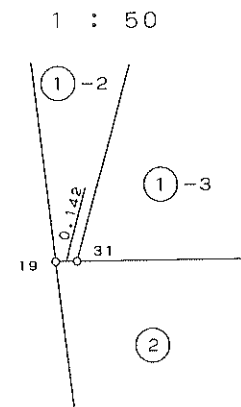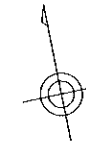



出来形確認測量図

S = 1 / 5 0 0

街区面積 2,603.38 m²

画地面積 2,603.38 m²

堀 米 町
字 朱 雀

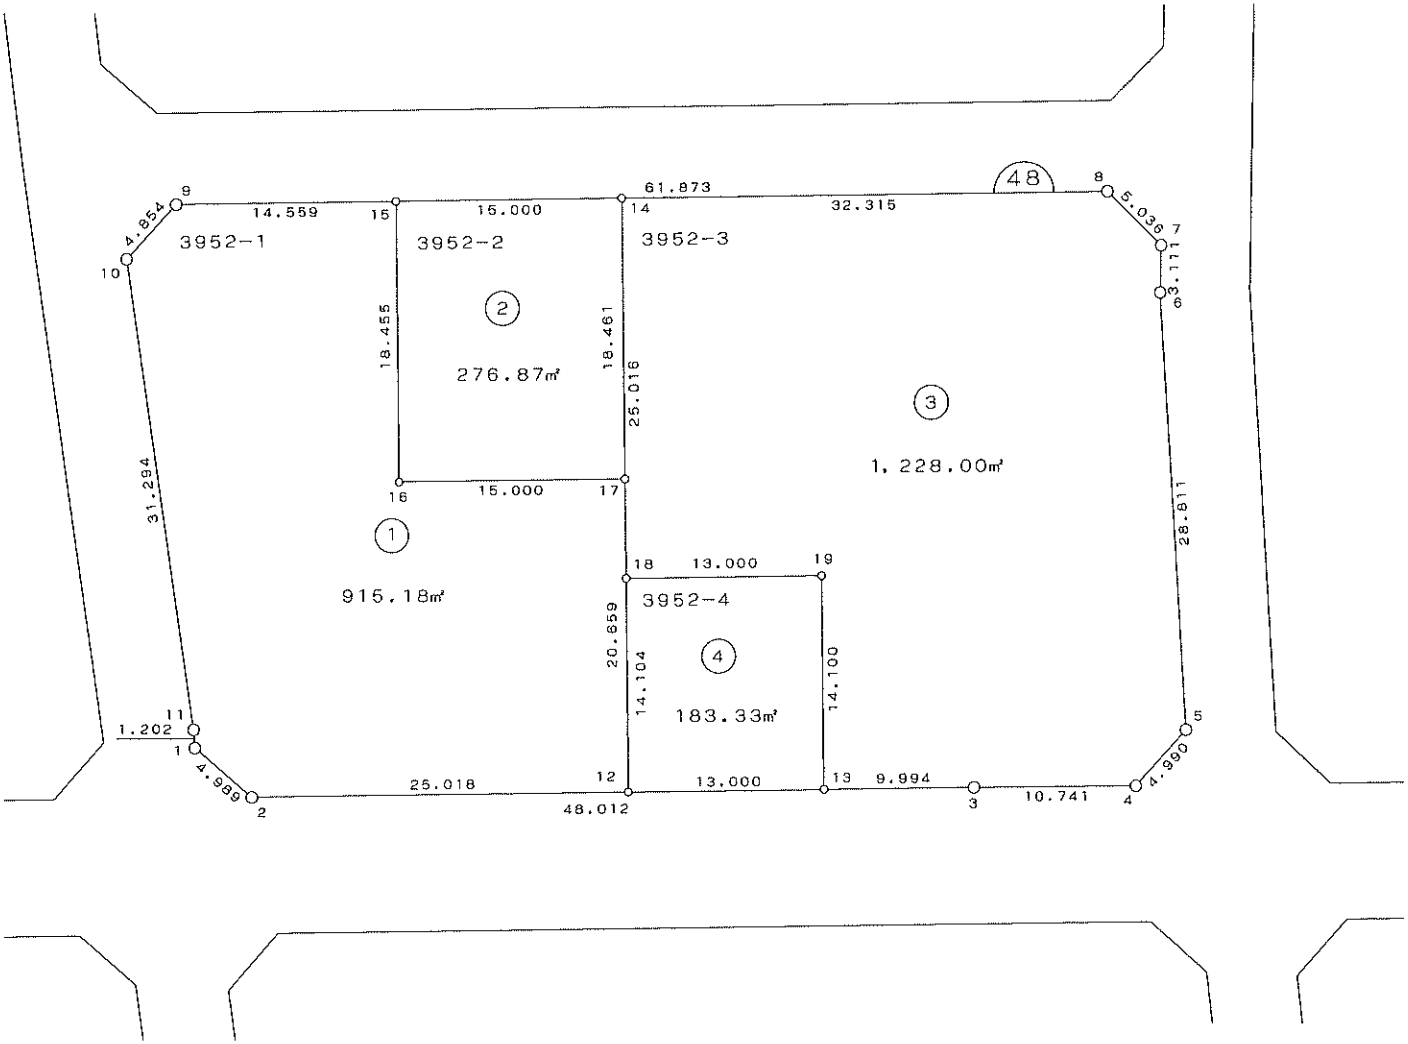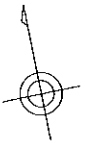




出来形確認測量図

S = 1 / 600


街区面積 10,604.60 m²

画地面積 10,604.52 m²

堀米町
字朱雀

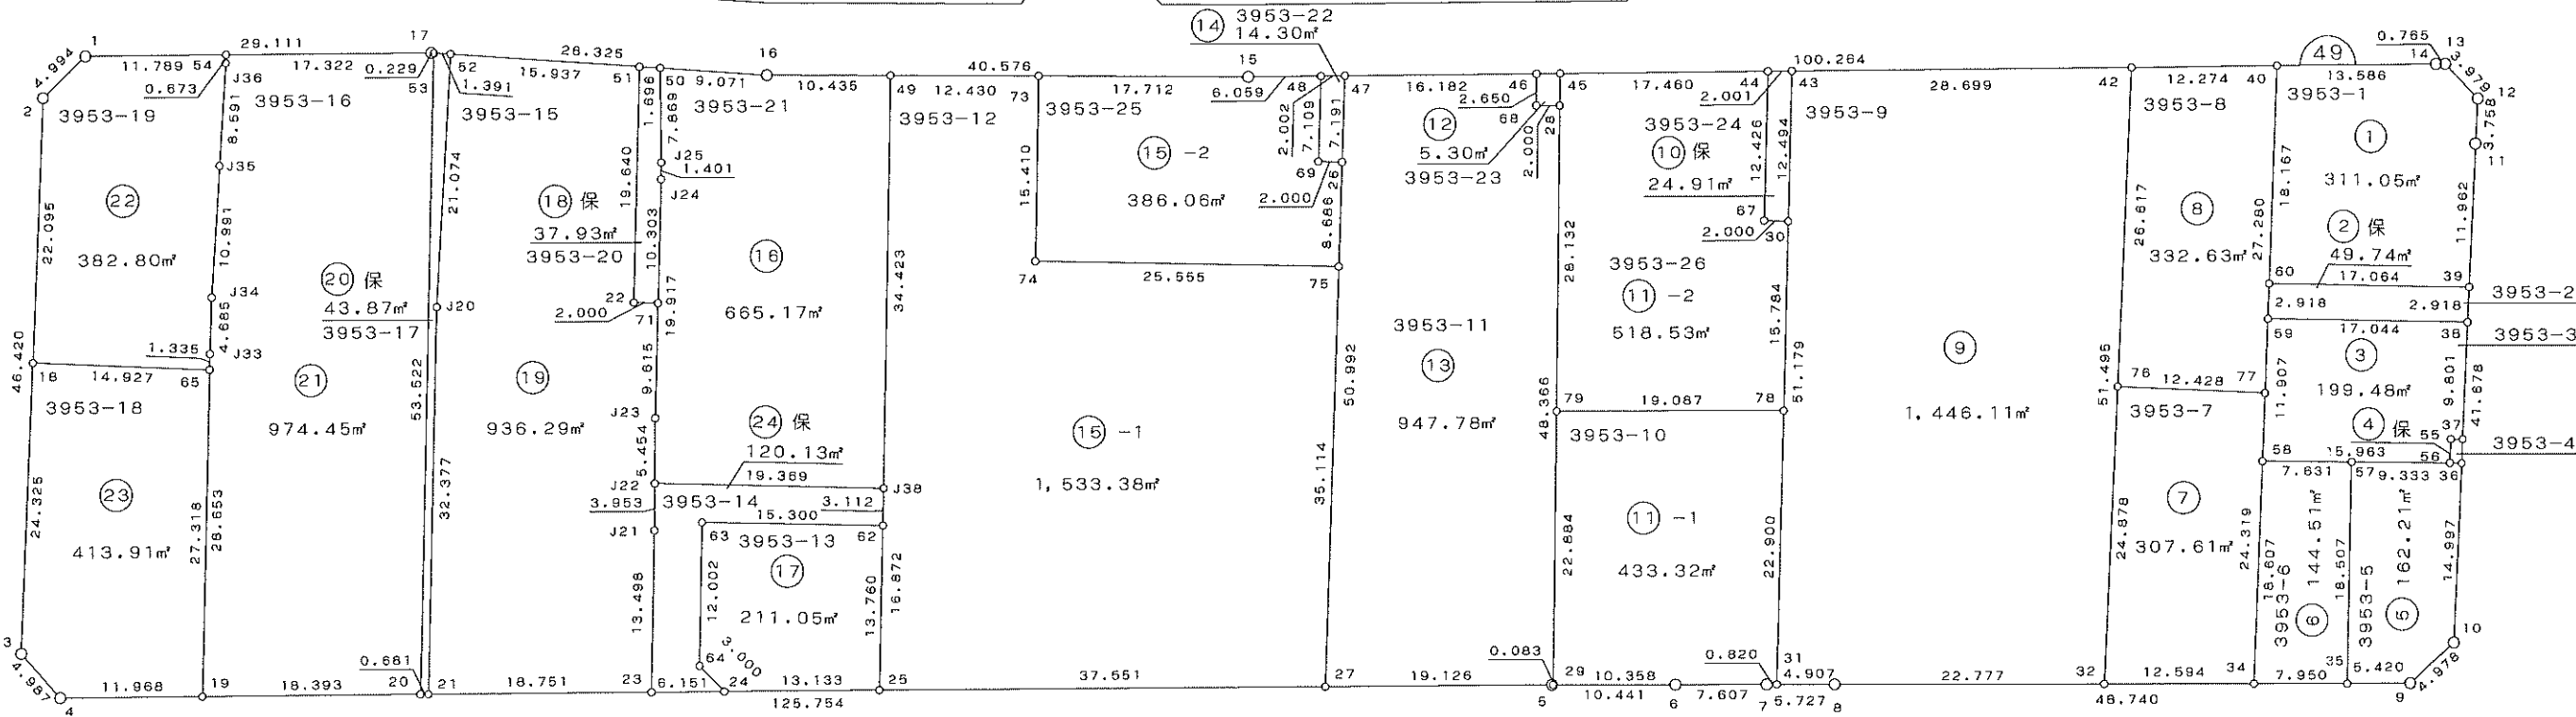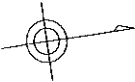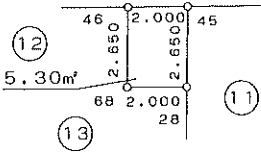

字朱雀町上通東

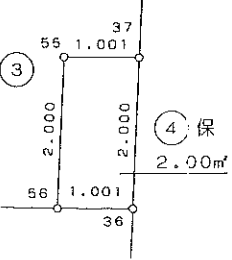


出来形確認測量図

S = 1 / 500

街区面積 9,730.22 m²

画地面積 9,730.15 m²

堀米町
字朱雀

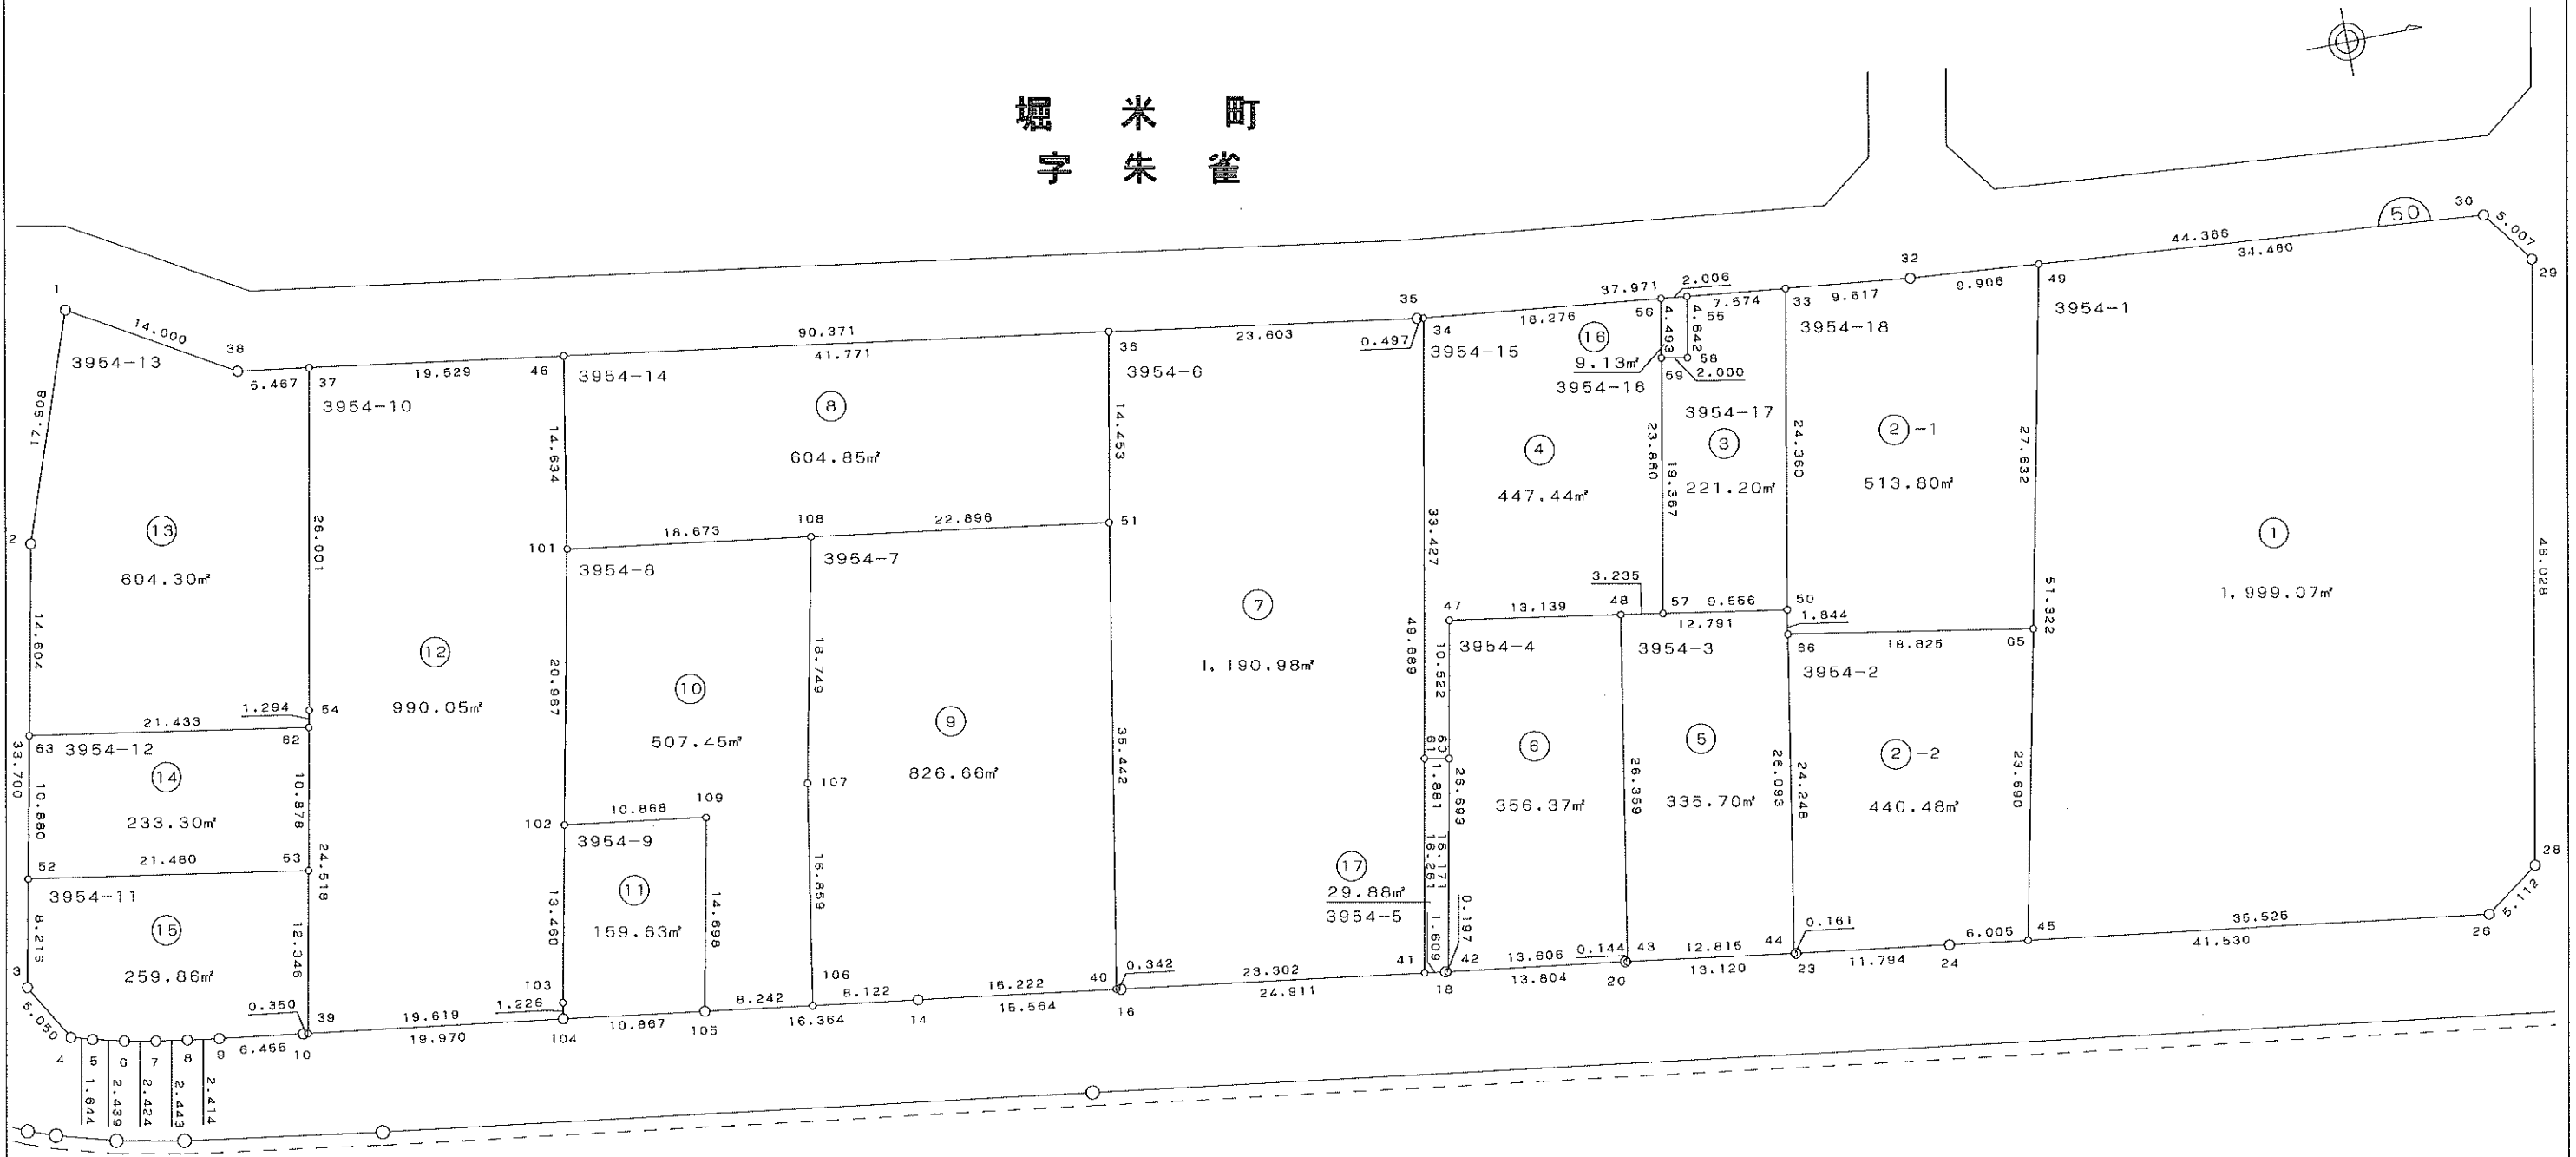

字朱雀町下通東



出来形確認測量図

S = 1 / 500

街区面積 2,880.03 m²

画地面積 2,880.03 m²

堀米町
字朱雀

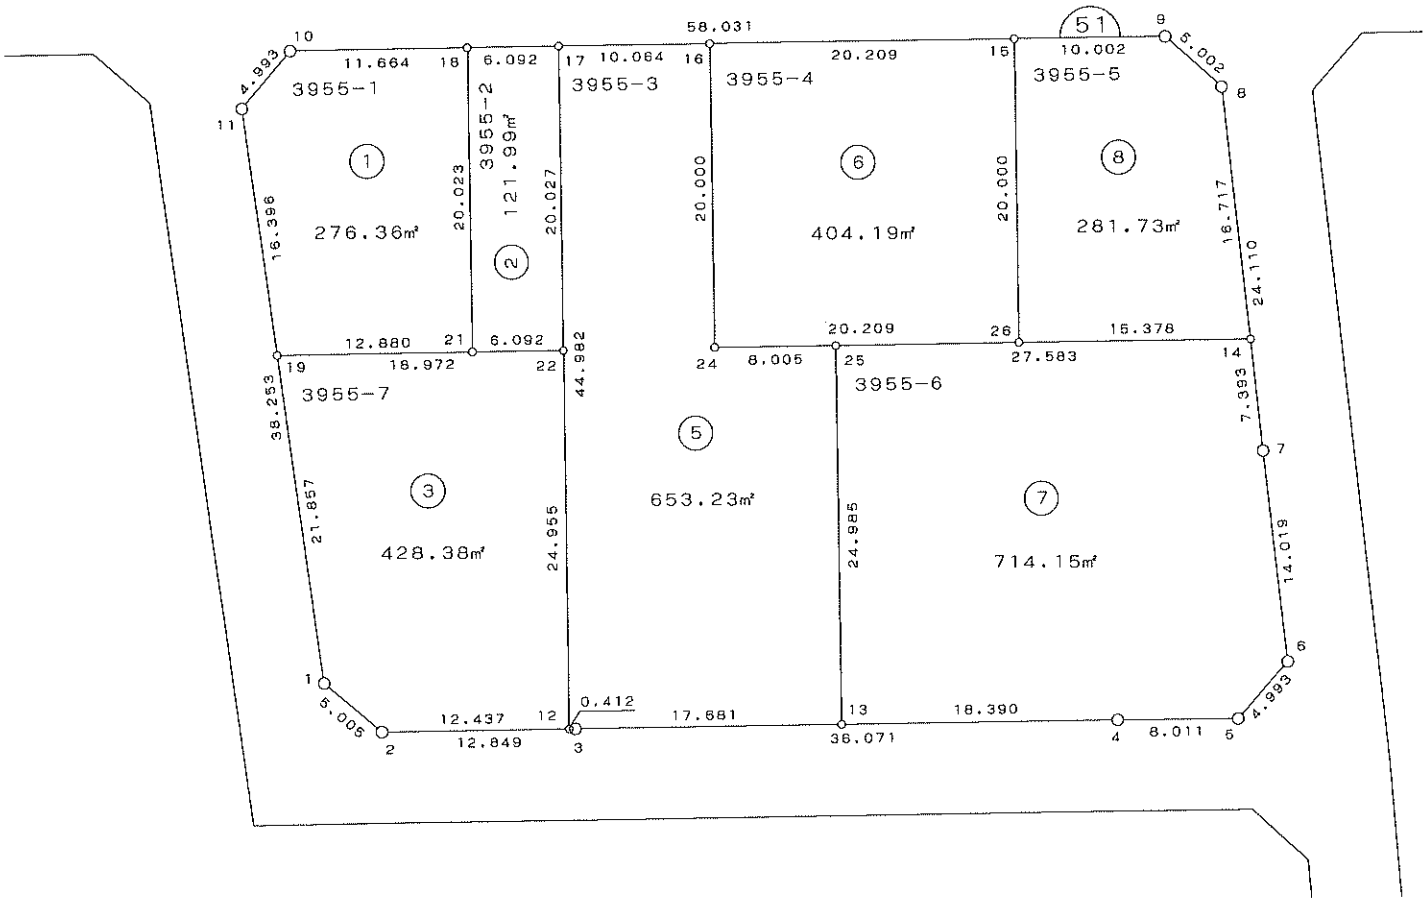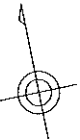



出来形確認測量図

S = 1 / 500

街区面積 4,643.21 m²

画地面積 4,643.18 m²

堀 米 町
字 朱 雀

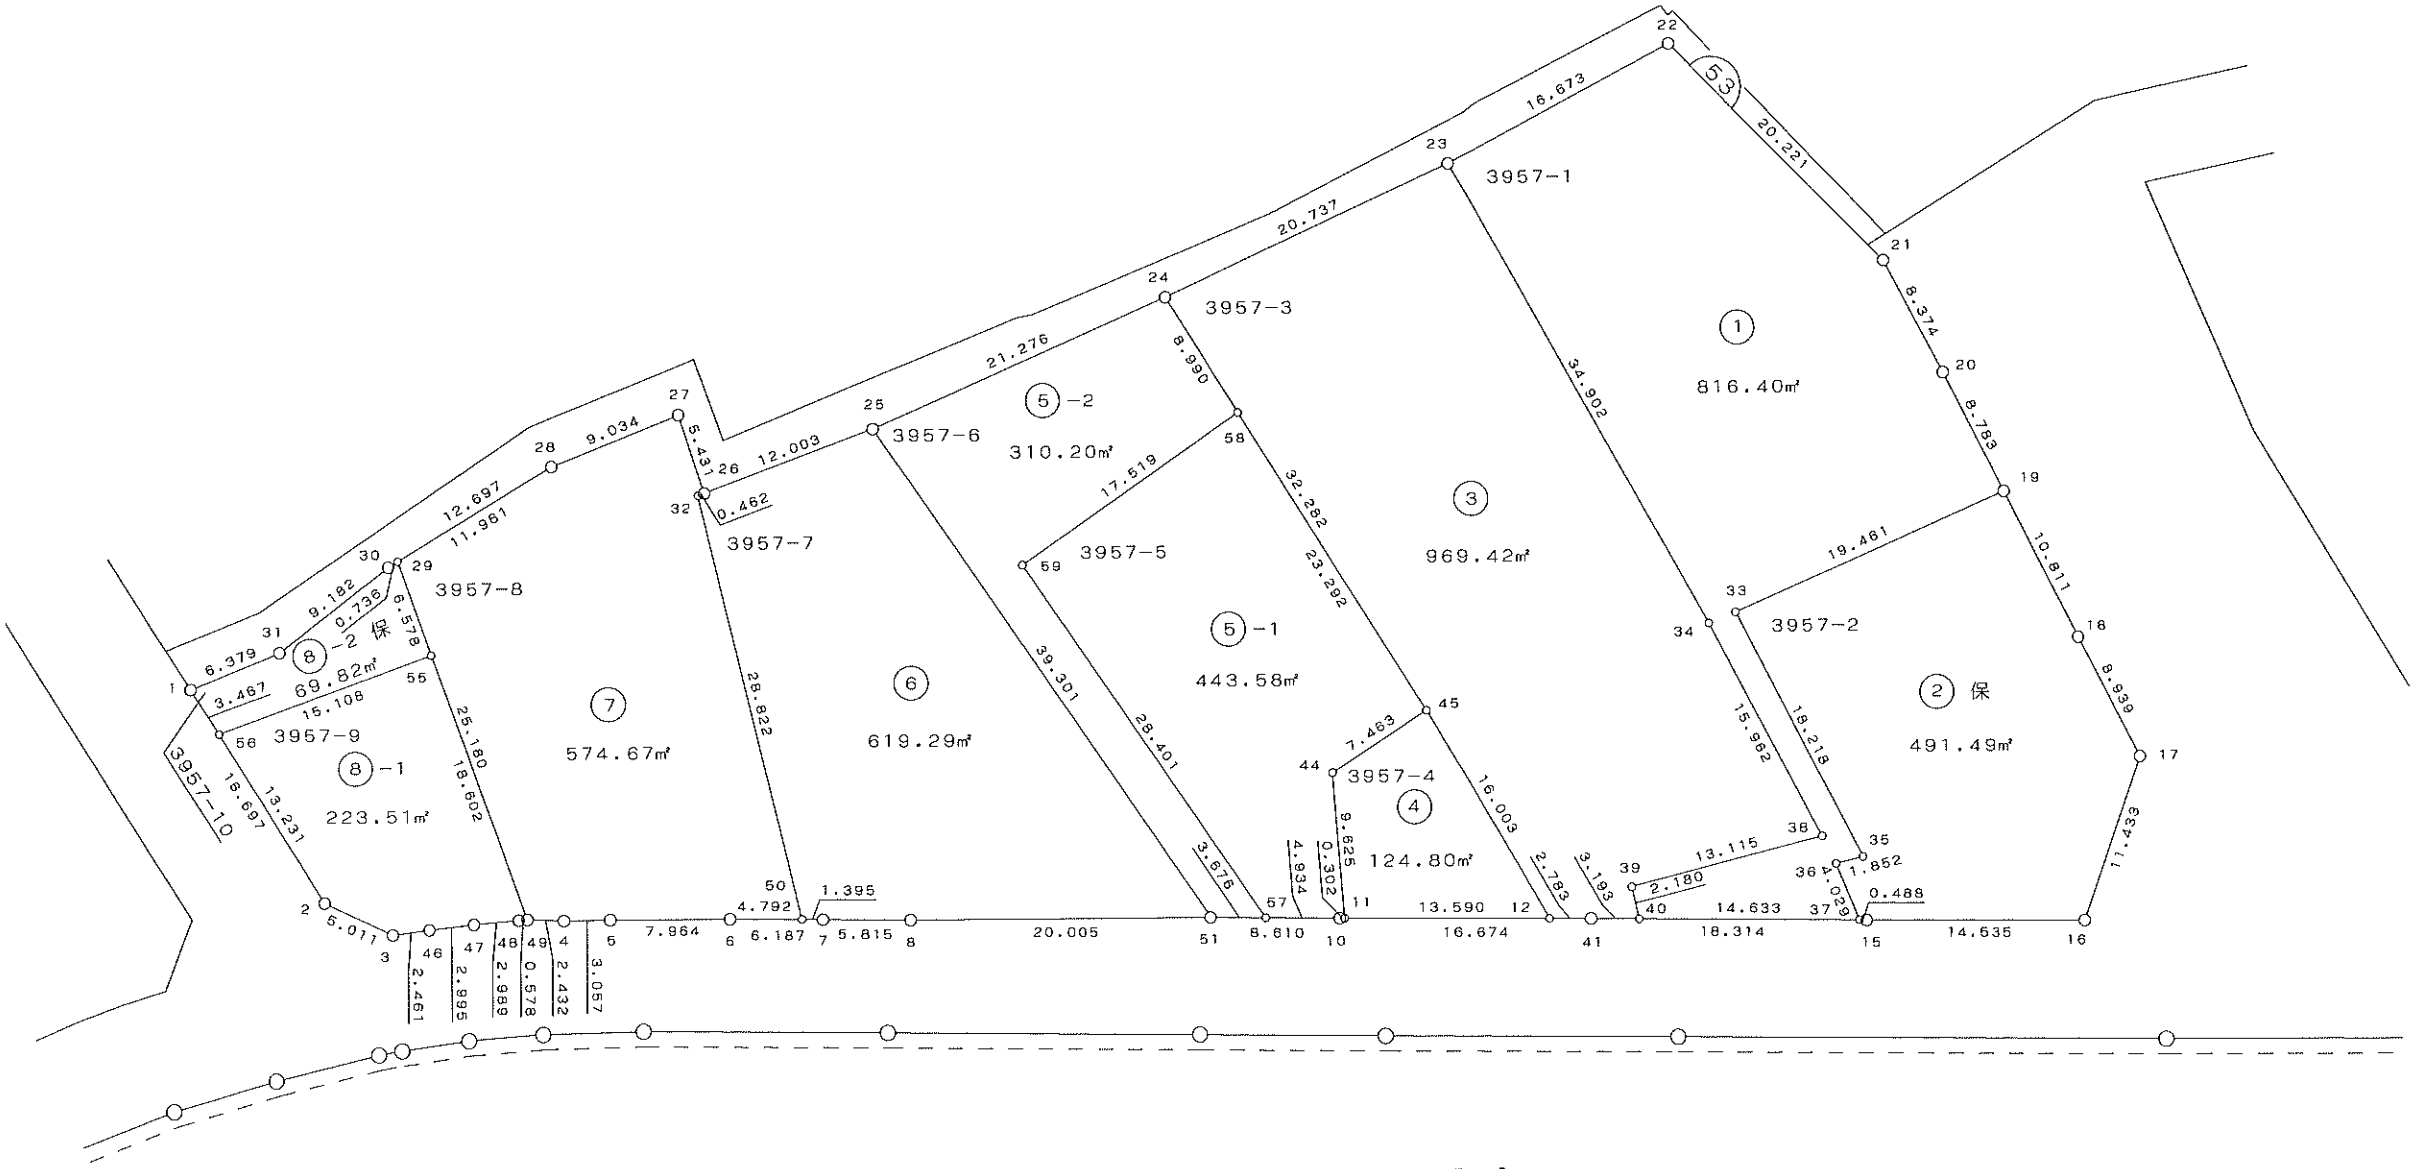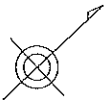

東通下町朱雀字

出来形確認測量図



S = 1 / 500

街区面積 4,622.90 m²
画地面積 4,622.90 m²

堀米町
字朱雀

字朱雀町下通西

字朱雀町下通東

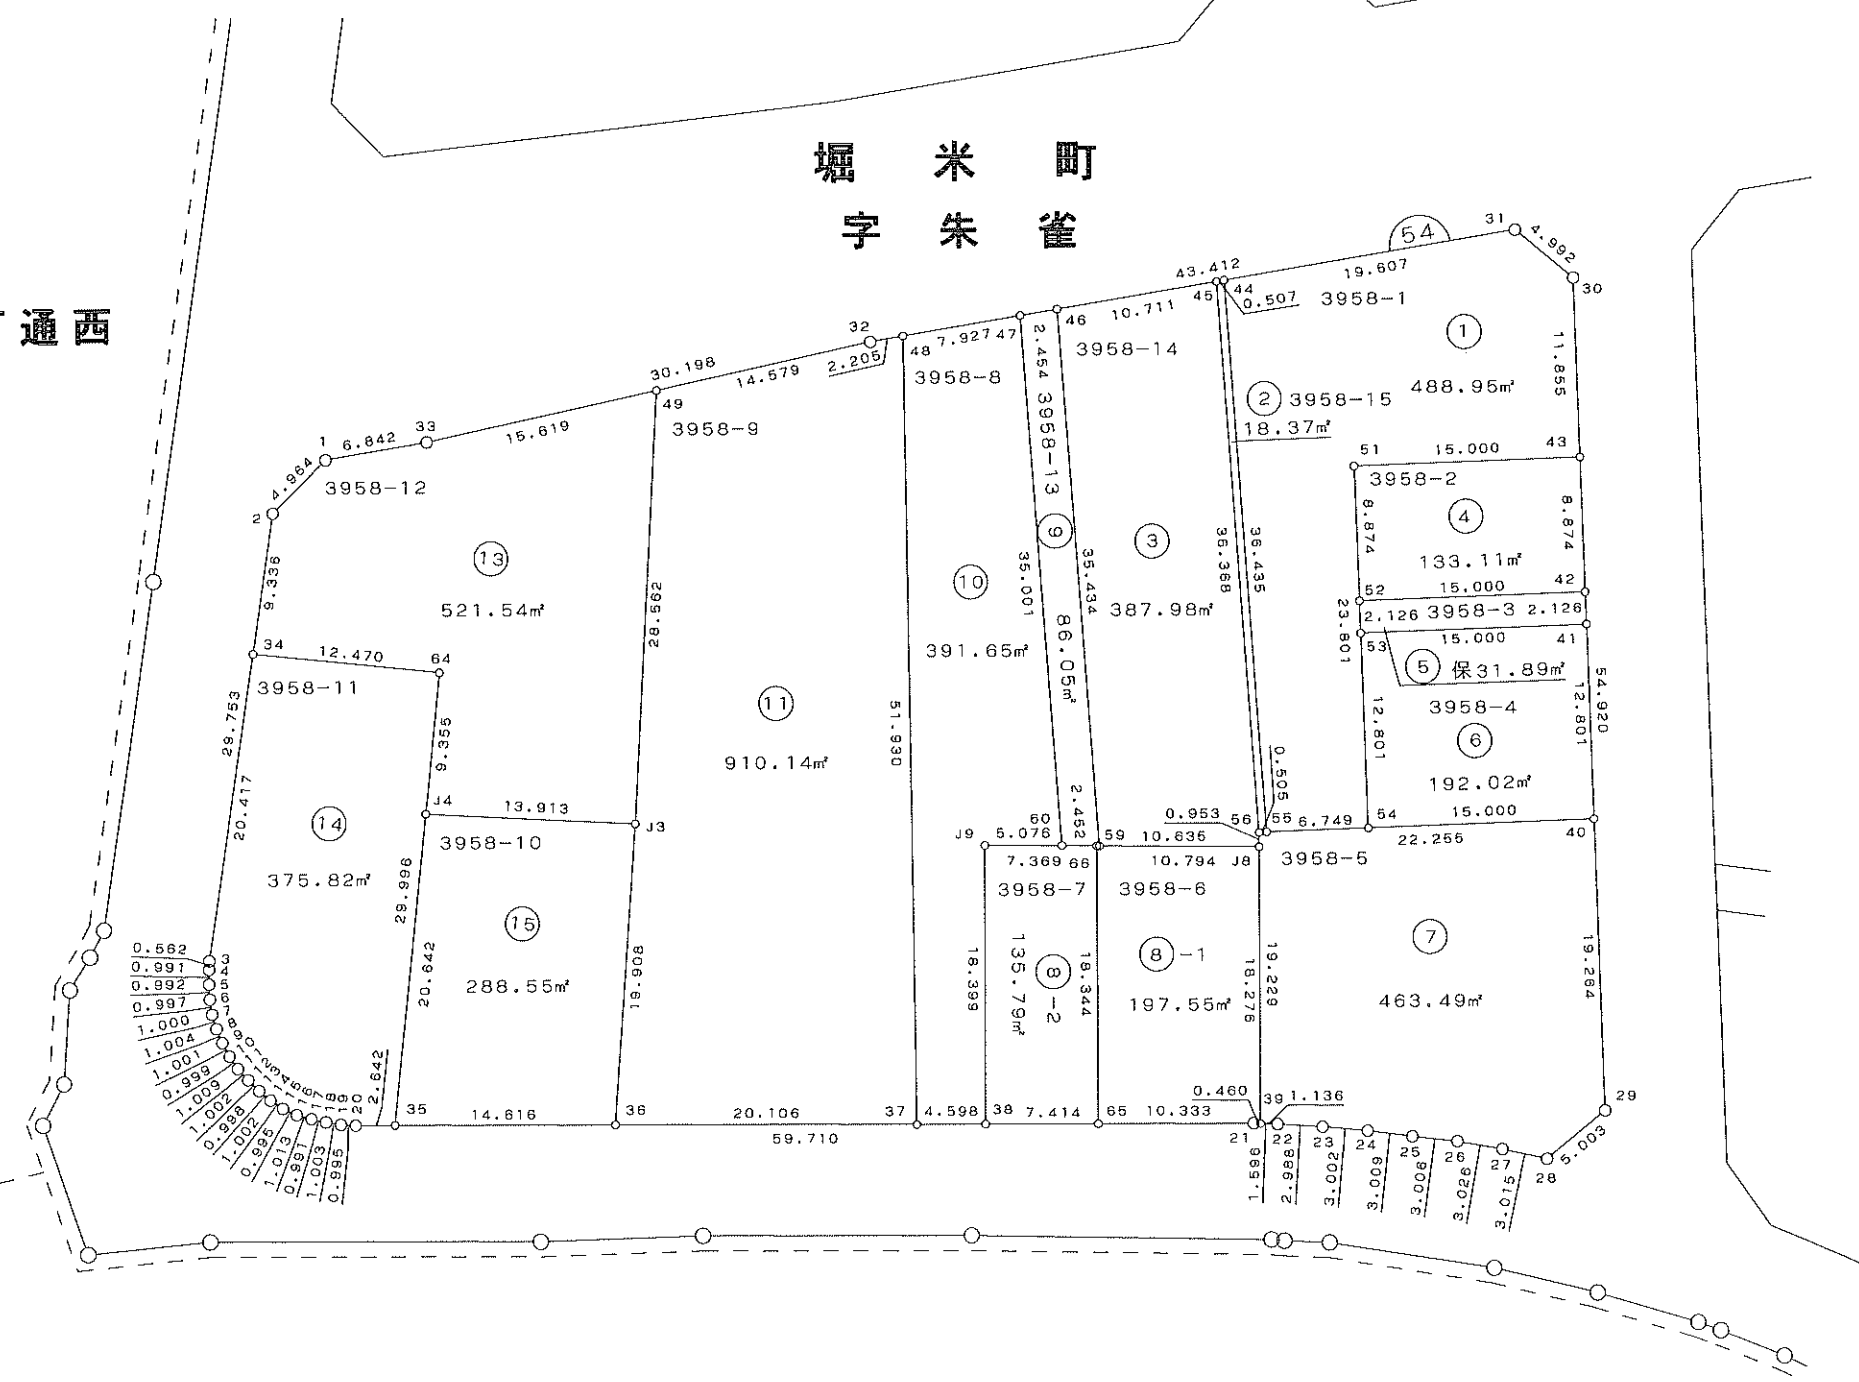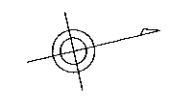



出来形確認測量図

S = 1 / 500

街区面積 6,512.94 m²

画地面積 6,512.88 m²

堀 米 町
字 朱 雀

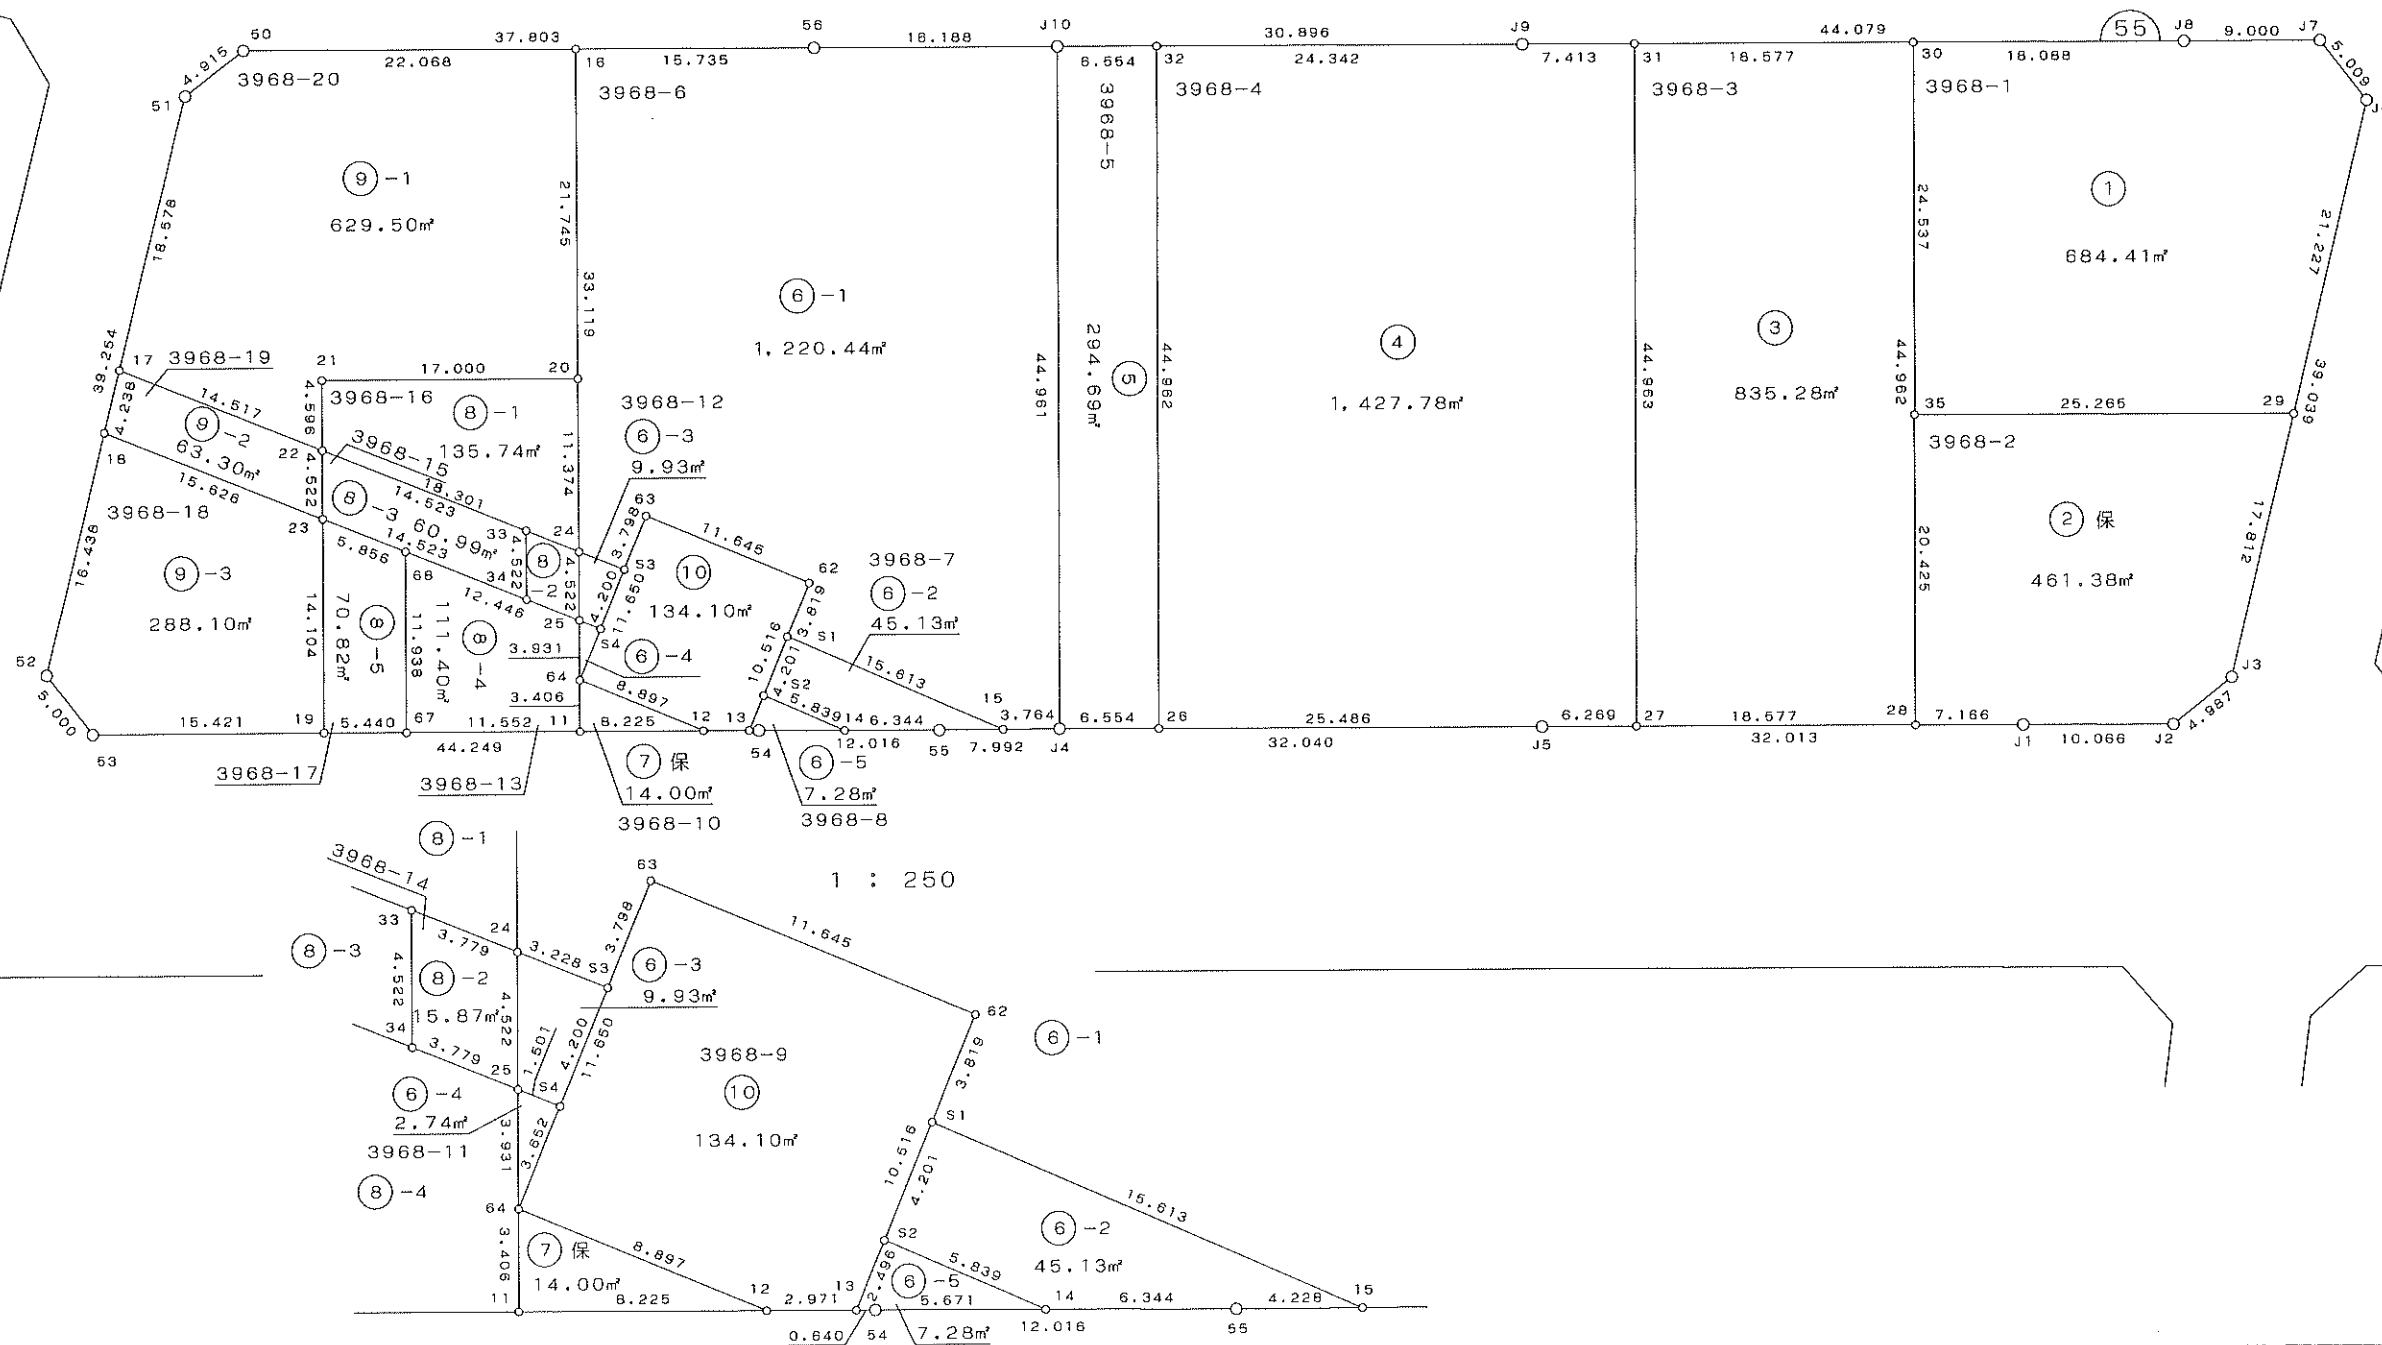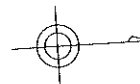


出来形確認測量図

S = 1 / 500

街区面積 4,423.32 m²

画地面積 4,423.29 m²


堀 米 町
字 朱 雀

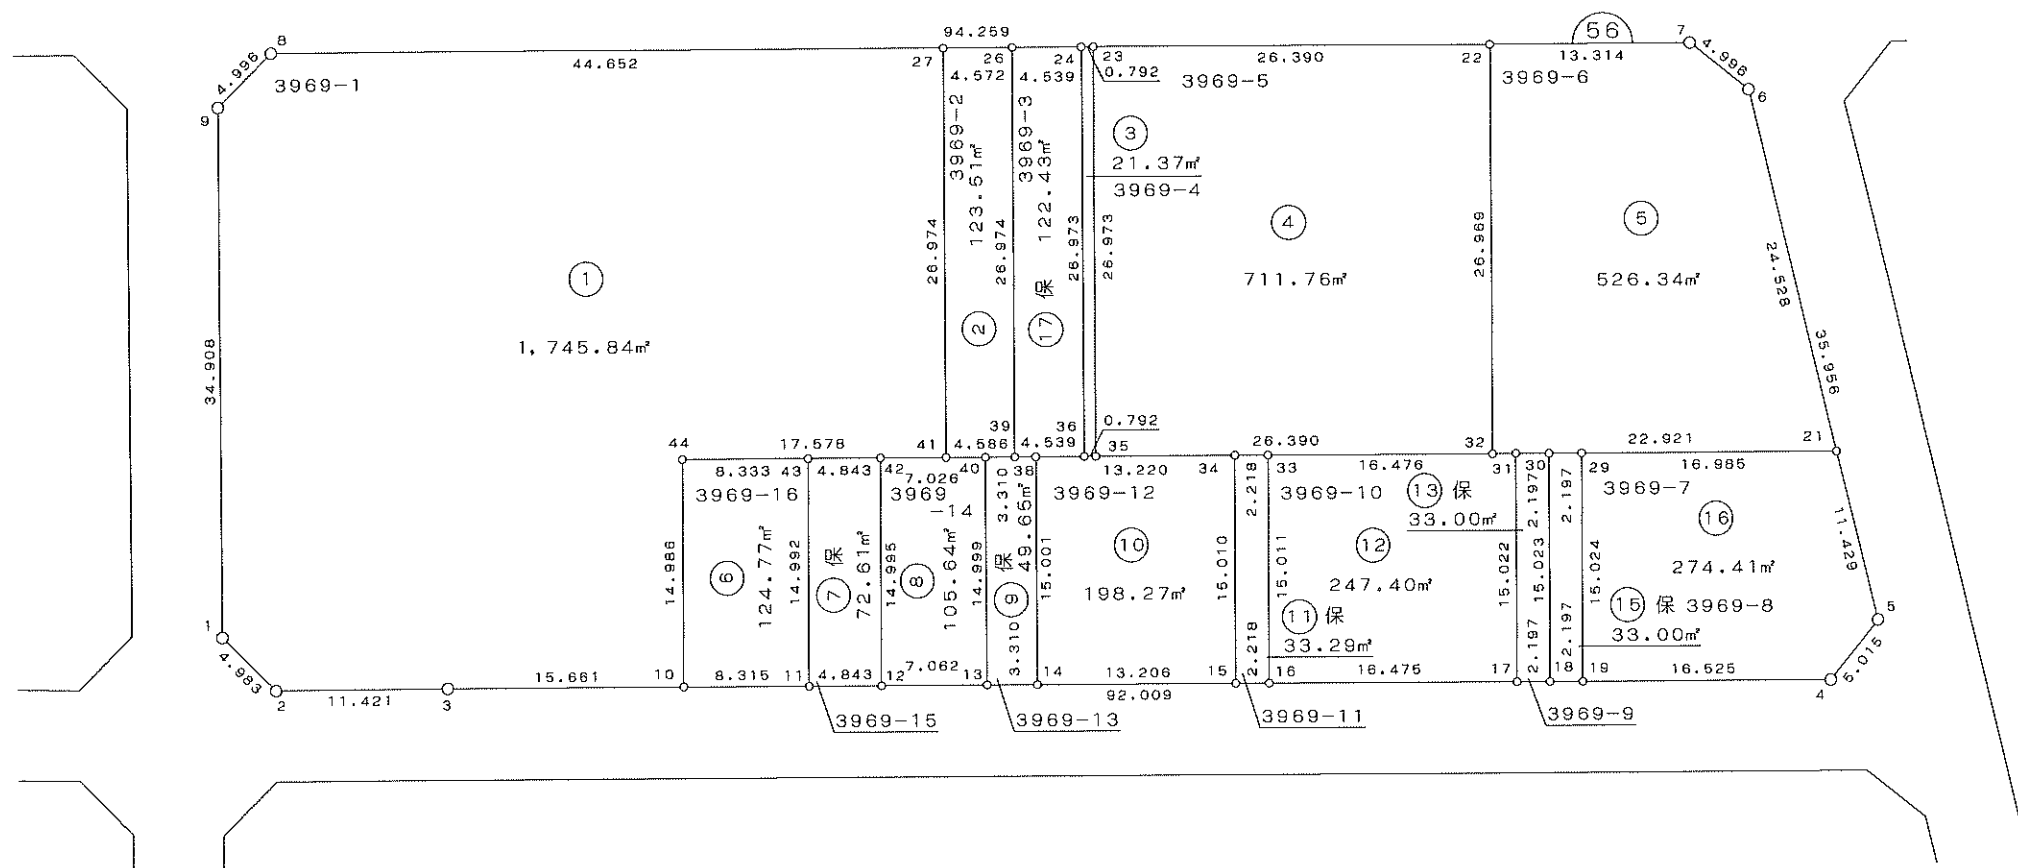

$$S = 1 \text{ } / \text{ } 5 \text{ } 0 \text{ } 0$$

画地面積 4,569.52 m²

堀 米 町
字 朱 雀

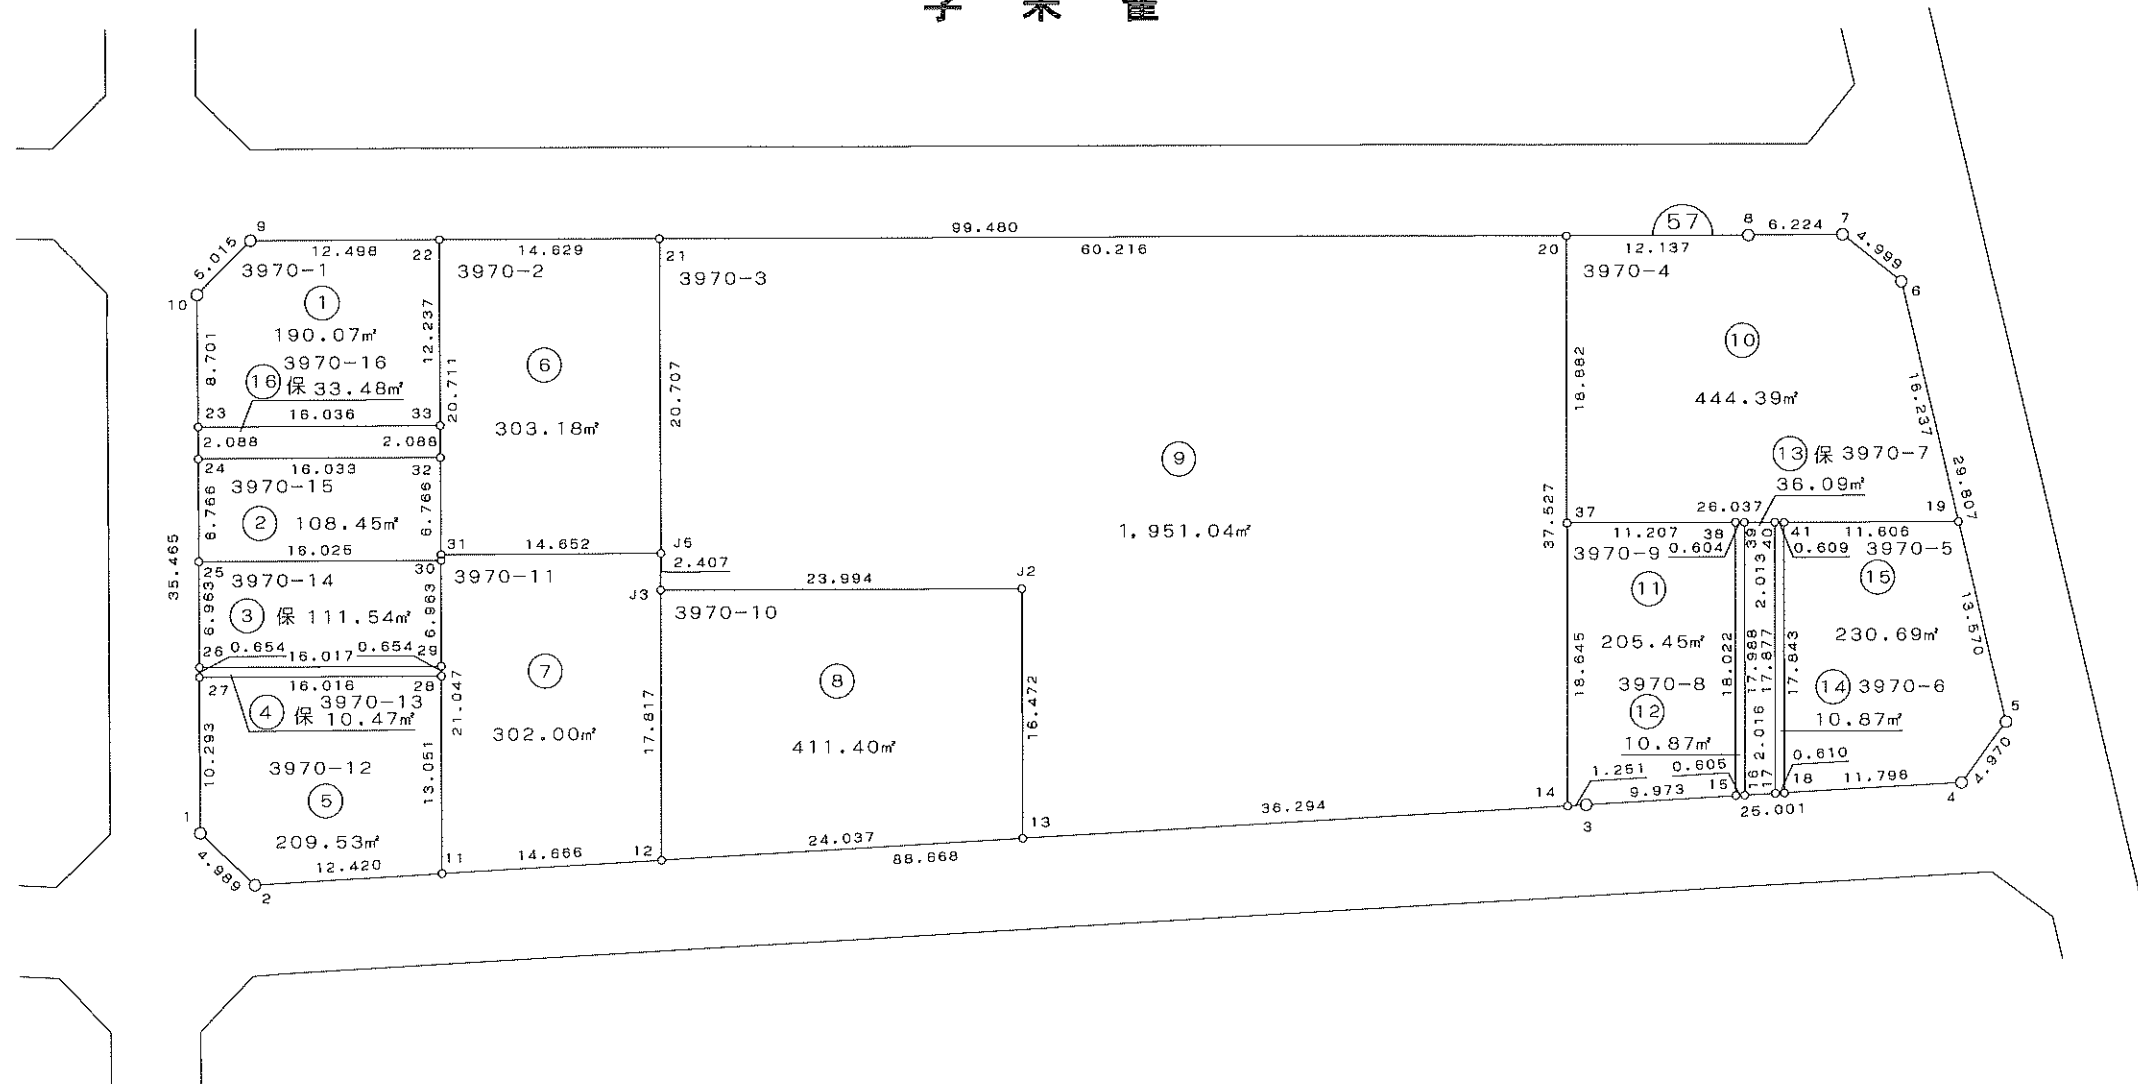



出来形確認測量図

S = 1 / 500

街区面積 6,021.20 m²

画地面積 6,021.17 m²

堀 米 町
字 朱 雀

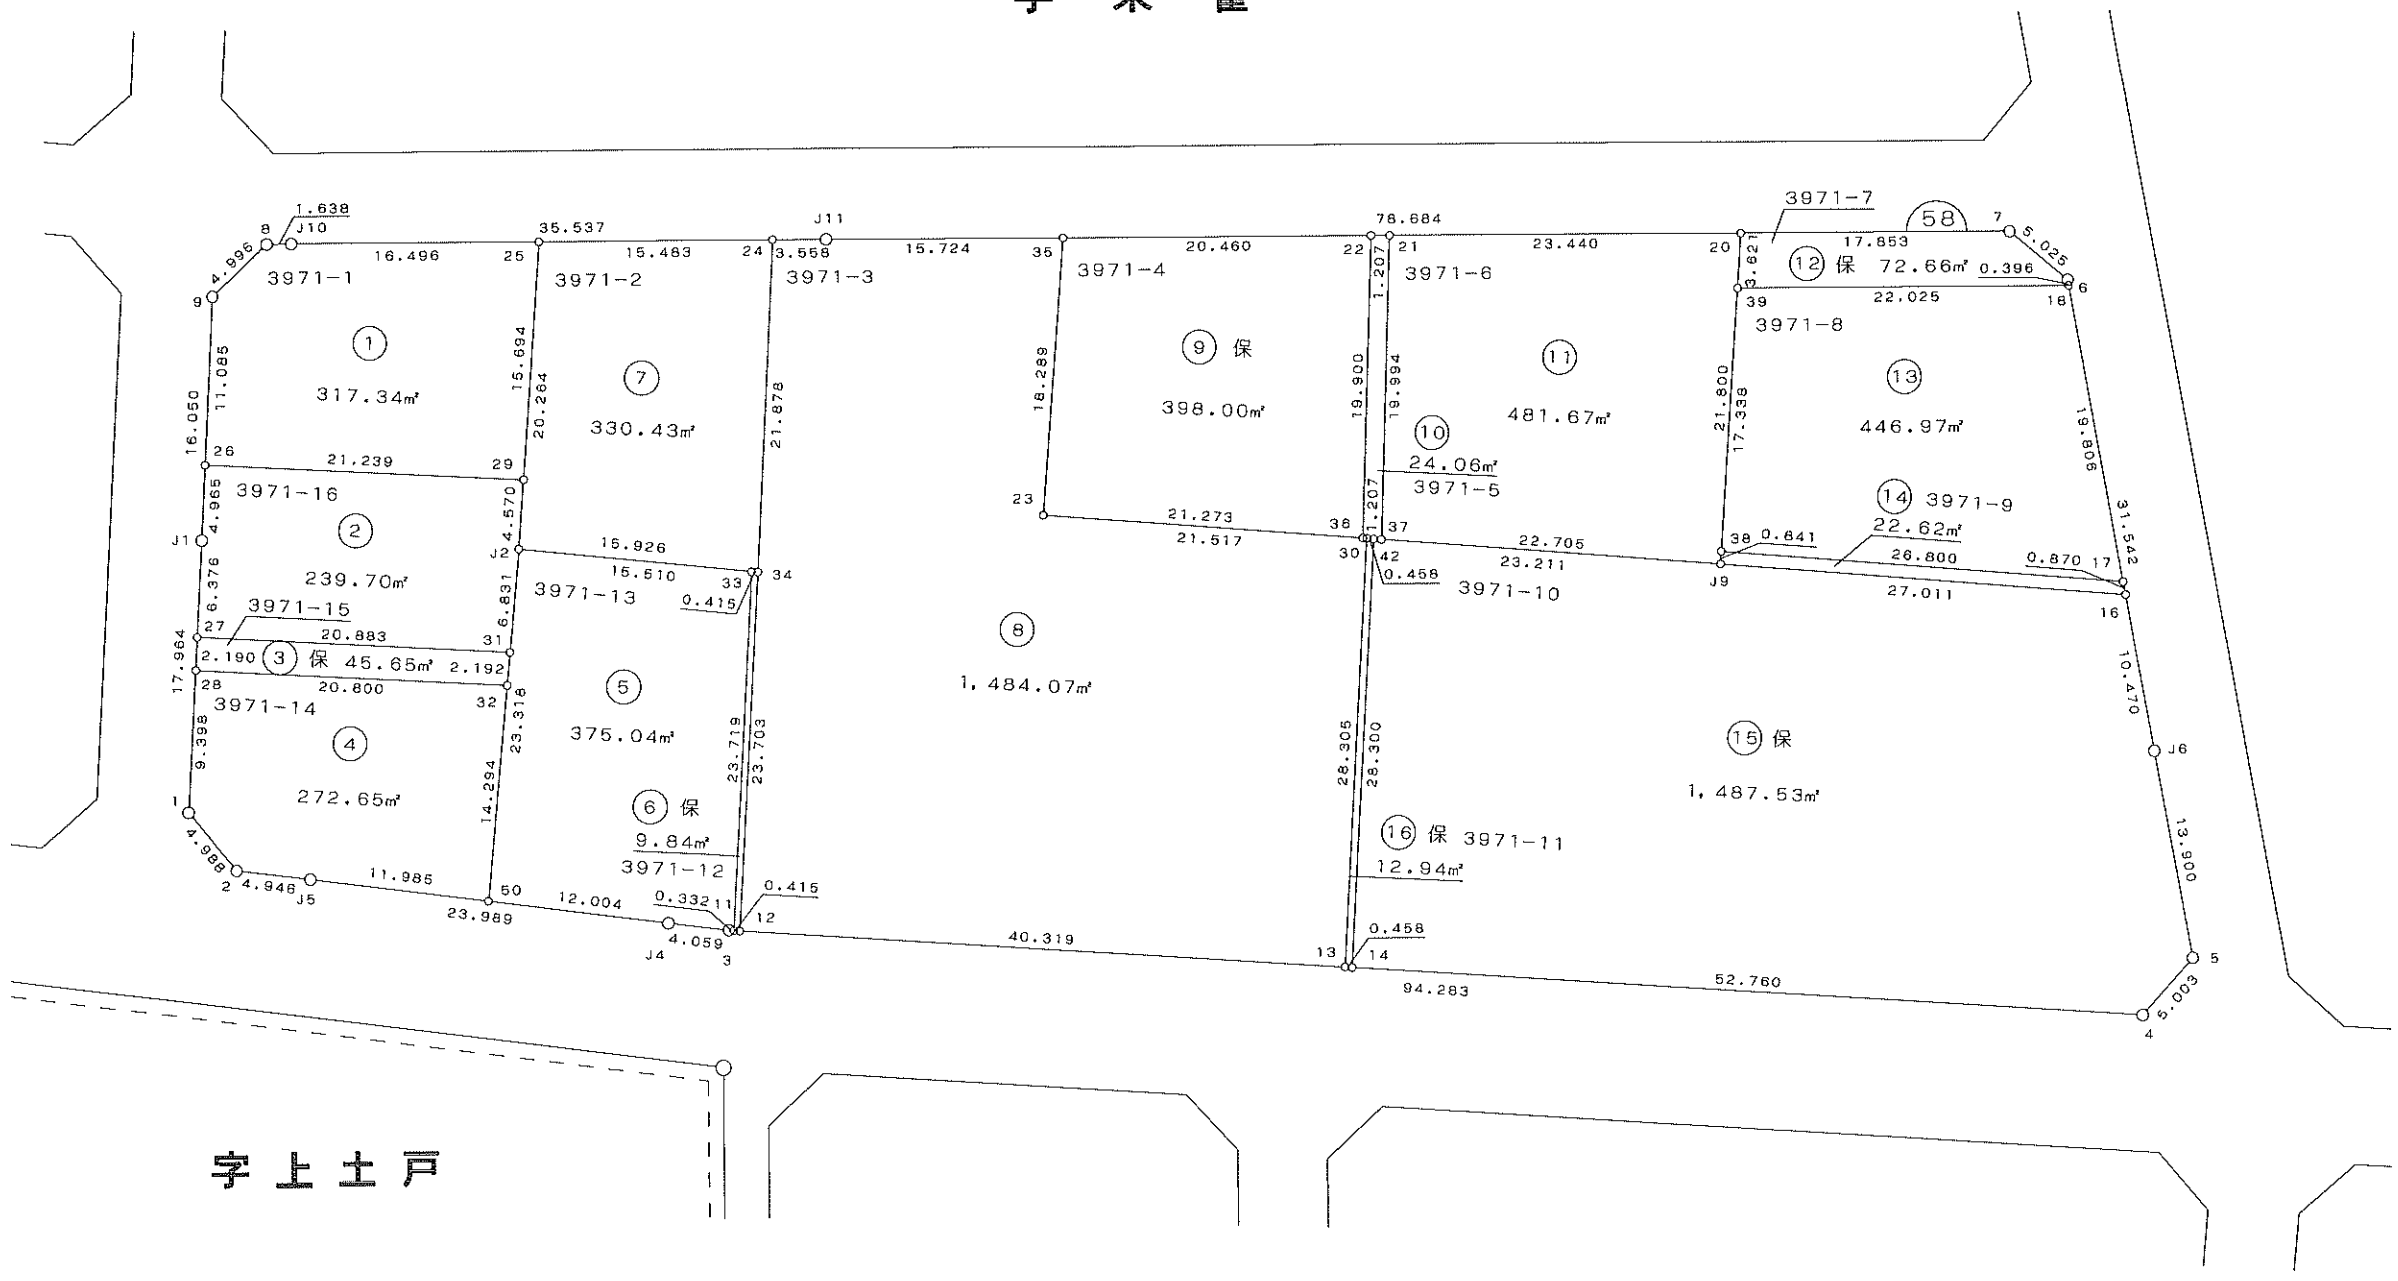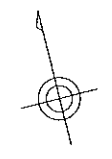


出来形確認測量図

S = 1 / 500

街区面積 5,013.67 m²

画地面積 5,013.67 m²

堀 米 町
字 朱 雀

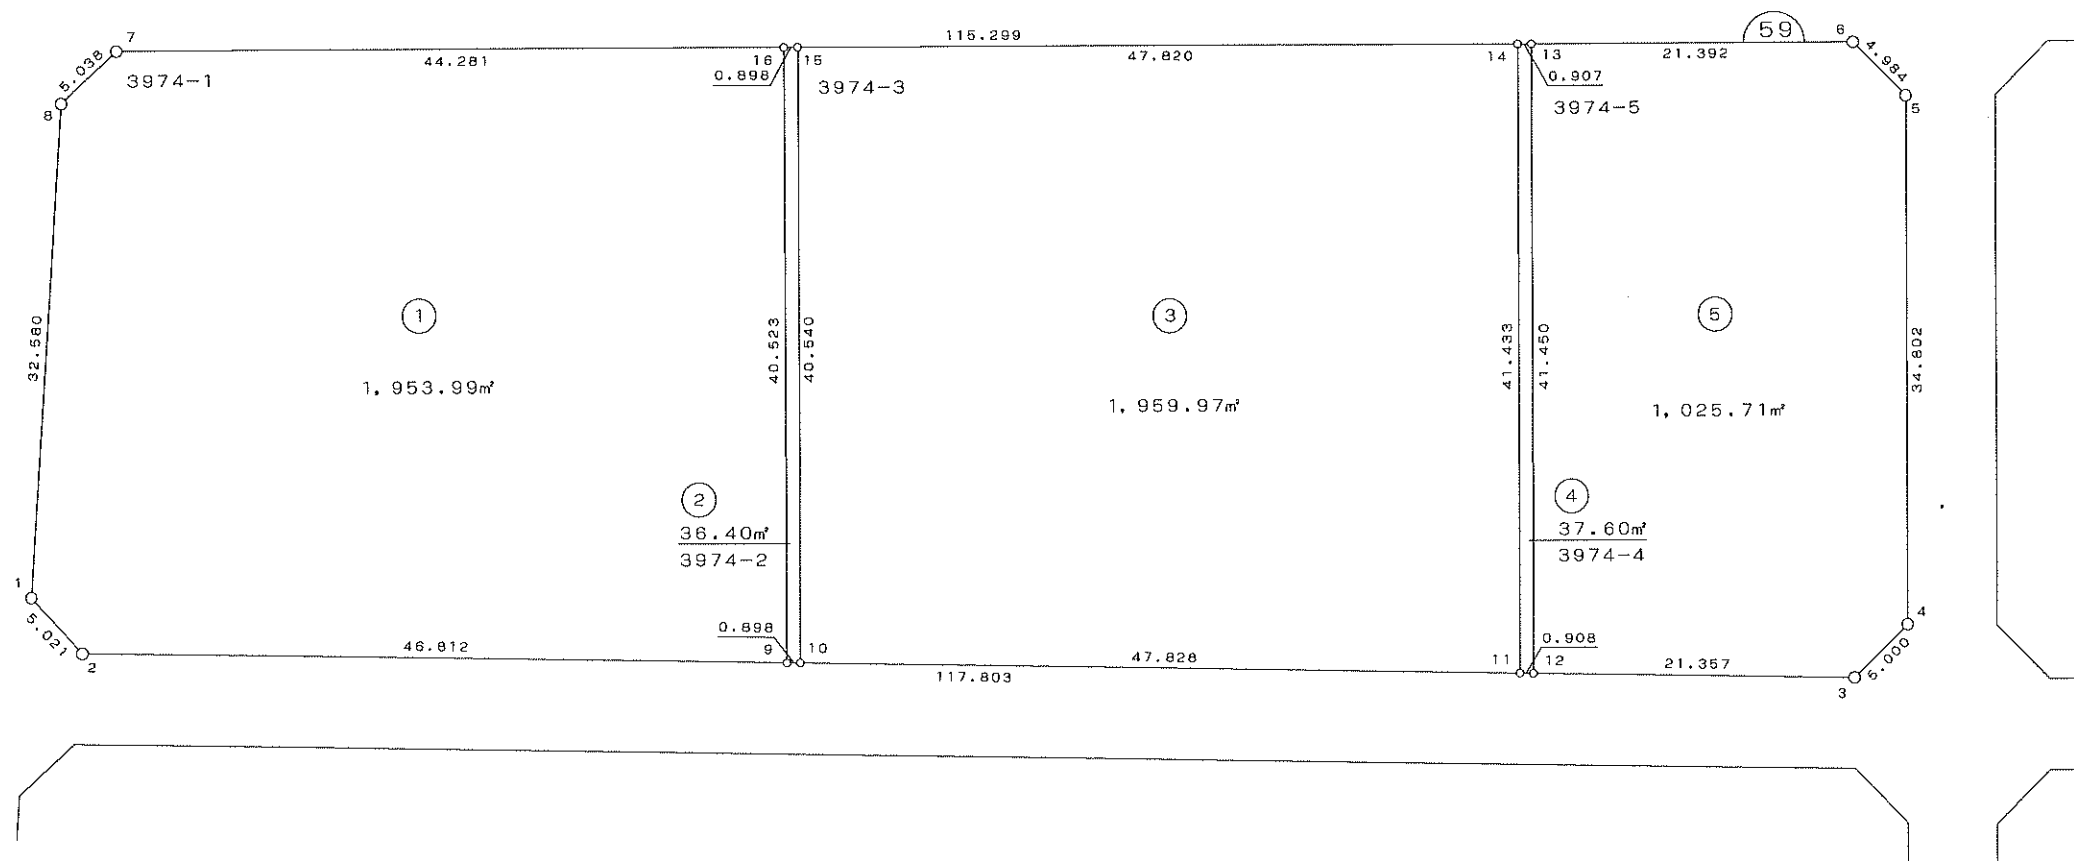



出来形確認測量図

S = 1 / 500

街区面積 5,158.51 m²

画地面積 5,158.51 m²

堀 米 町
字 朱 雀

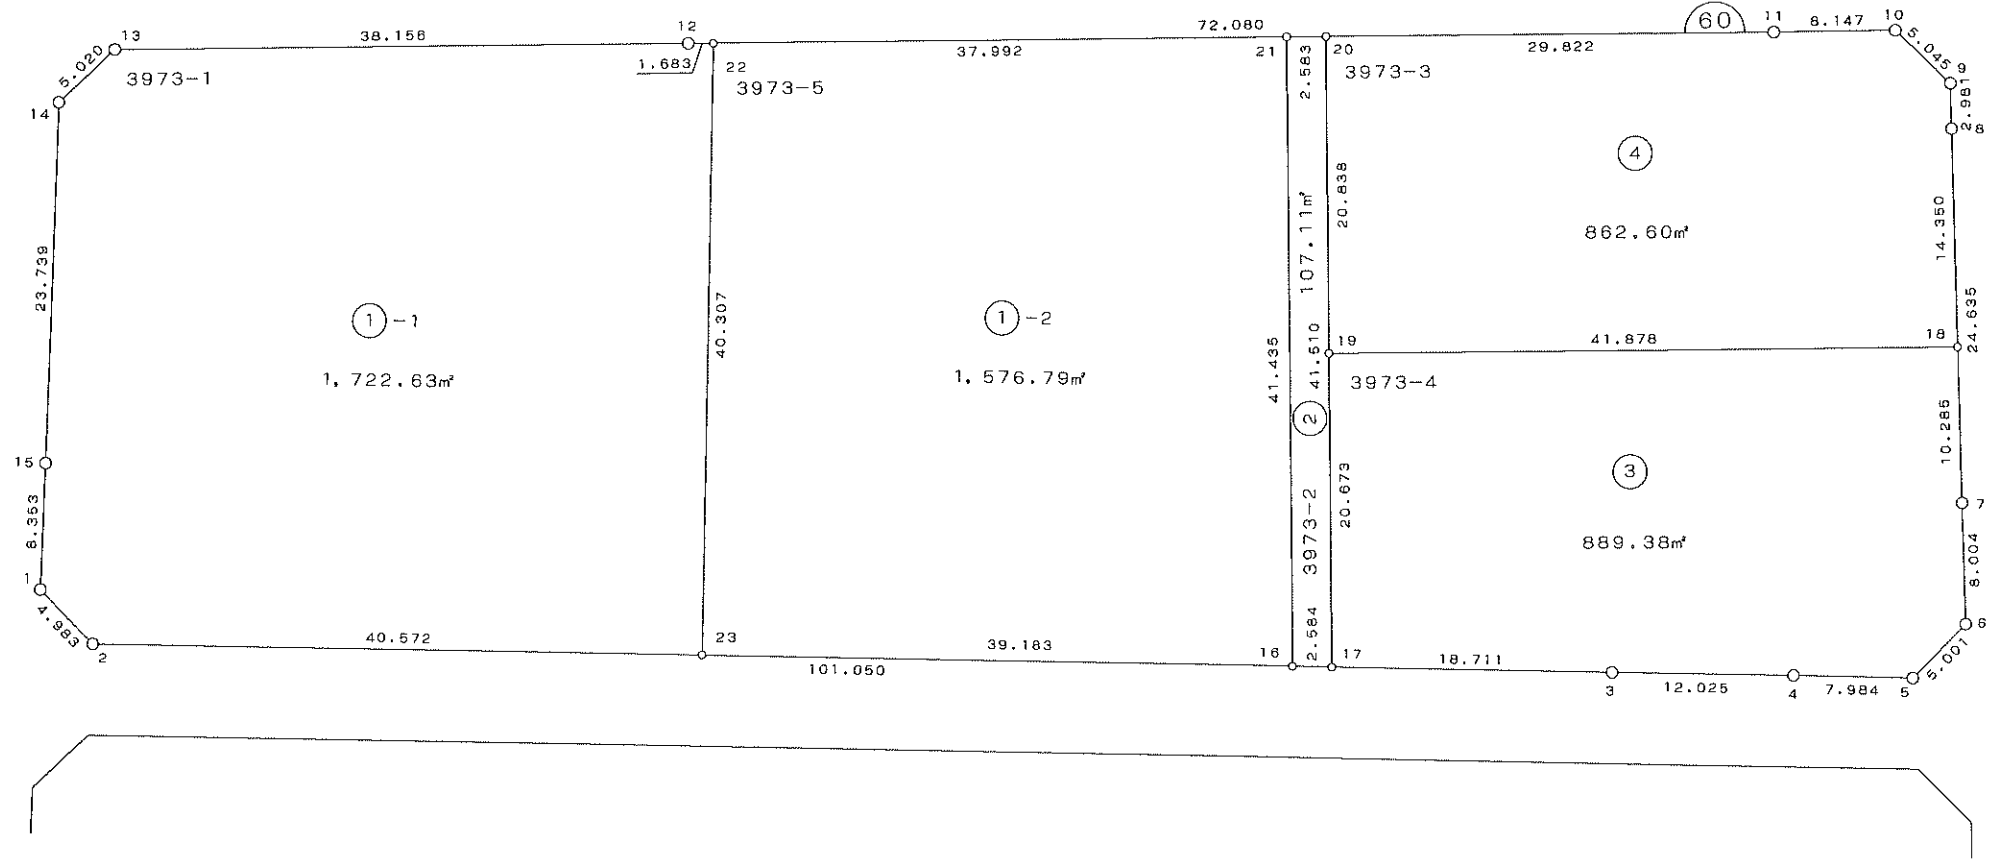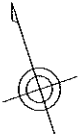


出来形確認測量図

S = 1 / 500

街区面積 5,039.00 m²

画地面積 5,038.99 m²

堀 米 町
字 朱 雀

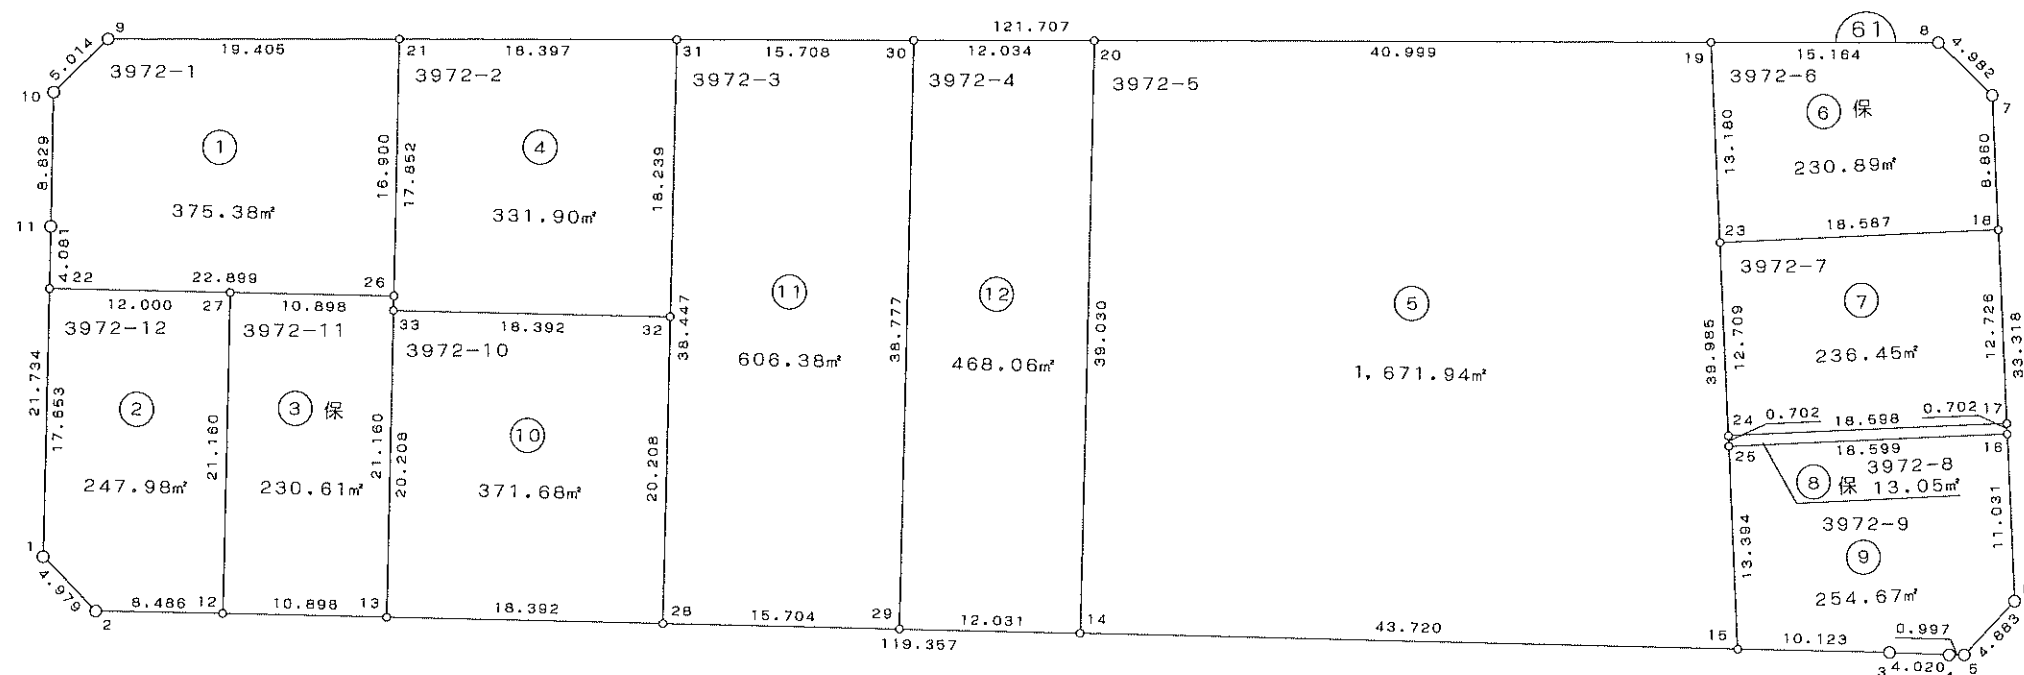

字 上 土 戸

出来形確認測量図

S = 1 / 600

街区面積 13,096.55 m²

画地面積 13,096.55 m²

字上土戸


公-4

10,096.31m²

調-2

3,000.24m²

堀 米 町
字 朱 雀

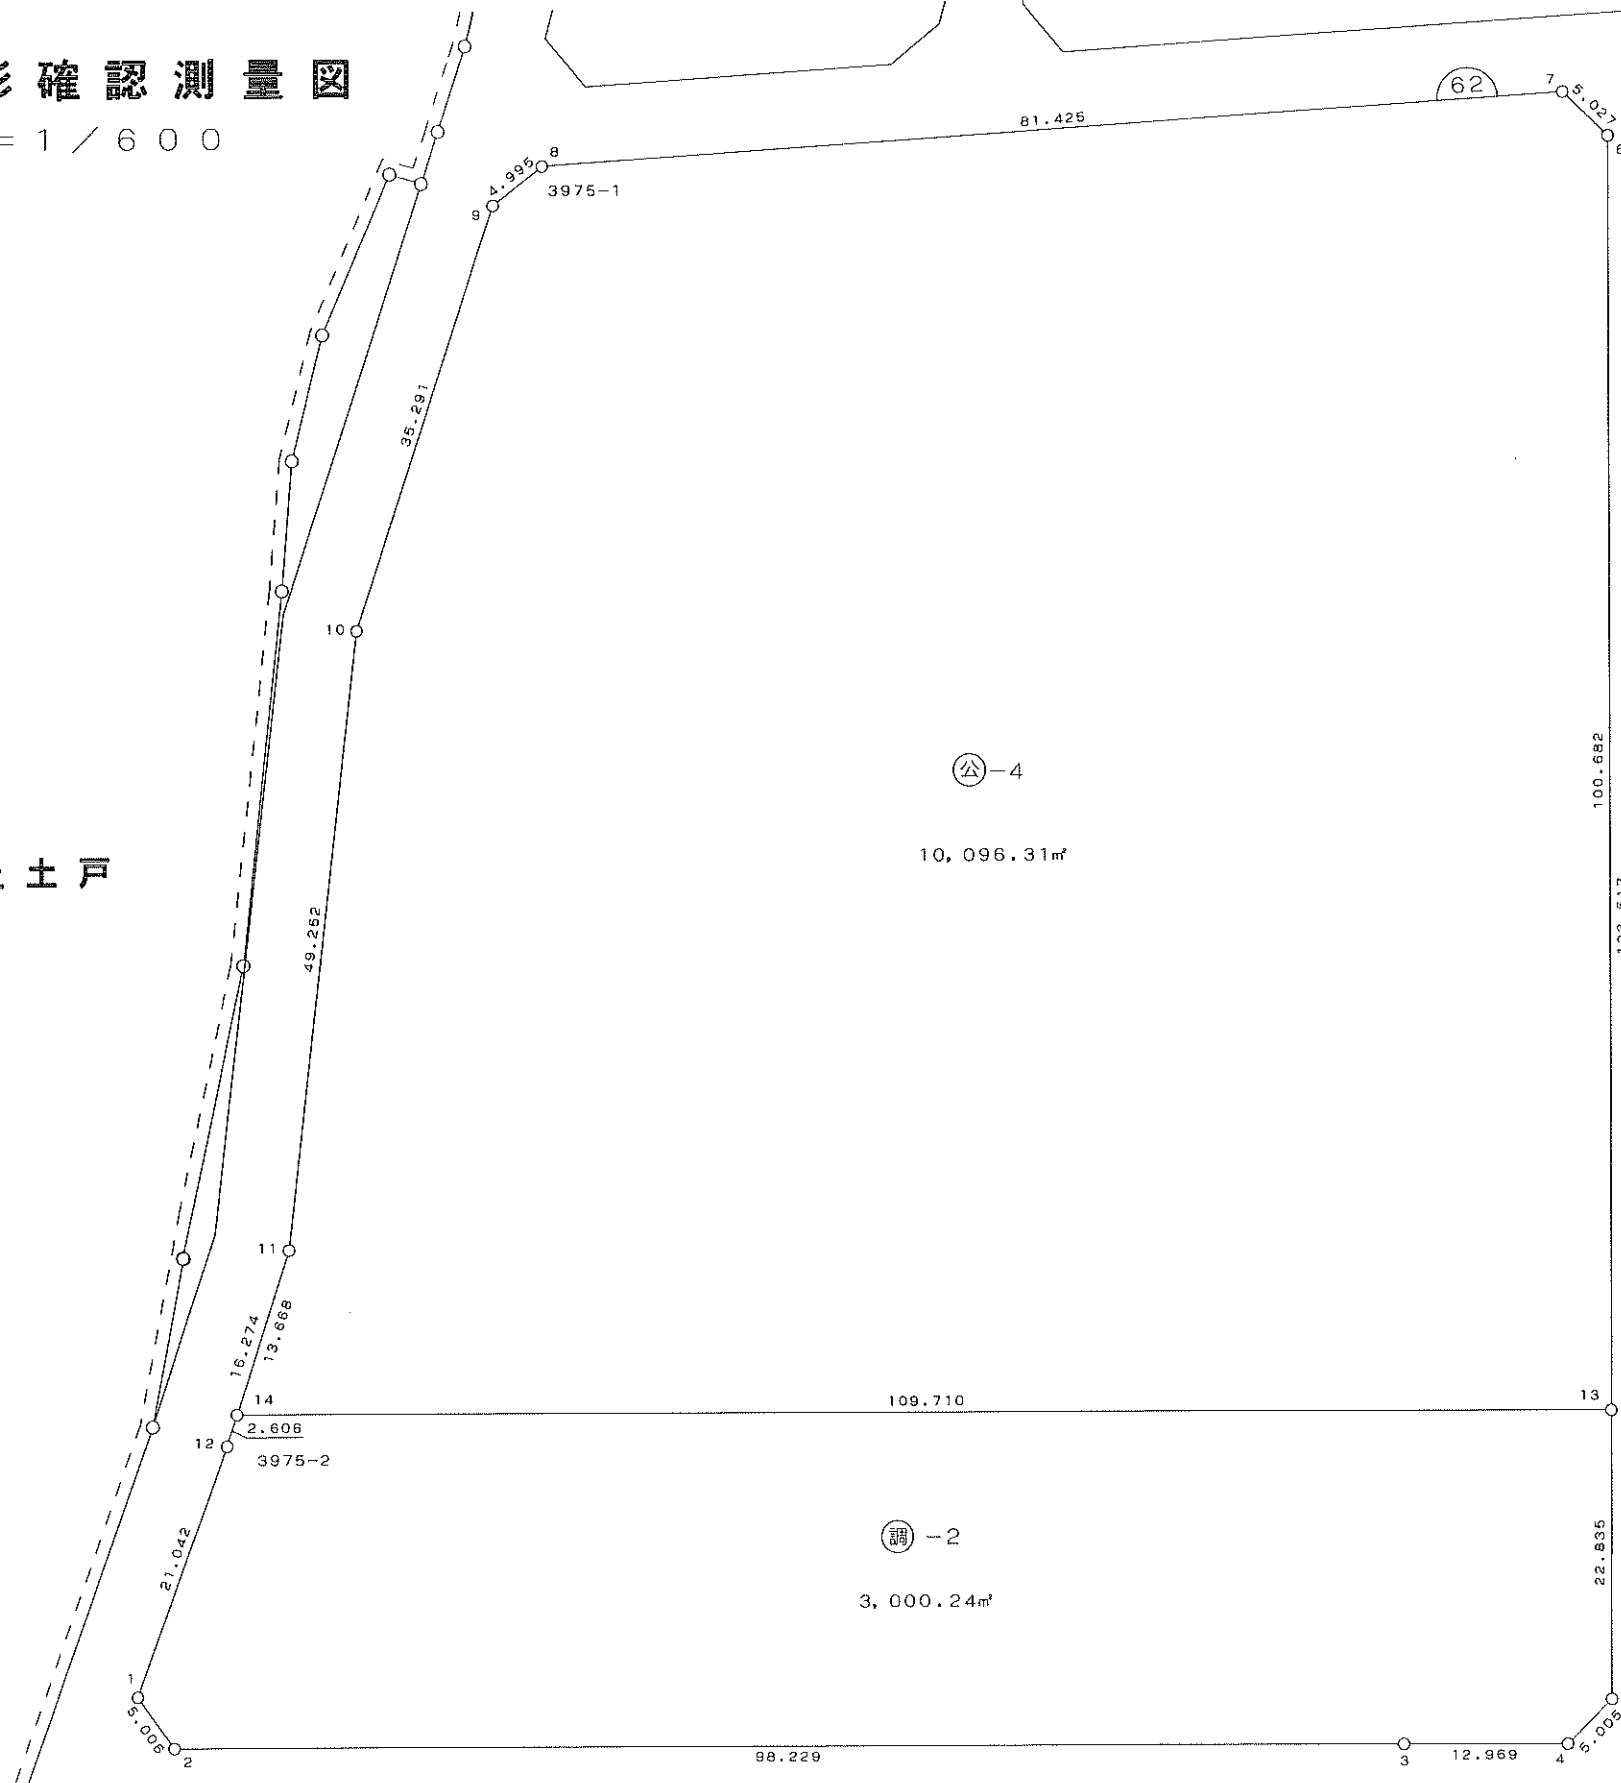


出来形確認測量図



街区面積 1,856.67 m²

画地面積 1,856.65 m²

堀 米 町
字 朱 雀

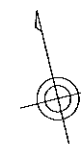

字 上 土 戸

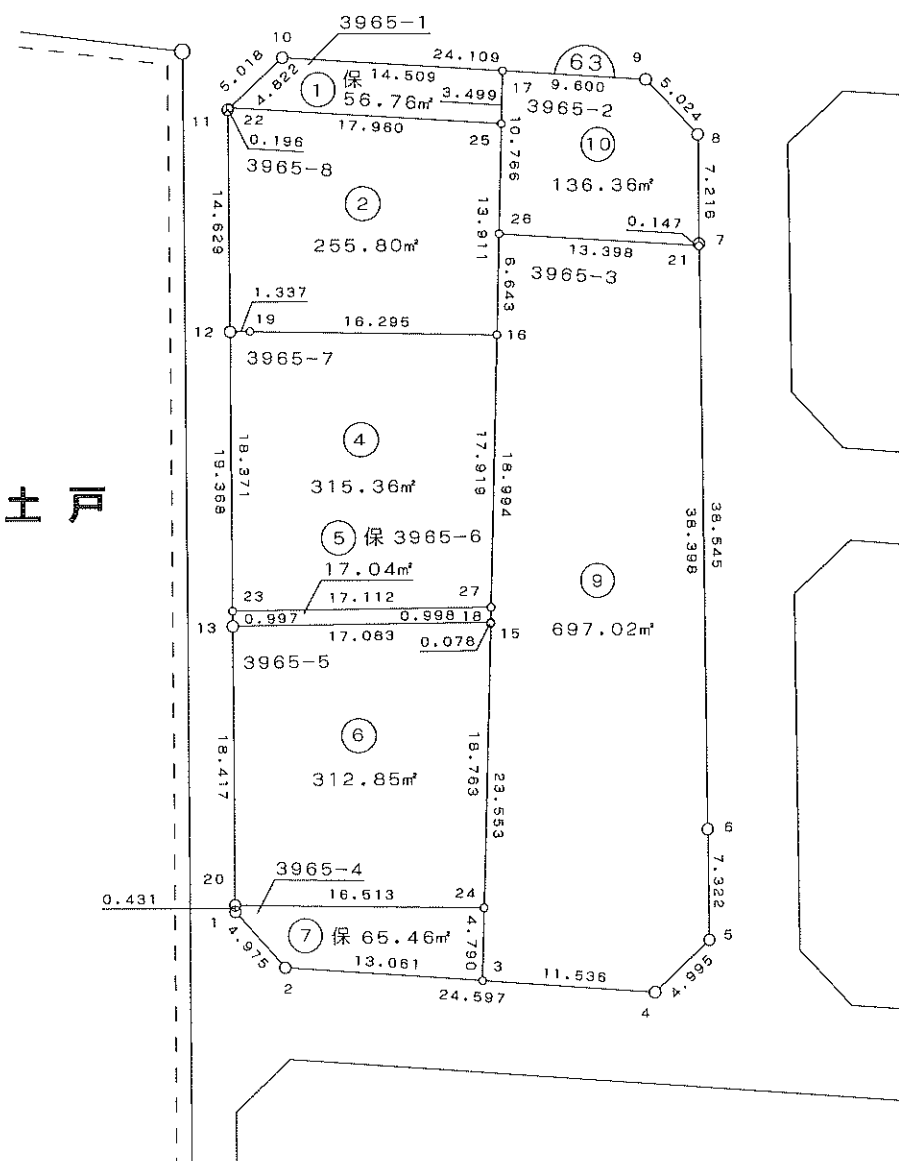



出来形確認測量図

S = 1 / 500

街区面積 1,353.59 m²

画地面積 1,353.57 m²

堀 米 町
字 朱 雀

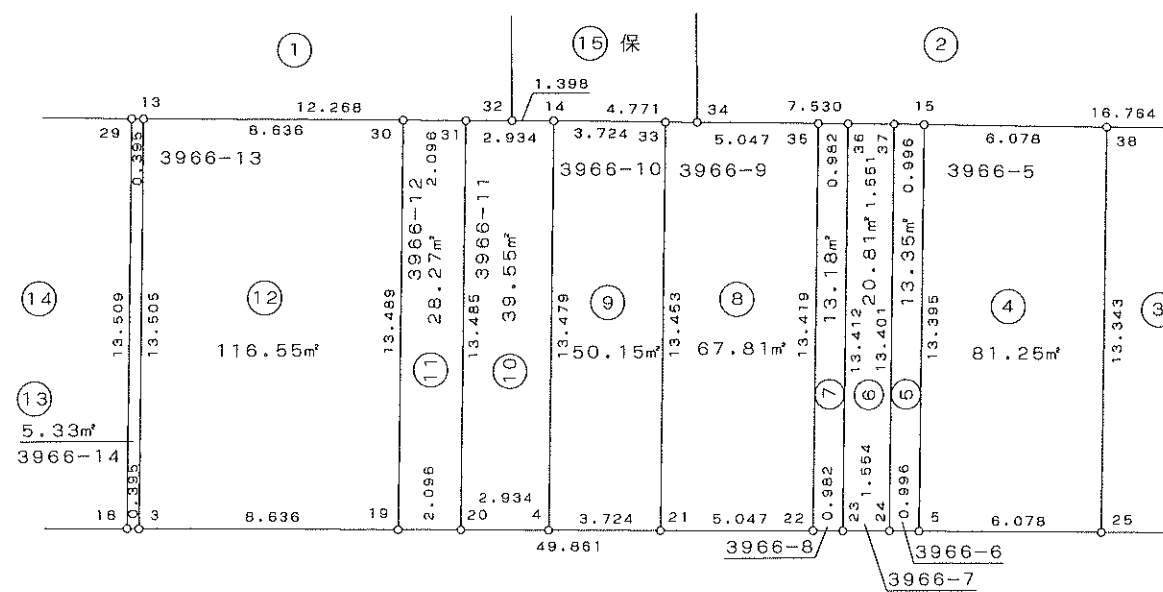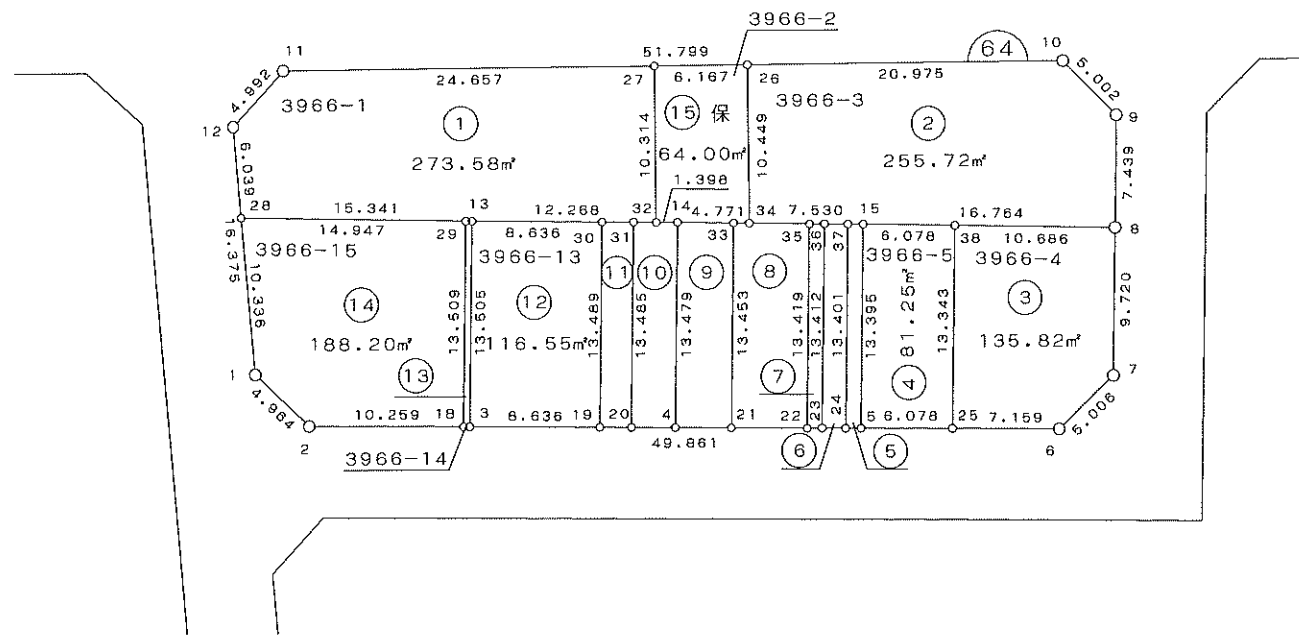


出来形確認測量図

S = 1 / 500

堀米町
字朱雀

街区面積 8,238.71 m²

画地面積 8,238.68 m²

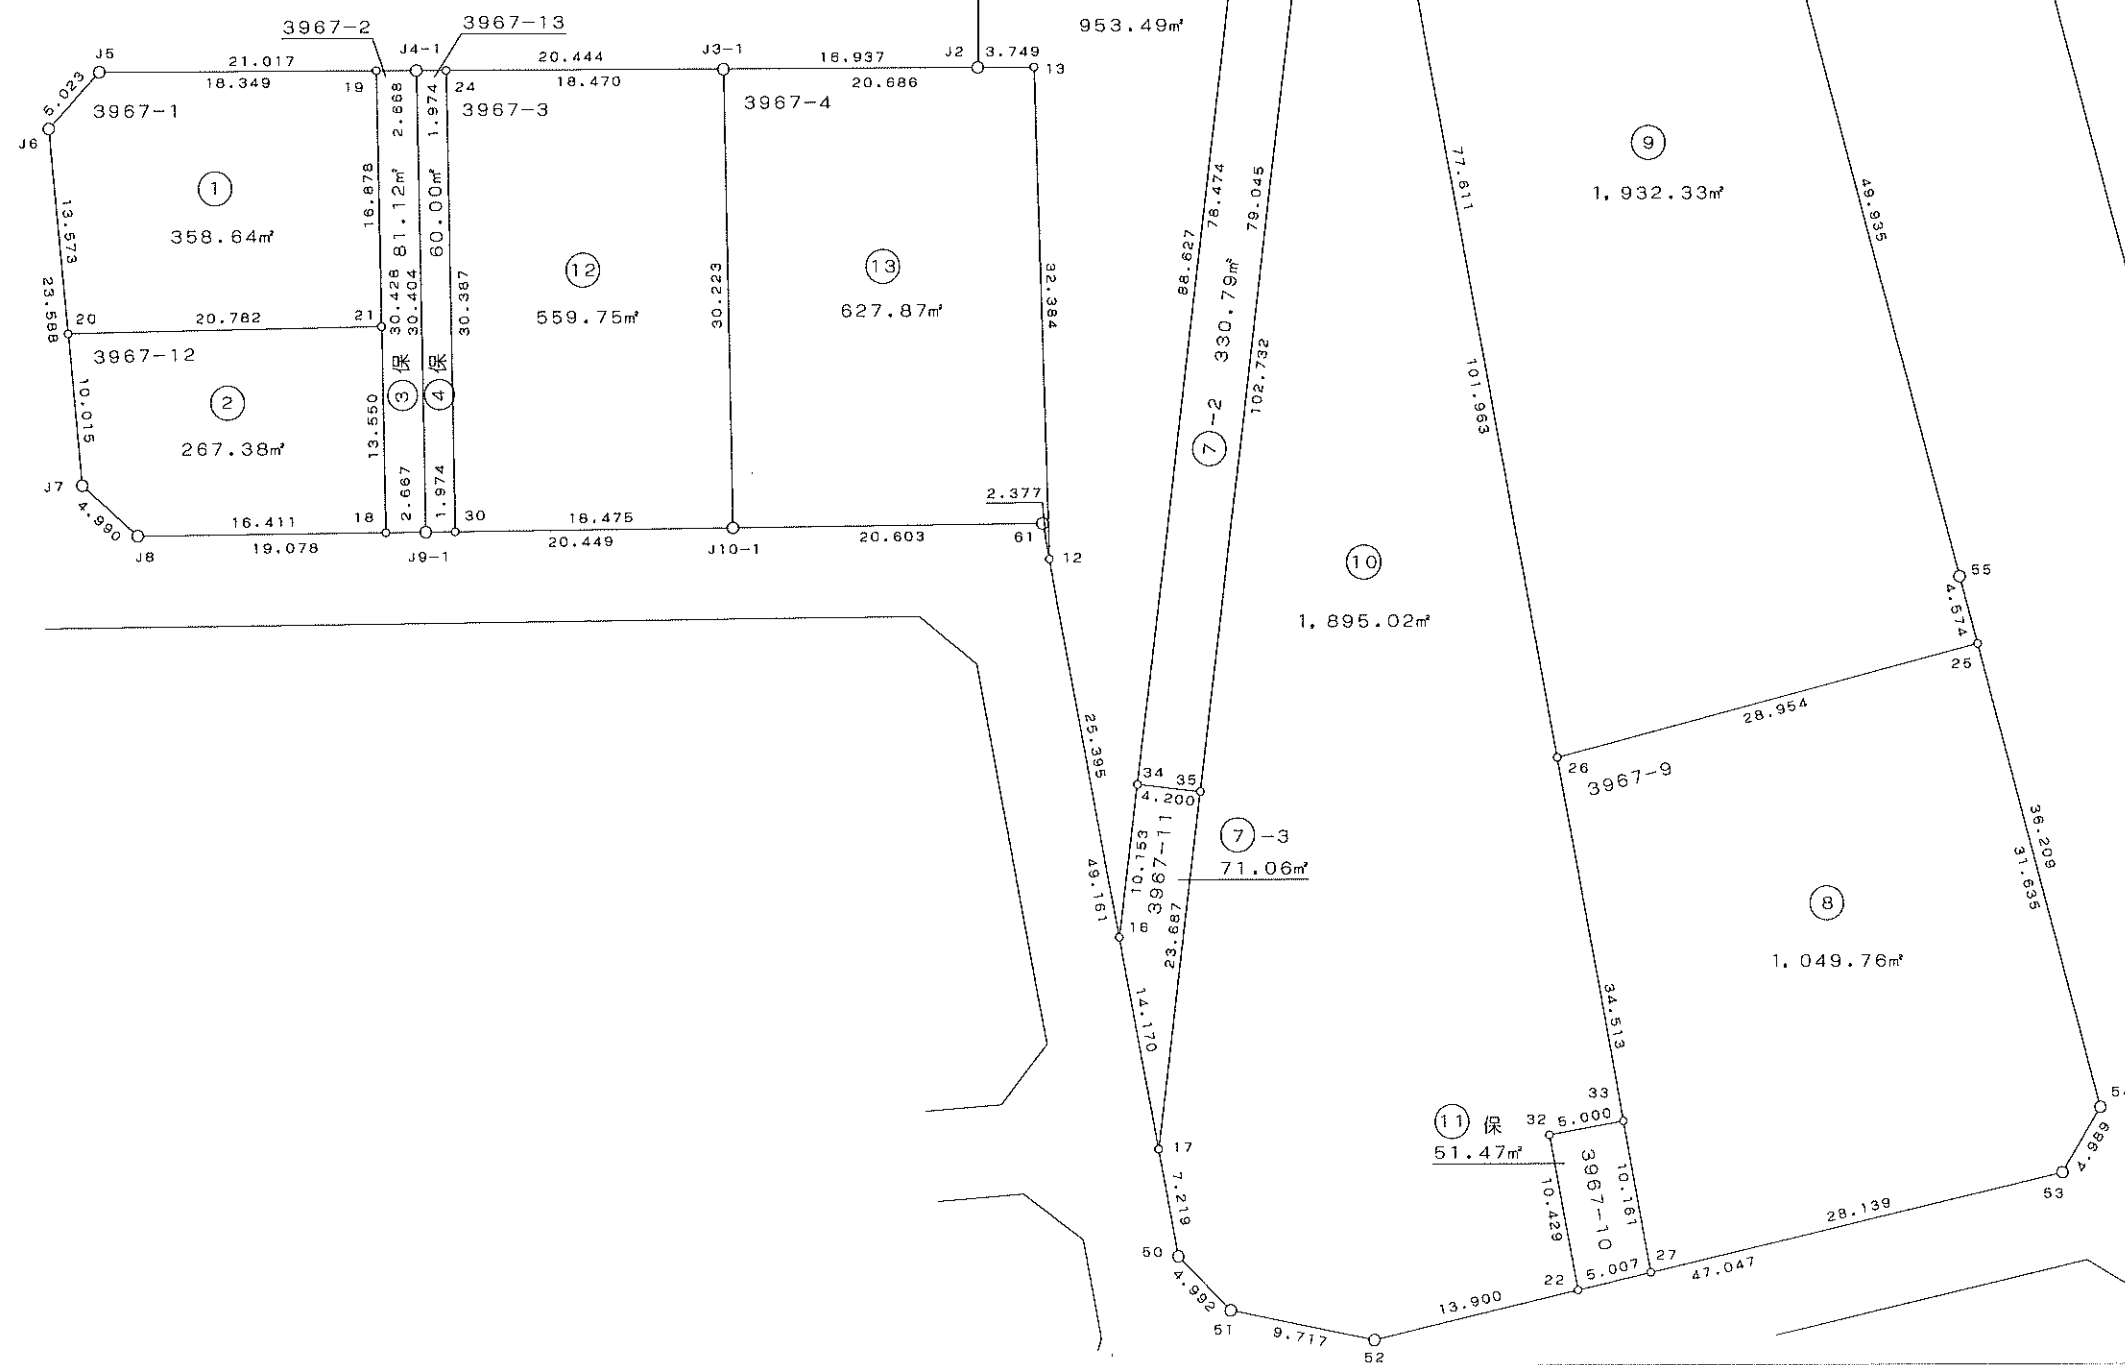

出来形確認測量図

S = 1 / 500

街区面積 3,447.92 m²



画地面積 3,447.90 m²

堀米町
字朱雀



字上土戸

1 : 100

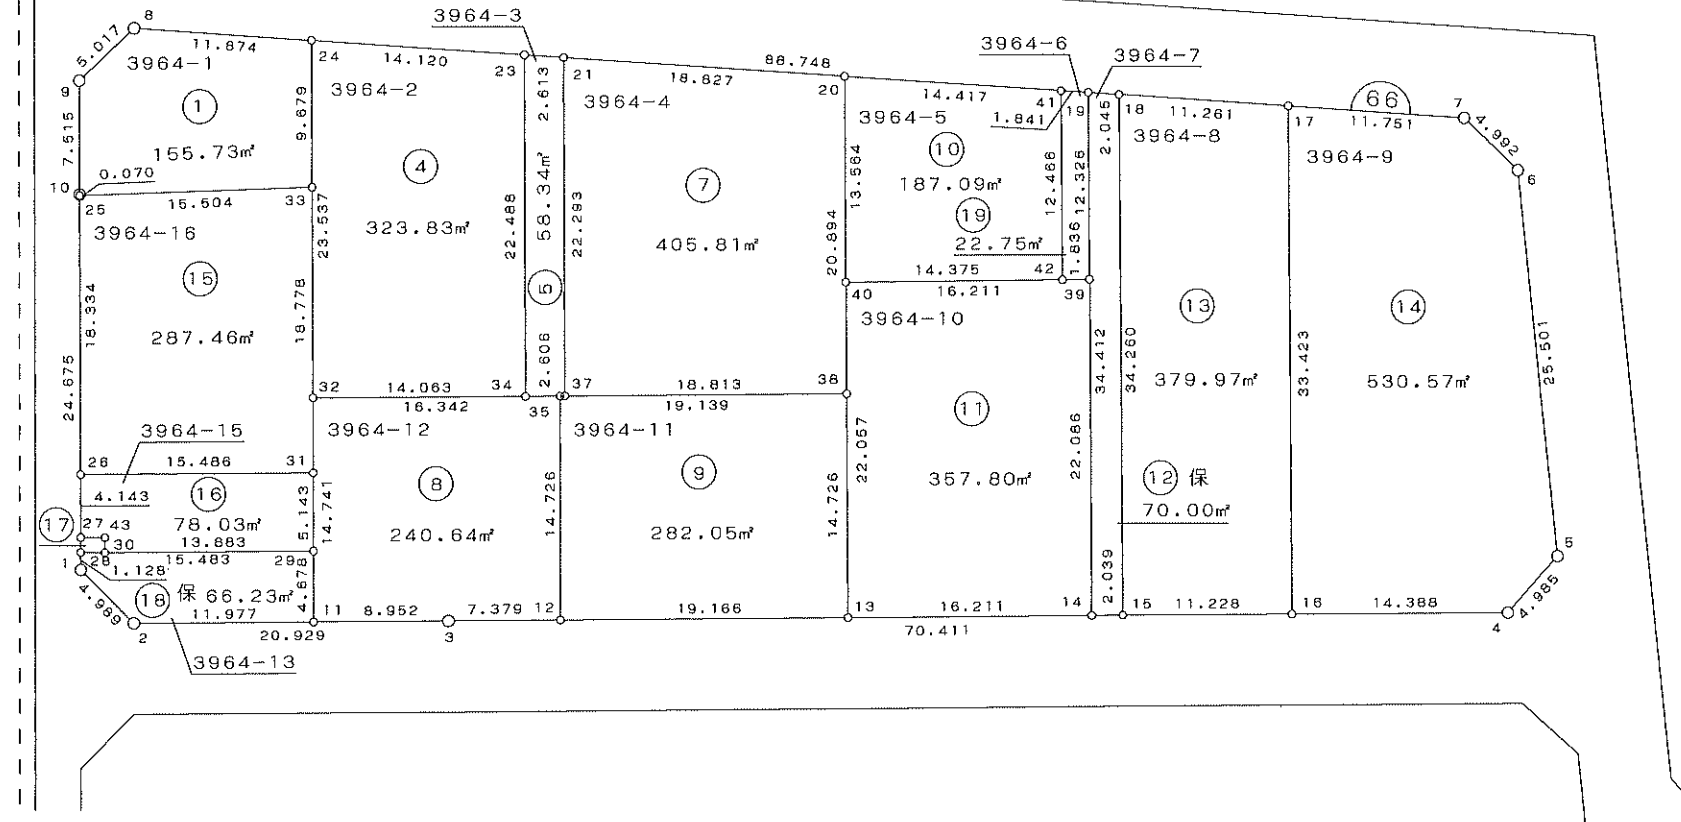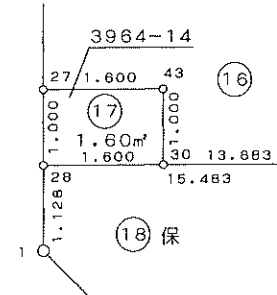

出来形確認測量図

S = 1 / 500

街区面積 3,885.80 m²


画地面積 3,885.75 m²

1 : 100

堀 米 町
字 朱 雀

字 上 土 戸


字 下 土 戸

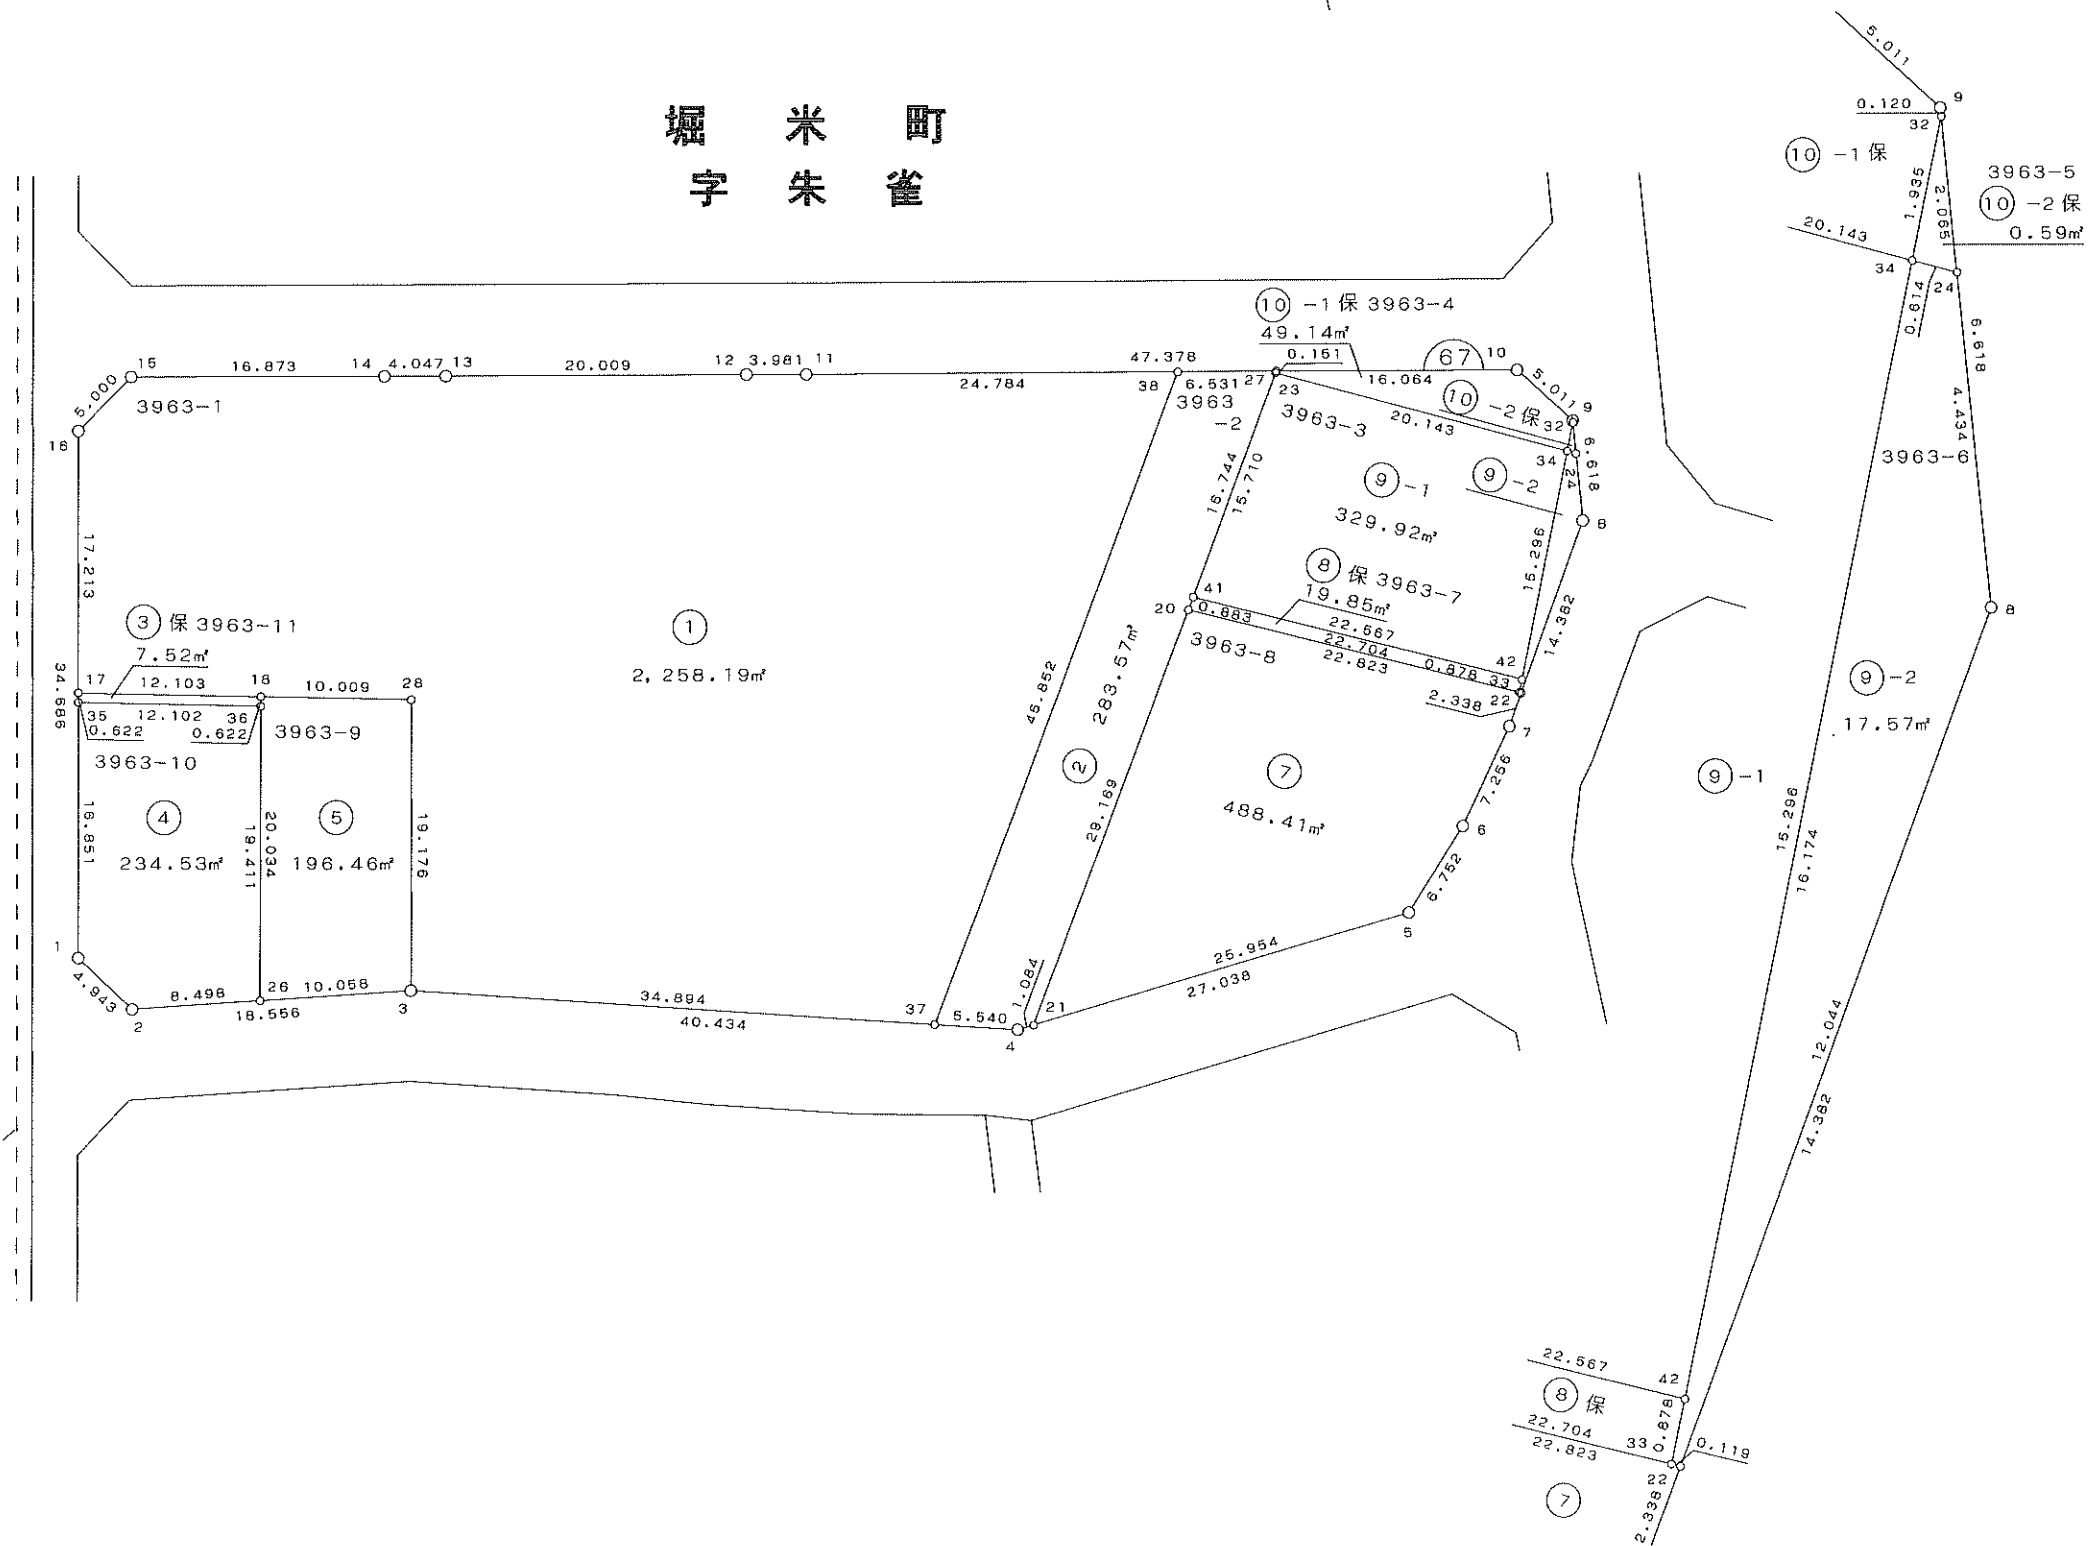

$$S = 1 / 500$$

堀 米 町
字 朱 雀

公園面積(1196.31m²)は除く

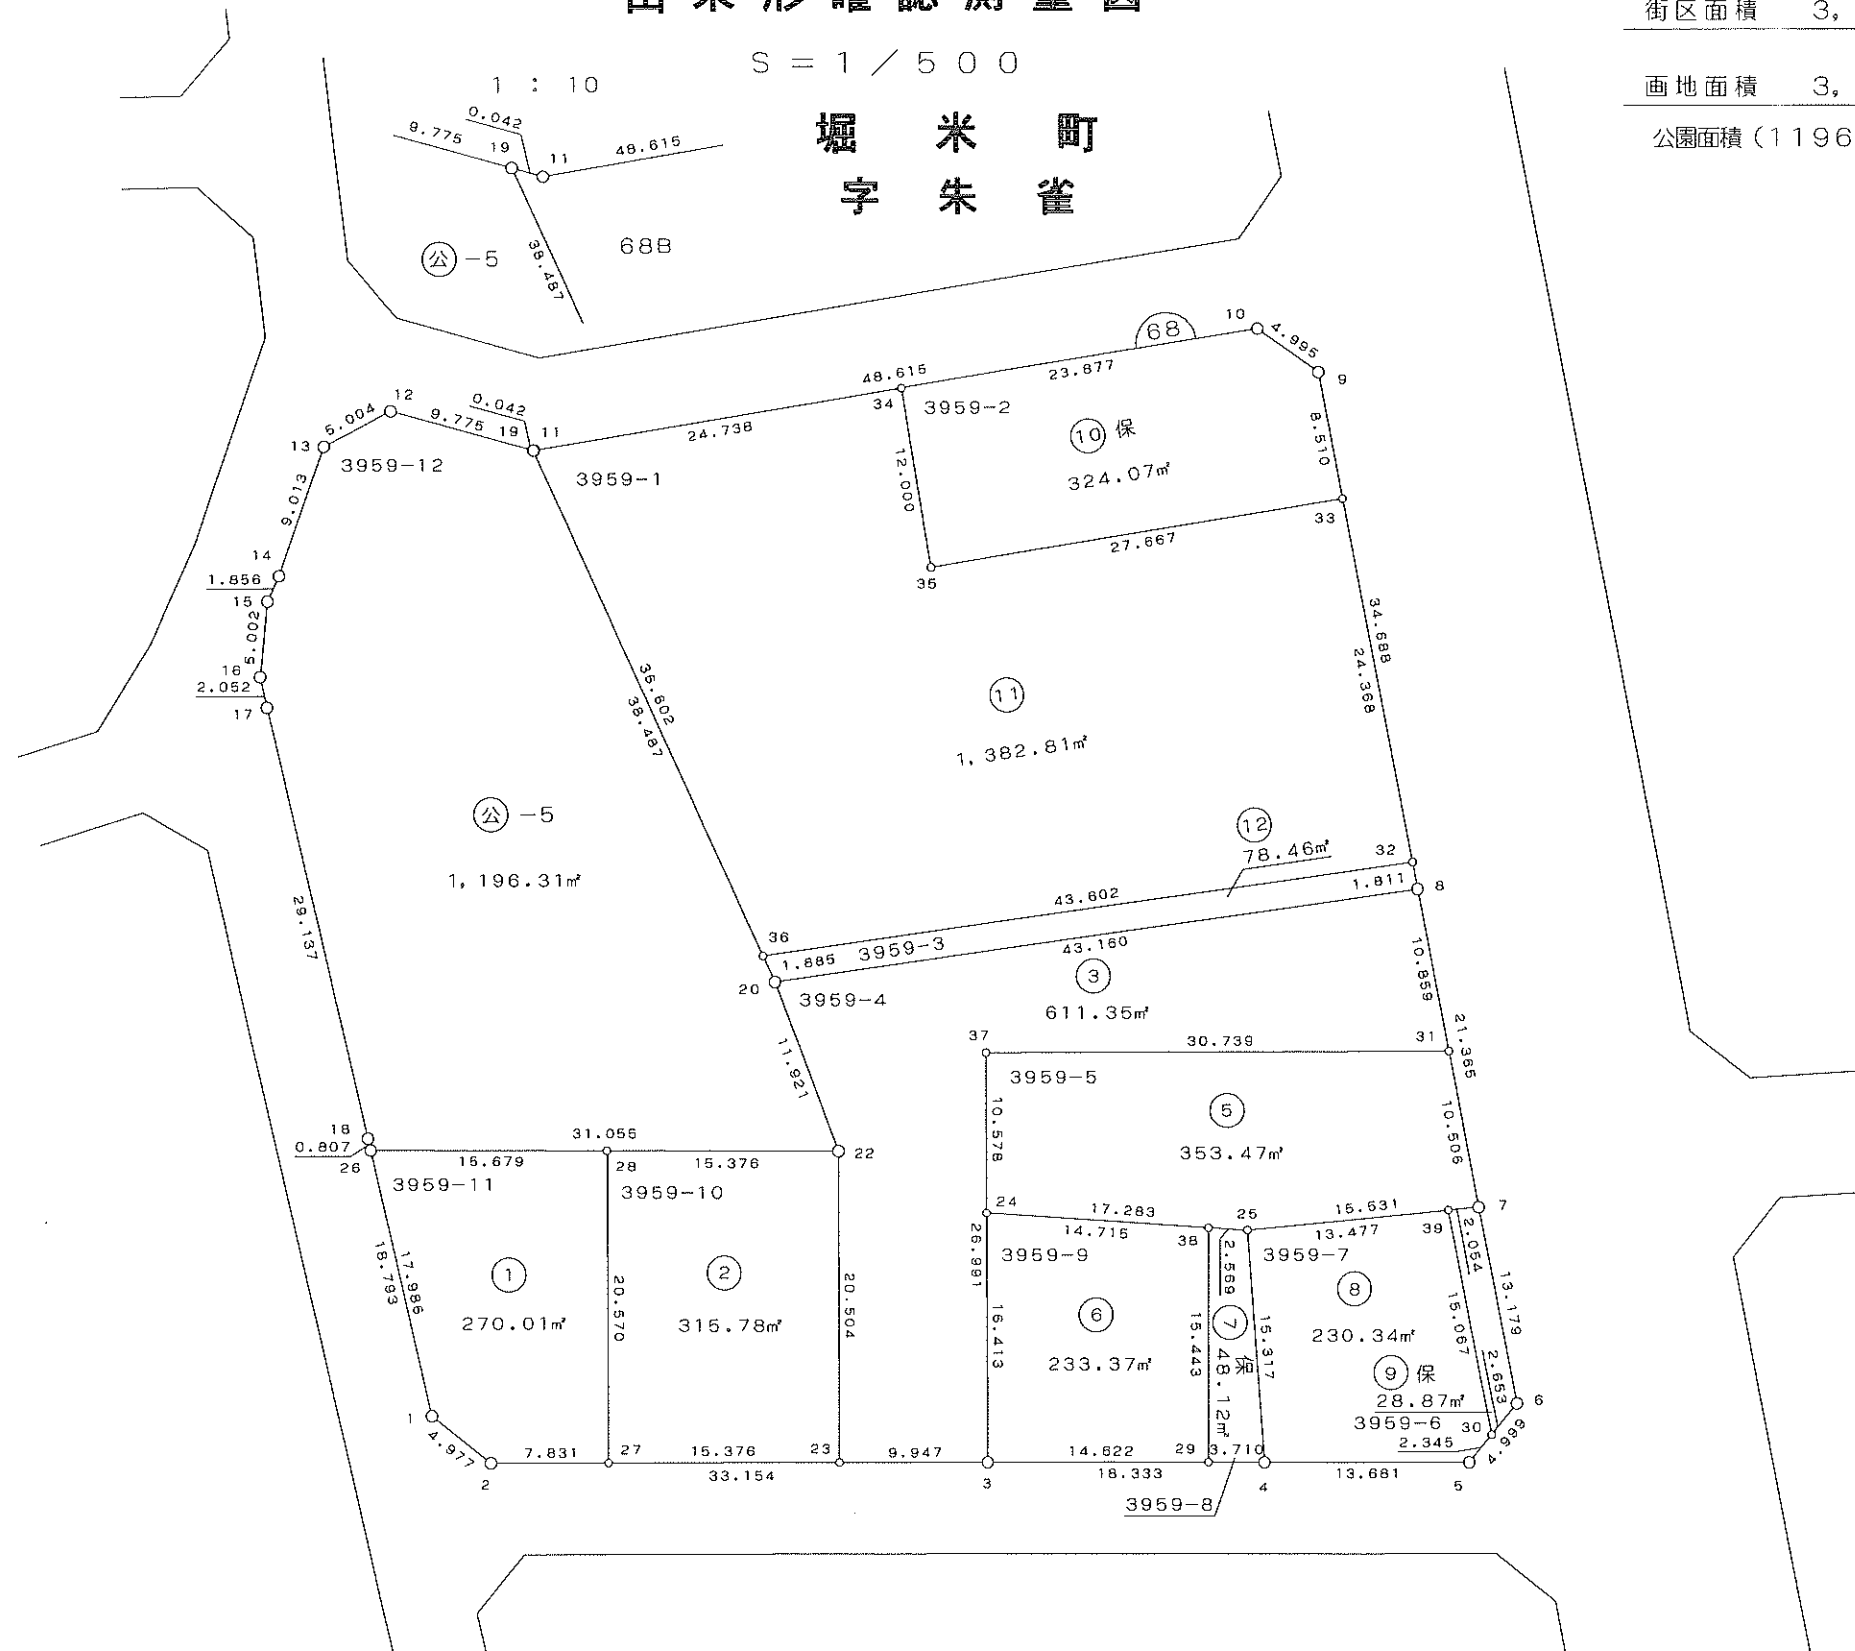


出来形確認測量図

S = 1 / 500

街区面積 4,140.96 m²

画地面積 4,140.94 m²

堀米町
字朱雀

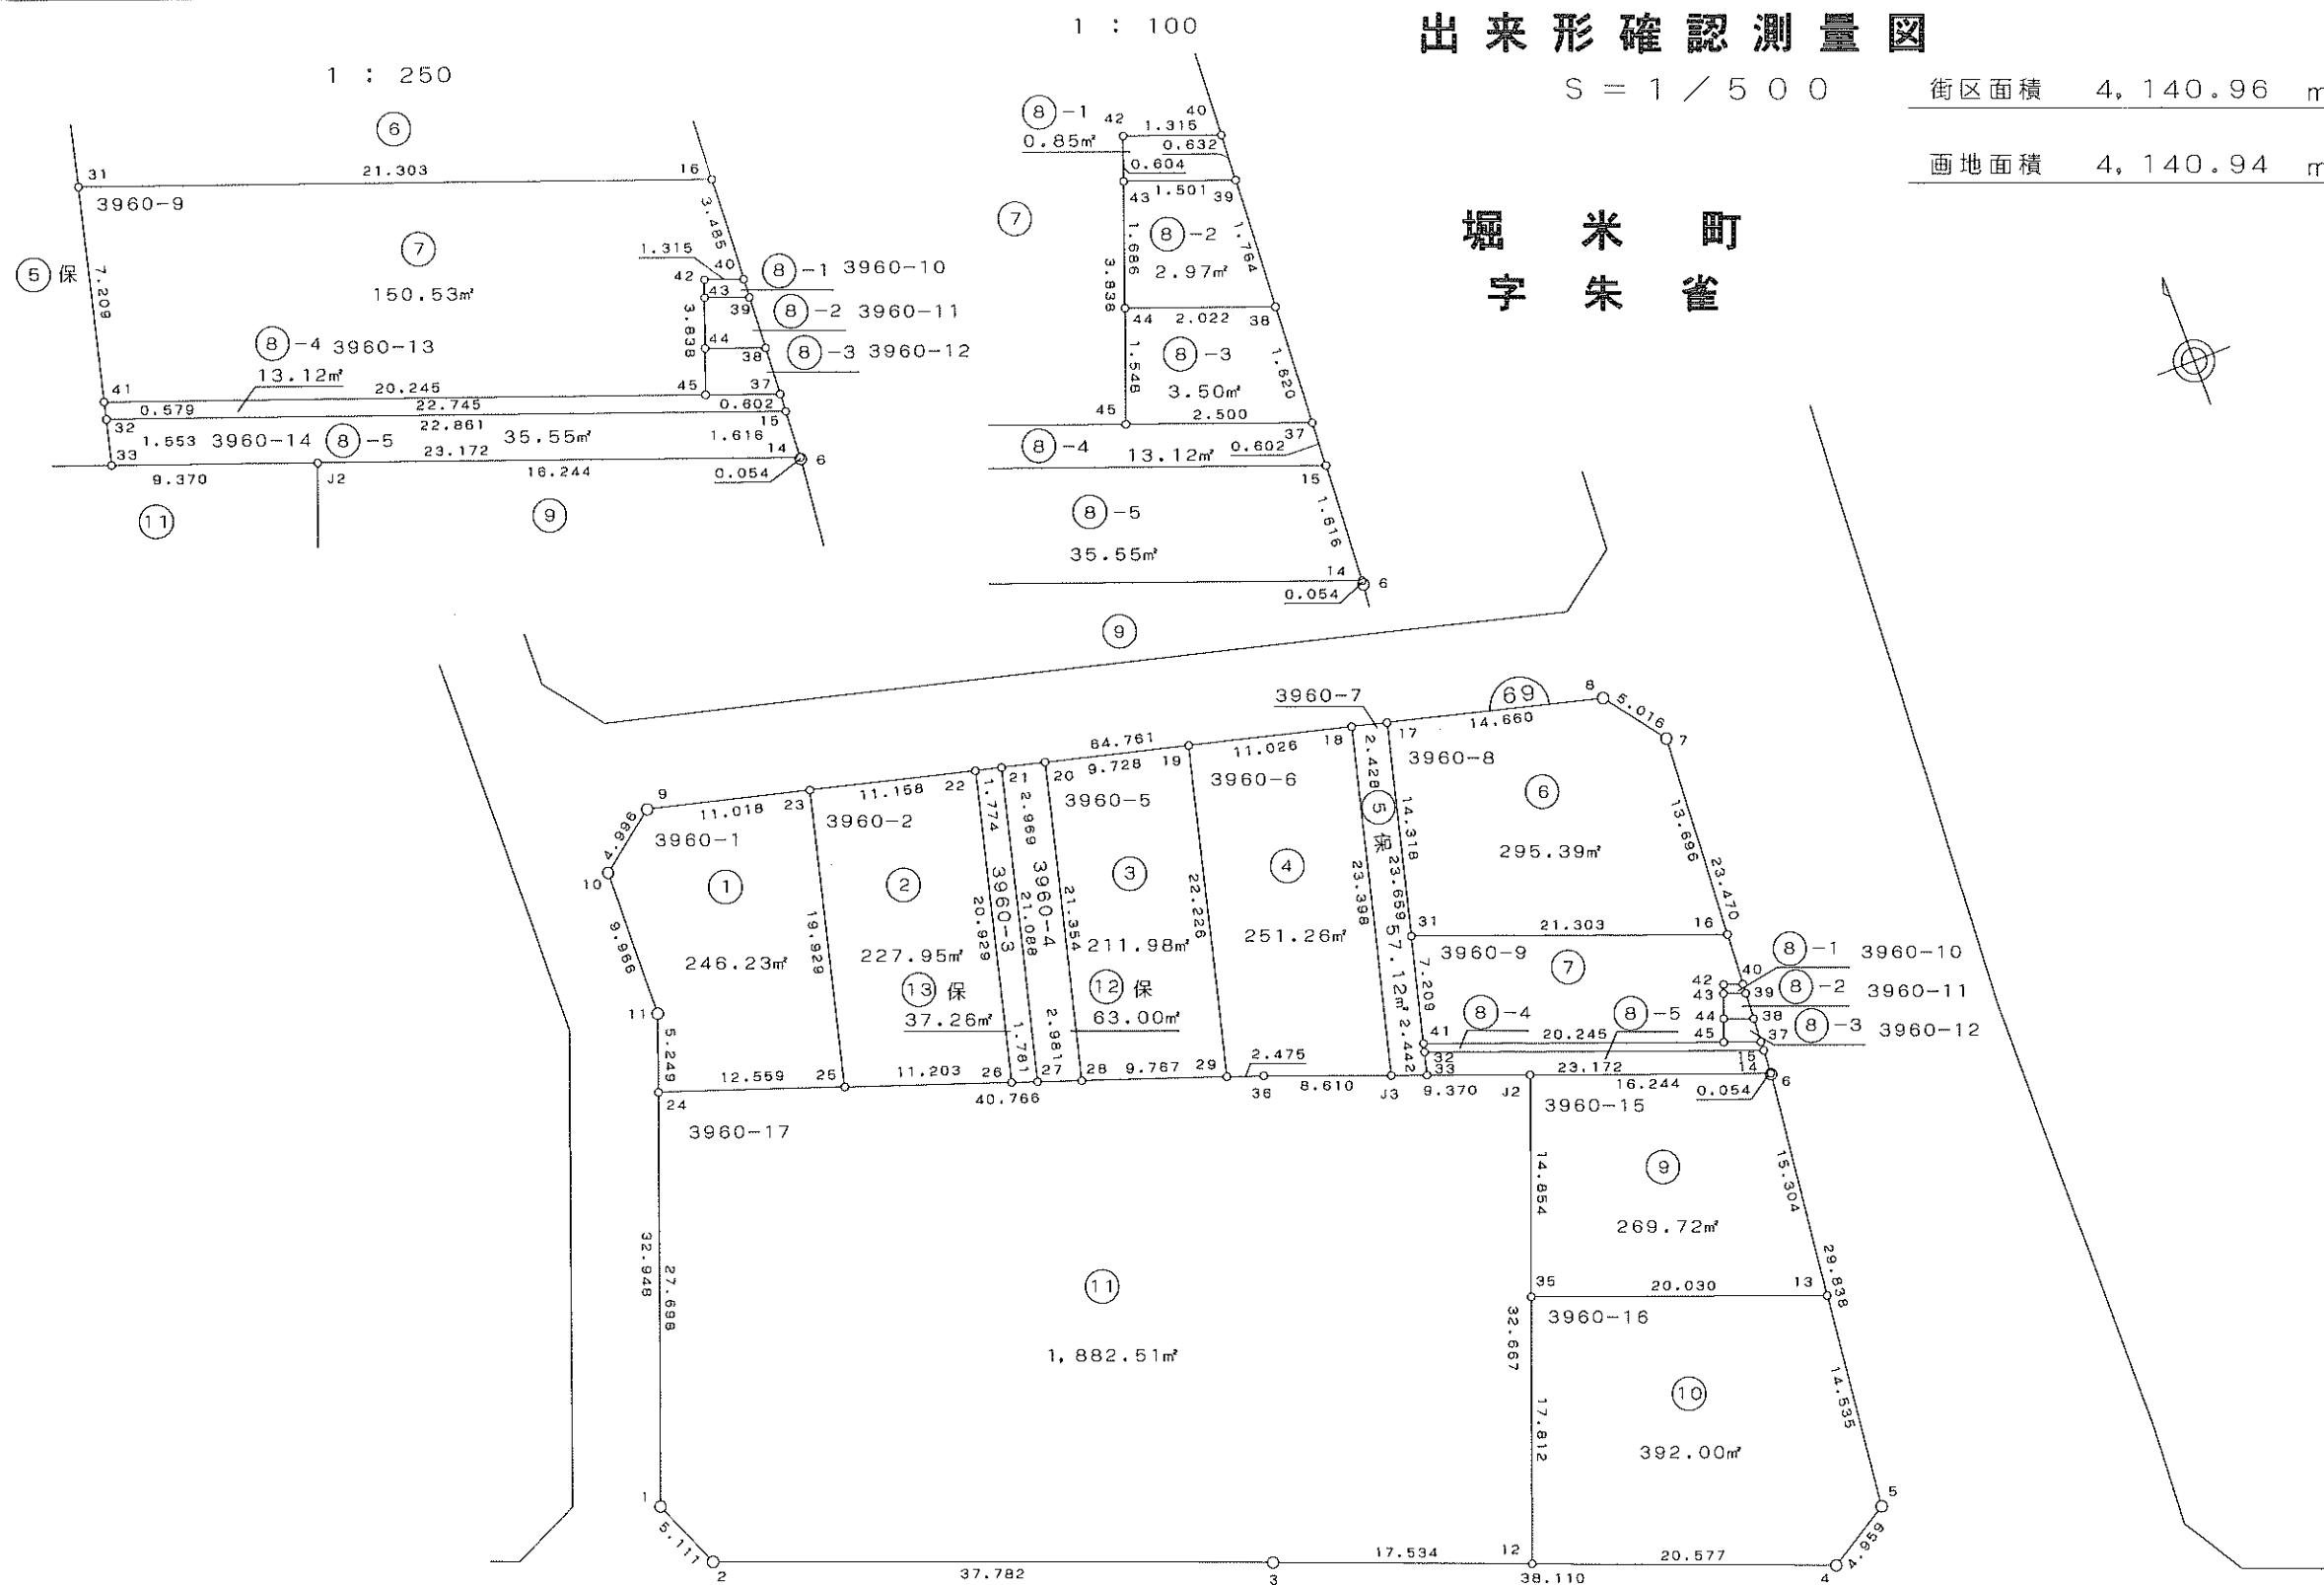


字朱雀町下通西


出来形確認測量図

S = 1 / 500

堀米町
字朱雀

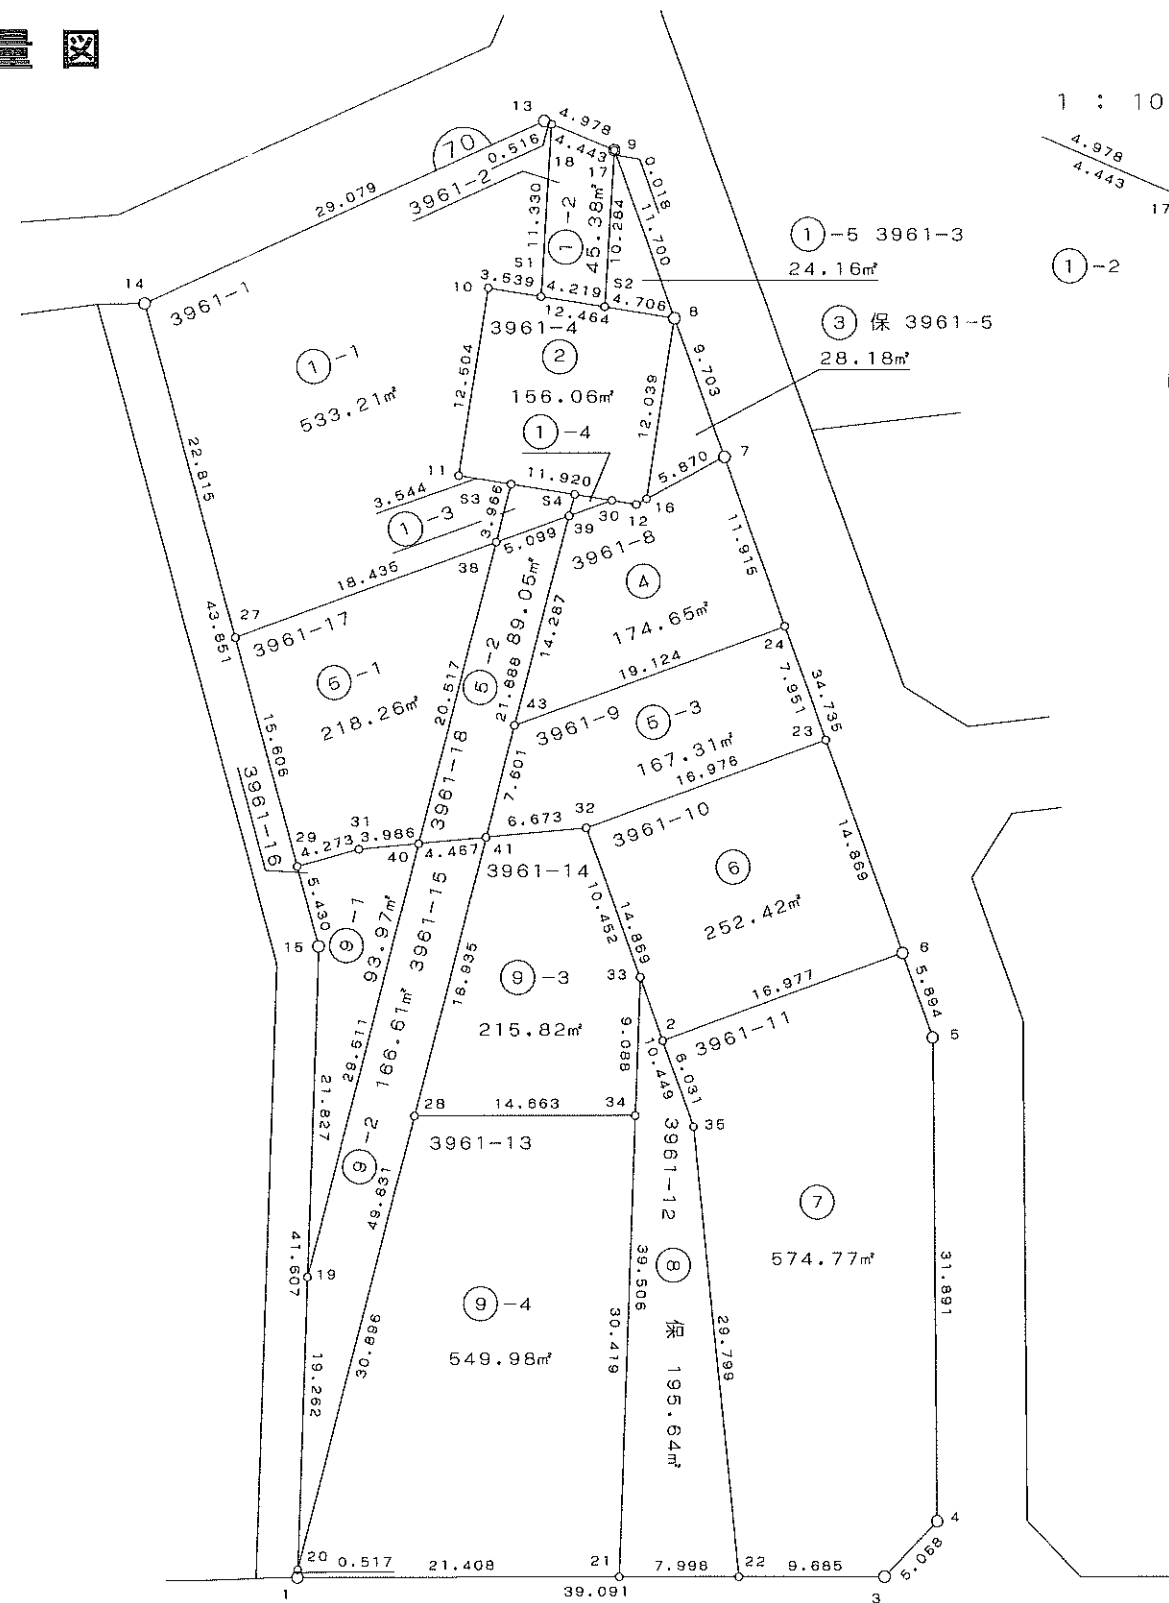


1 : 10

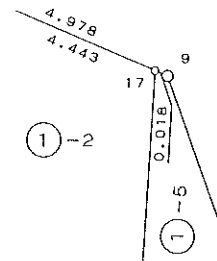

街区面積 3,498.78 m²

画地面積 3,498.71 m²

1 : 250

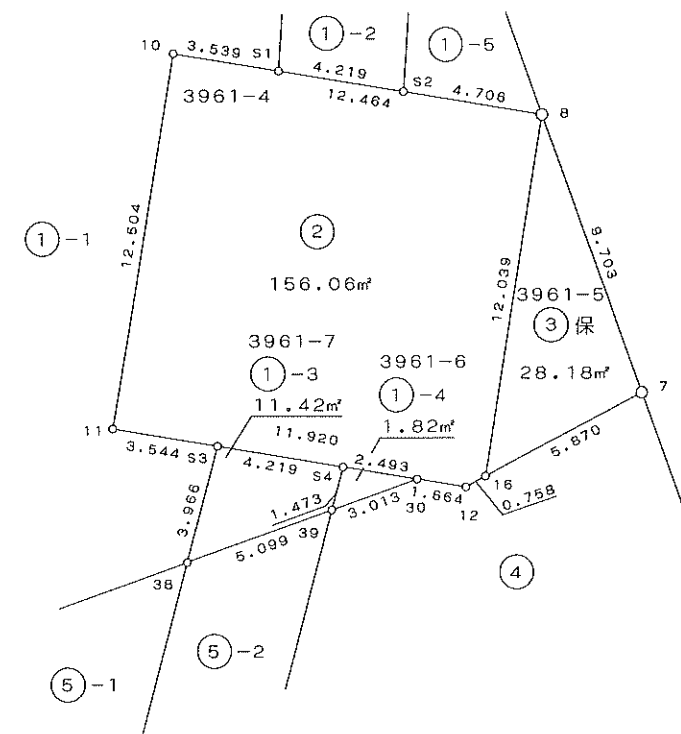

字下土戸

字朱雀町下通西

出来形確認測量図

S = 1 / 500


街区面積 5,057.32 m²

画地面積 5,057.29 m²


字上土戸

字下土戸

堀米町
字朱雀

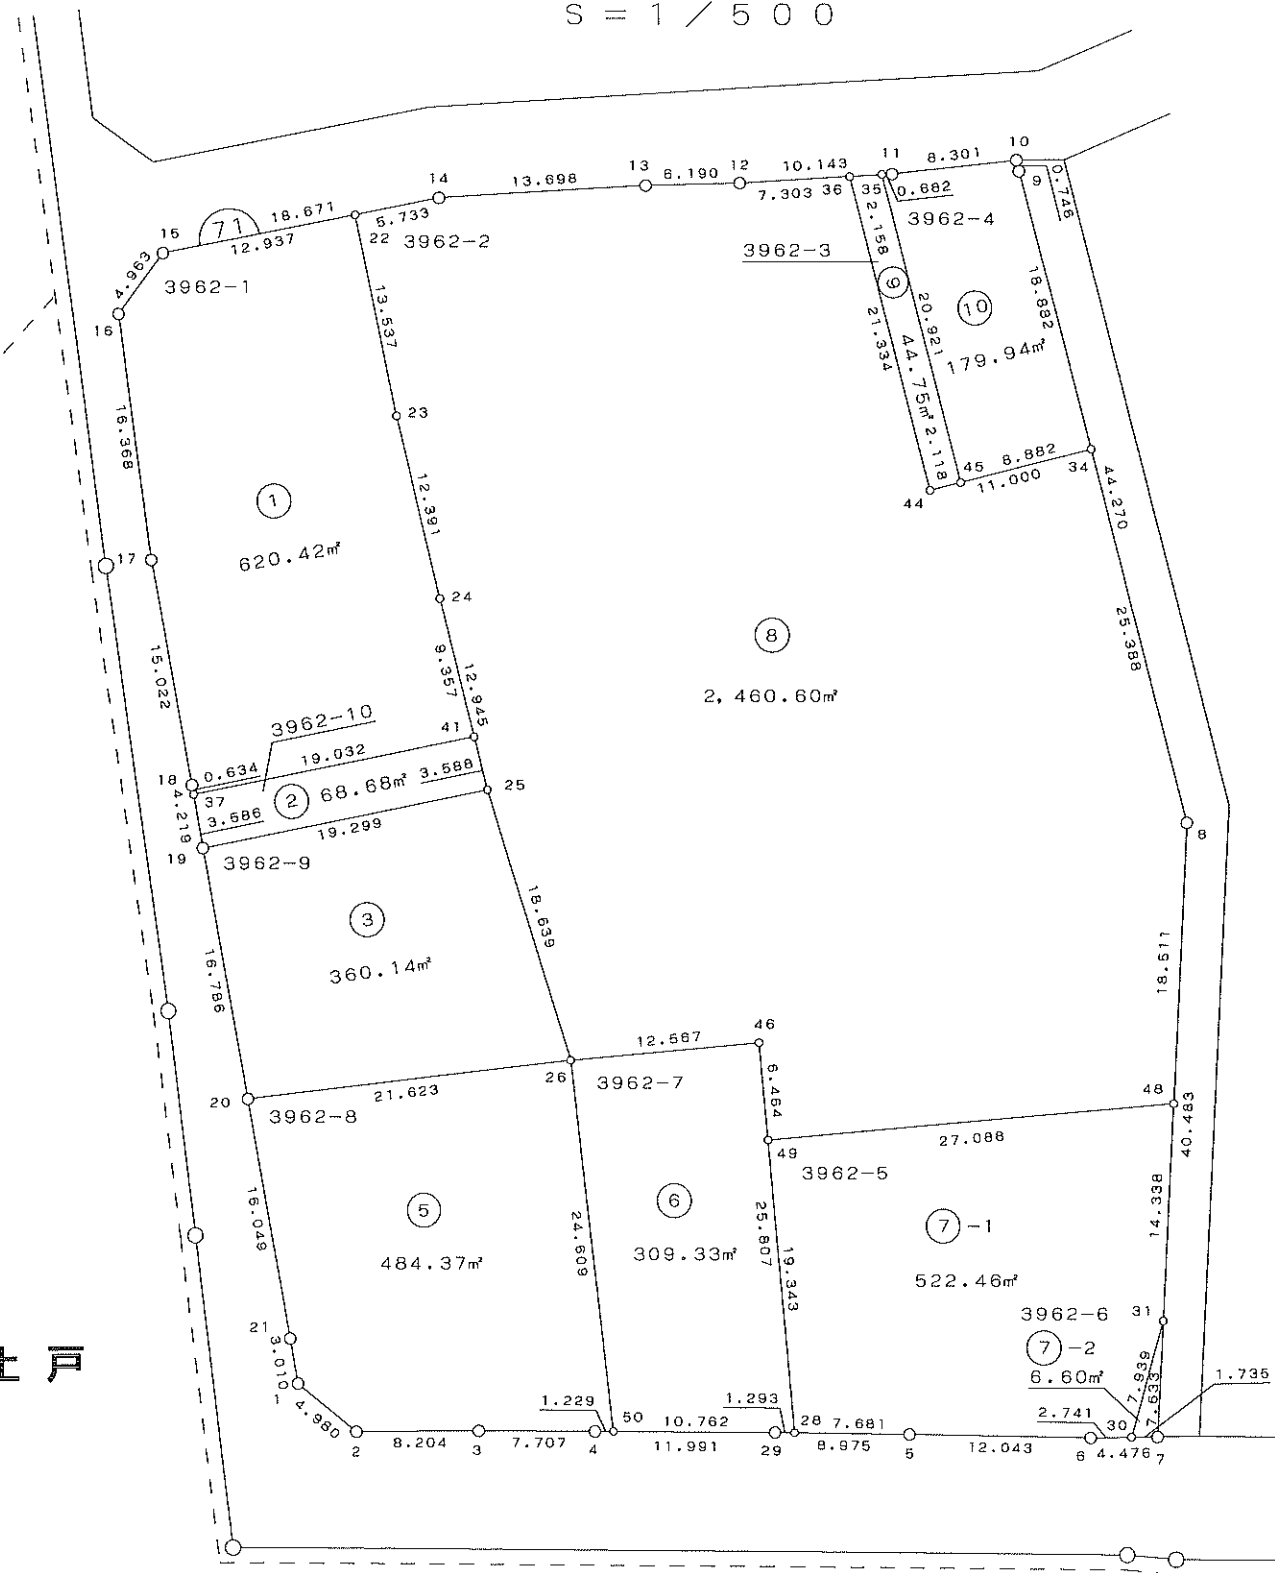

1 : 250

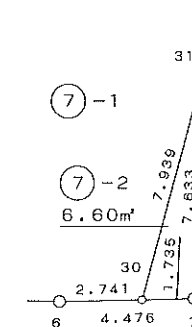

出来形確認測量図

S = 1 / 500



堀米町
字朱雀

街区面積 1,897.62 m²

画地面積 1,897.60 m²

字上土戸

字上土戸

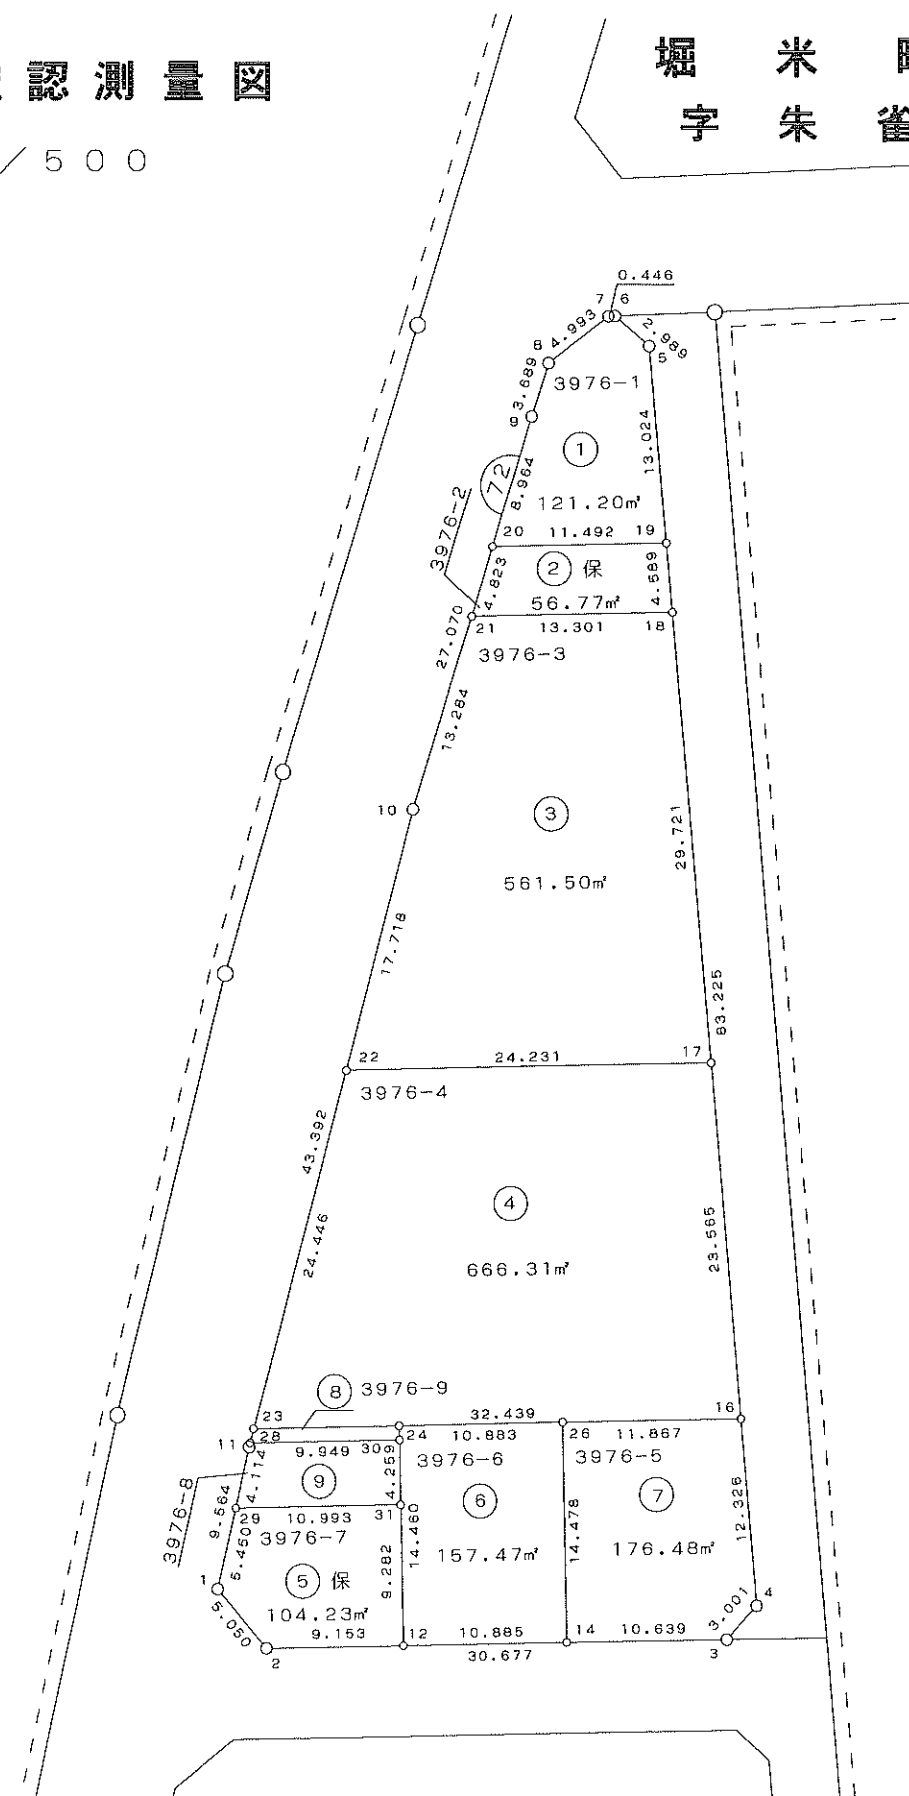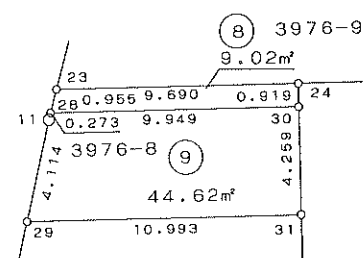

出来形確認測量図

$$S = 1 / 500$$


街区面積 1,669.87 m²

画地面積 1,669.85 m²





堀 米 町
字 朱 雀

字 上 土 戸

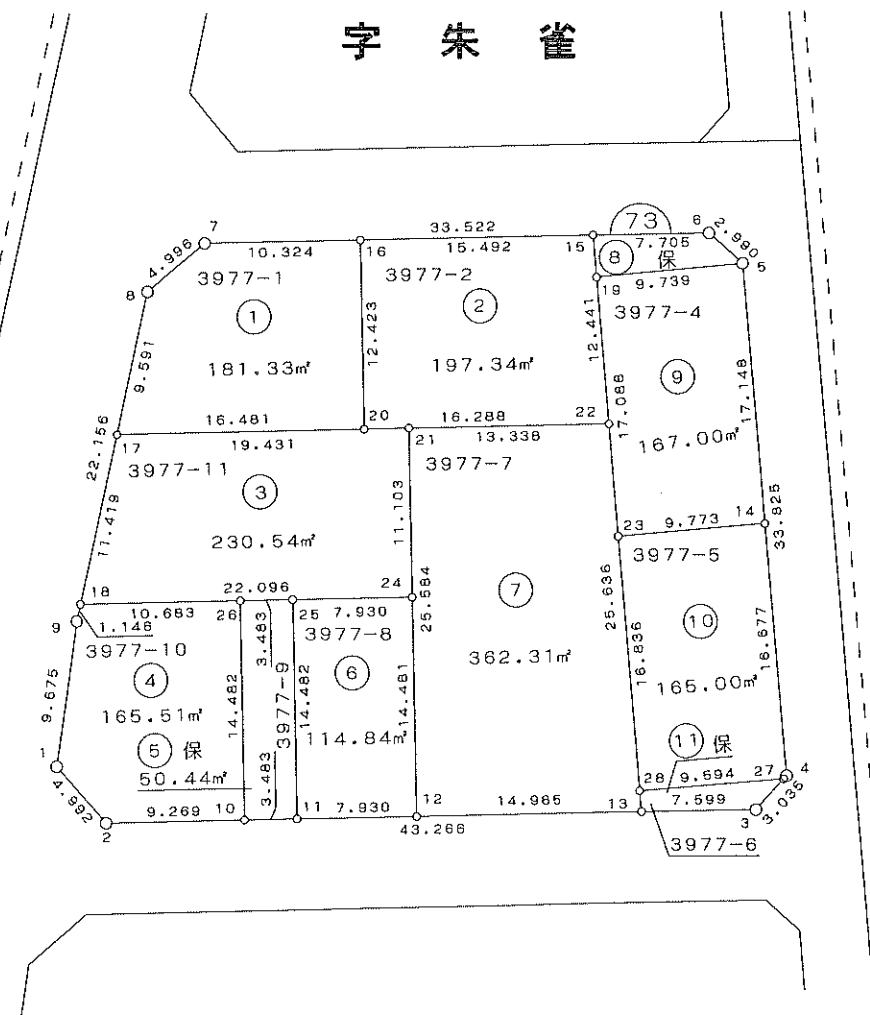

字上土戸

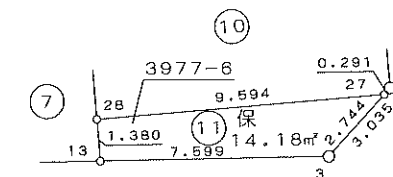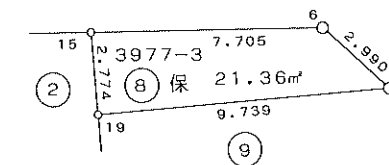

出来形確認測量図

S = 1 / 500



堀米町
字朱雀

街区面積 5,205.75 m²

画地面積 5,205.71 m²

字上土戸

字上土戸

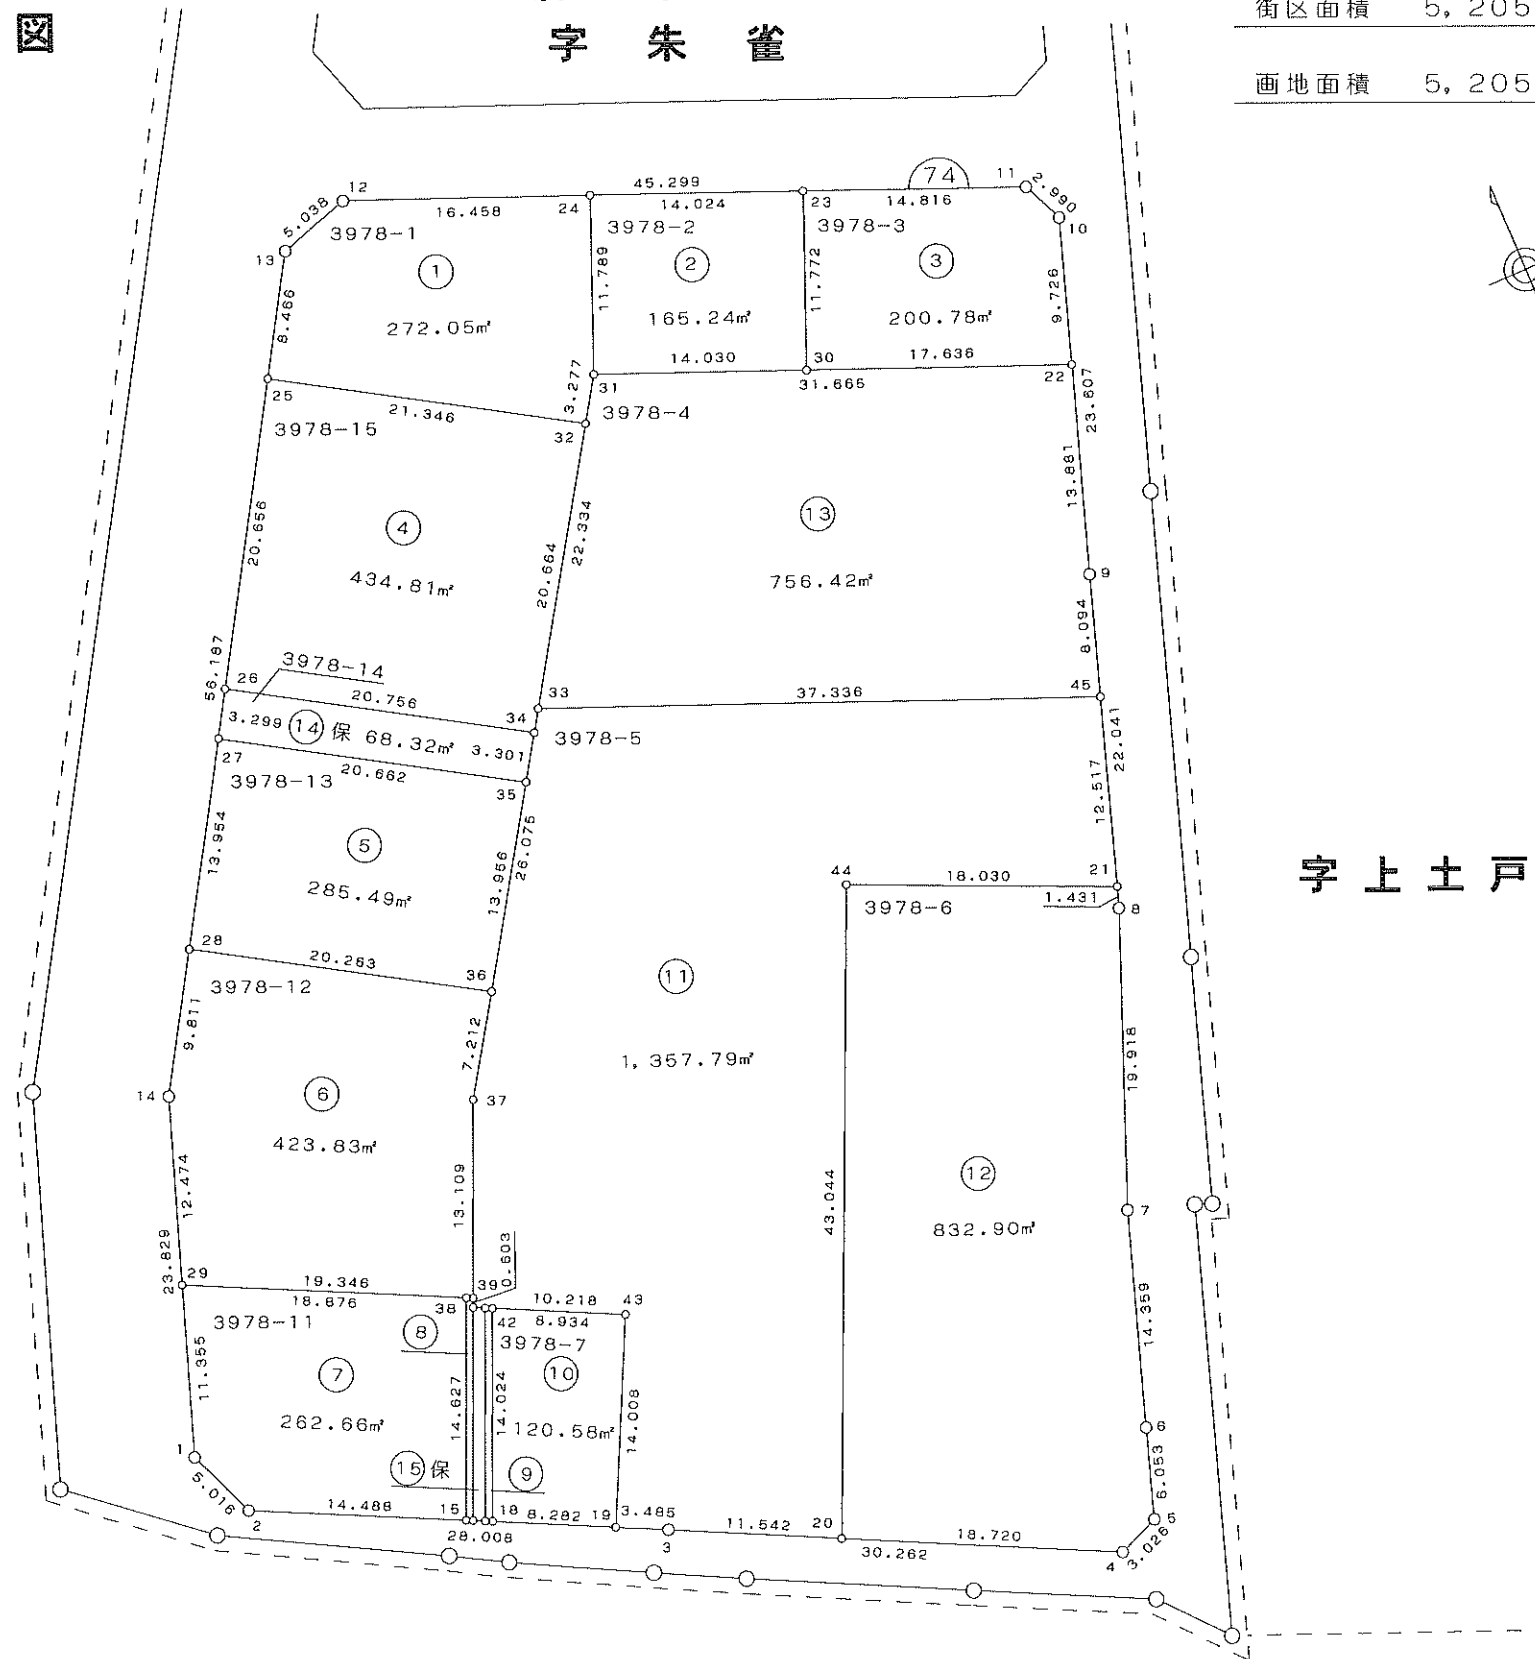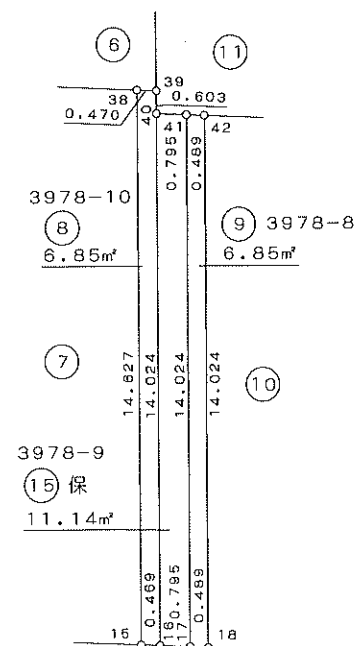



52B②

