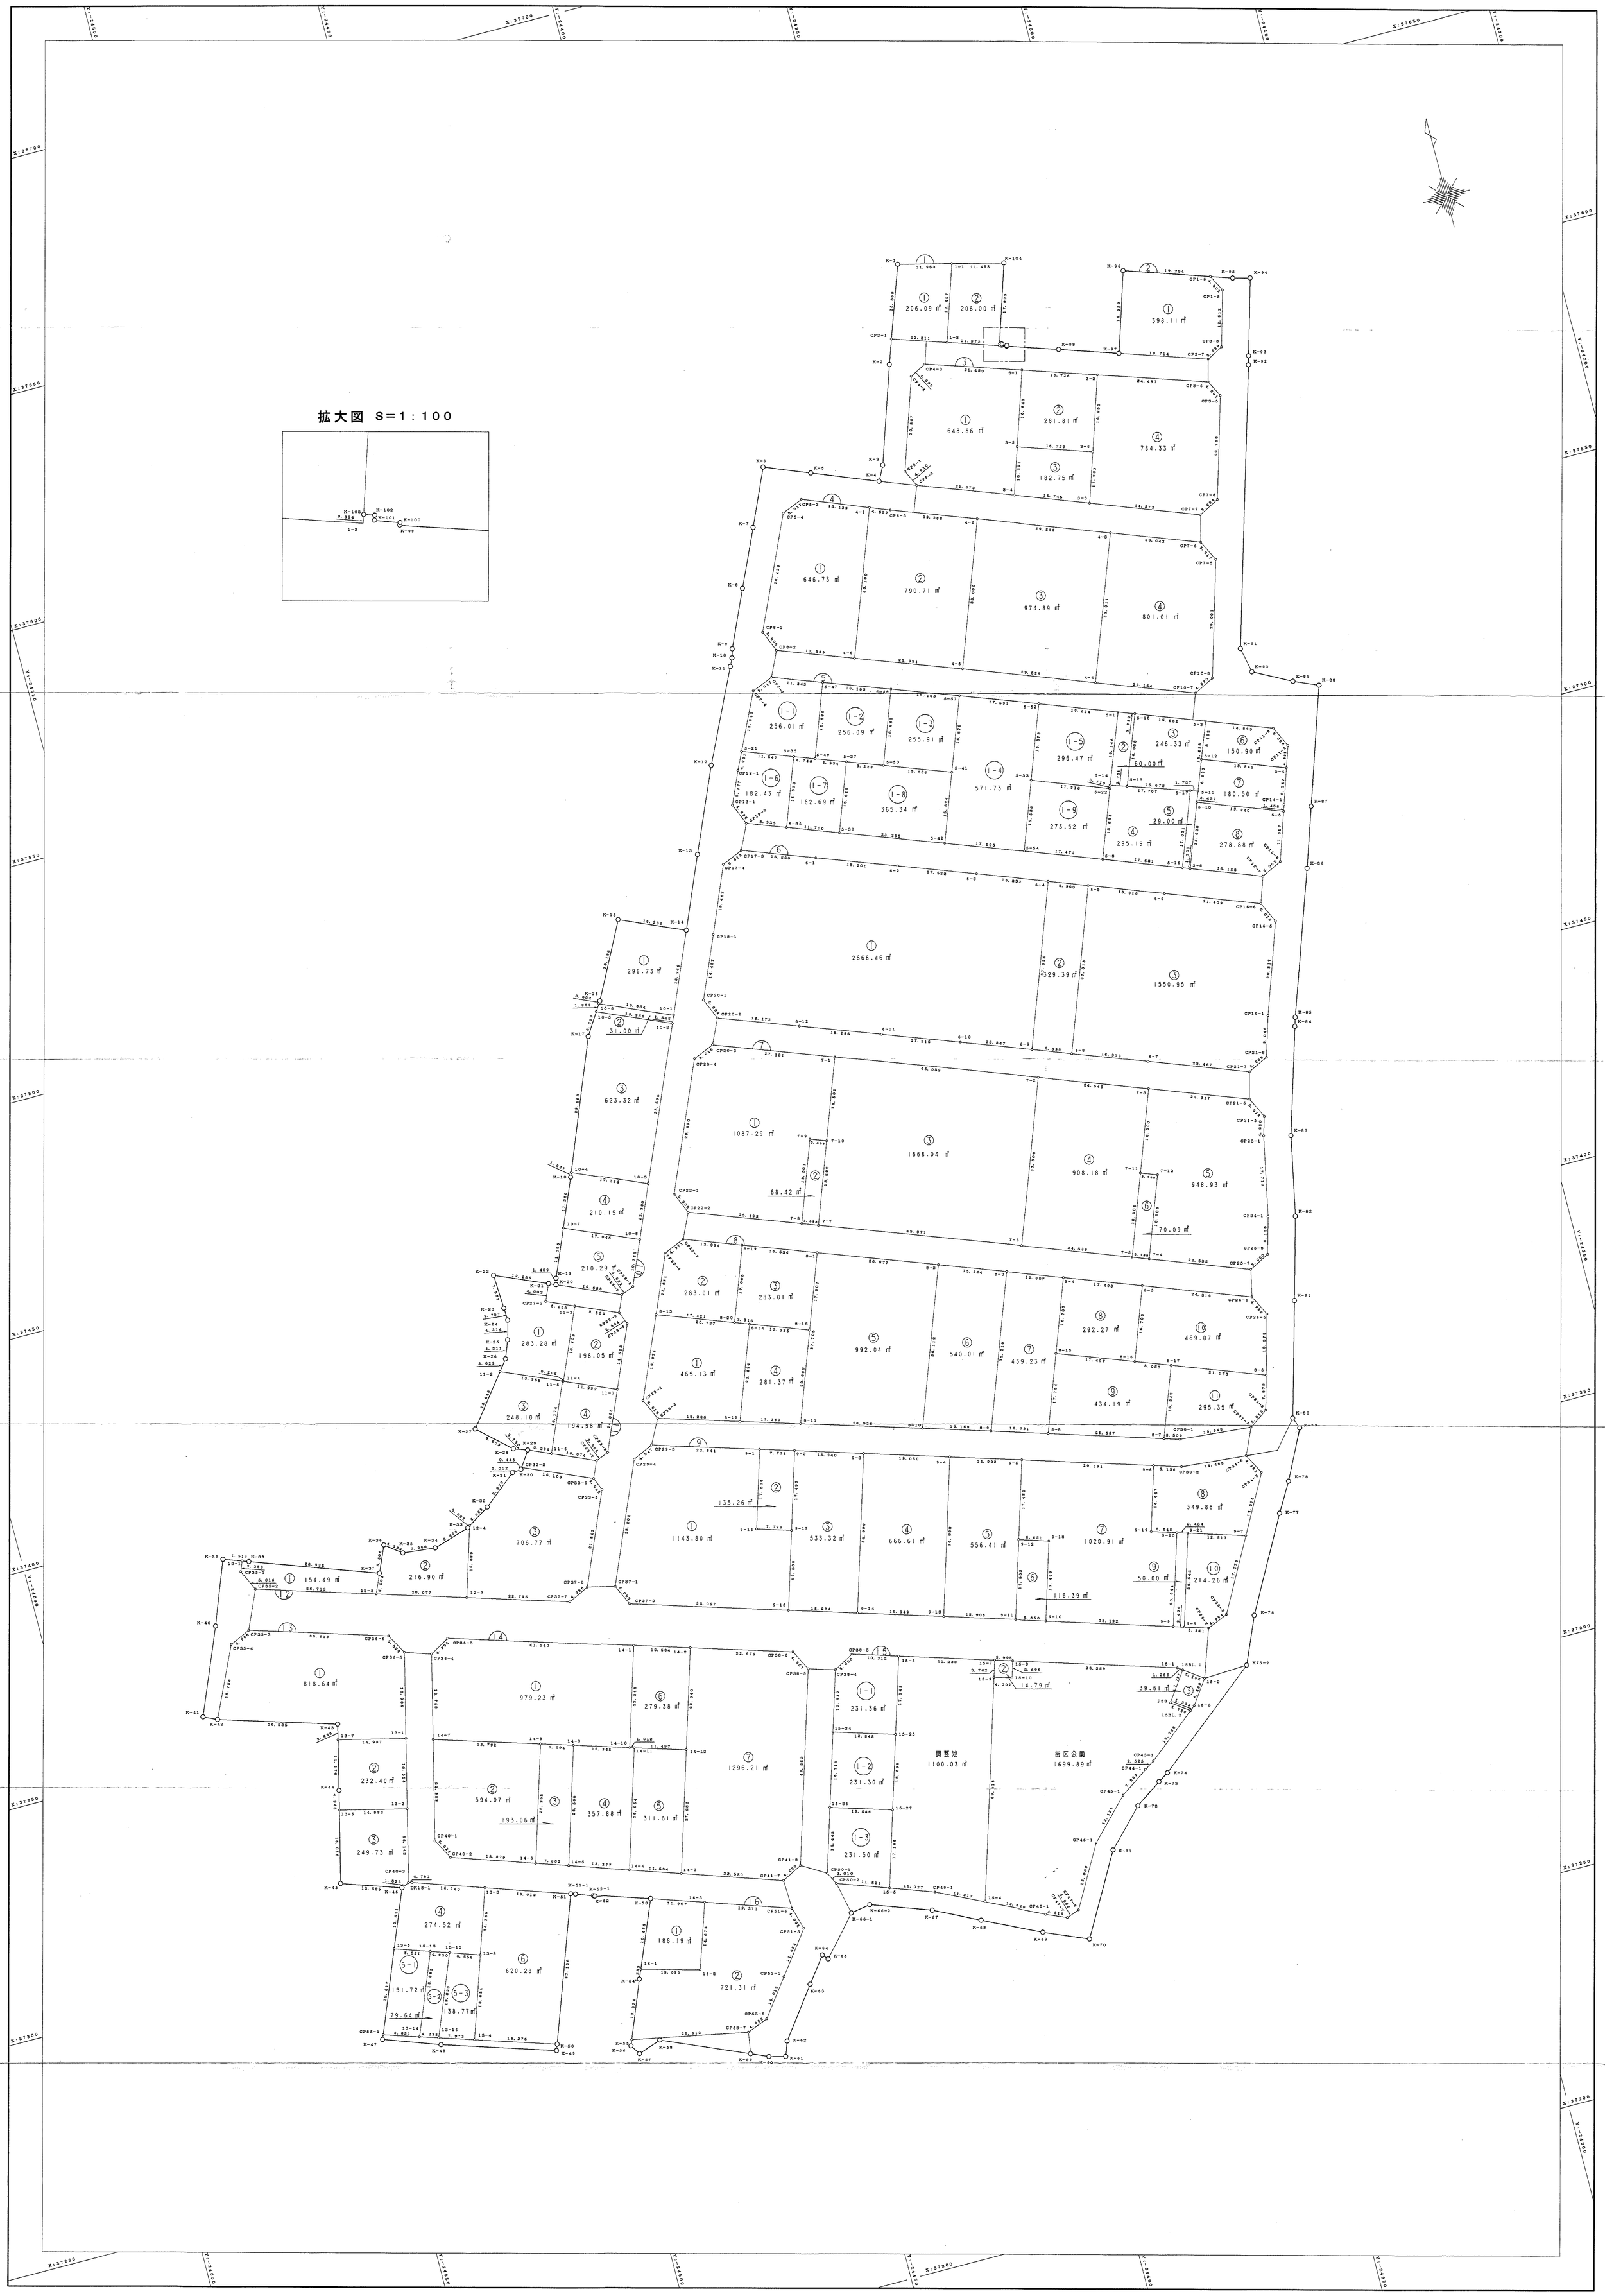小中土地区画整理事業　出来形確認測量 S=1:500